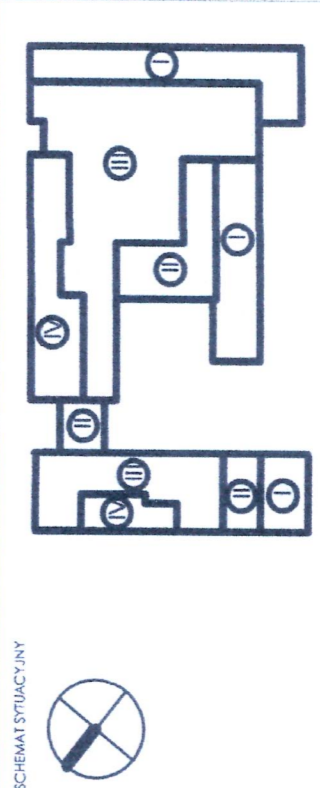


[illegible][illegible]

PROJEKT BUDOWLANY	
Tytuł	Budowa budynku laboratoryjnego - drógki 25-ego wozu 2 opracowanie projektu budowlanego na podstawie opracowania komunikacyjnego i zagospodarowania terenu Uł. Nowakowskiej 159, 02-078 Warszawa
adres inwestycji	Uł. Nowakowskiej 159, 02-078 Warszawa działka ewidencyjna 1-10.12.02.14.02
inwestor	Sauwa główna Gospodarstwa Wiskiego w Warszawie, Uł. Nowakowskiej 156, 02-078 Warszawa

**DOKUMENTACJA
POWYKONAWCZA**

[illegible]