


- !;1. Zbrojenie układać razem ze zbrojeniem
- !;przedstawionym na rysunkach:
- !;* "płyta fundamentowa – zbrojenie dolne
- !;* "płyta fundamentowa – detale zbrojenia"
- !;2. W płycie umieścić wykończenia pod elementami
- !;wykończenia w rysunków danych elementów




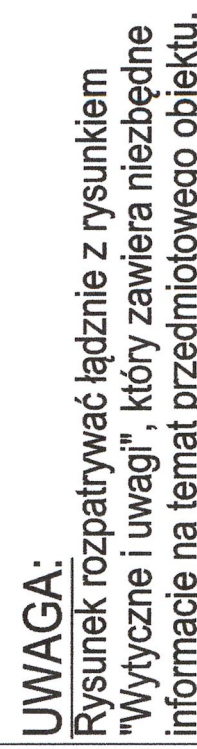

NUMER LAWIS	PROJEKT WYKONAWCY	PW	FAZA	DATA
00	PROJEKT WYKONAWCY	PW	FAZA	DATA


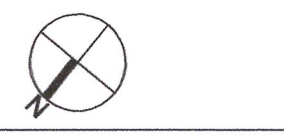

FAZA PROJEKT WYKONAWCZY

ADRES INWESTYCJI Budowa budynku laboratoryjnego - dydaktycznego wraz z zapleczem technicznym i infrastrukturą towarzyszącą, ciągami komunikacyjnymi i zagospodarowaniem terenu

ADRES INWESTYCJI ul. Nowoursynowska 159, 02-787 Warszawa

INWESTOR	Szkola Główna Gospodarstwa Wiejskiego w Warszawie
----------	---

JEDNOSTKA PROJEKTOWA

02-326 Warszawa
e-mail: biuro@bbconsultants.pl

BRANZA	KONSTRUKCJA
--------	-------------

PROJEKTANT	mgr inż. Mariusz Jurkiewicz
------------	-----------------------------

	upr. nr 316/90
3800000000	

mgr inż. Mariusz Jurkiewicz	ZESPÓŁ PROJEKTOWY
mgr inż. Łukasz Zdziębowski	

	NAZWA PRZEDSIĘWZIĘCIA

1912_PW_KO_01_60_0

T11/03	4-100	07/2020	00

11/02	1:100	07-2020	00
-------	-------	---------	----