



UWAGI DO ZBROJENIA:
W piśmie umieścić wytyczenia pod elementy znajdujące się nad wykonywaną płytą.
Wykhotwienia według rysunków danych elementów.

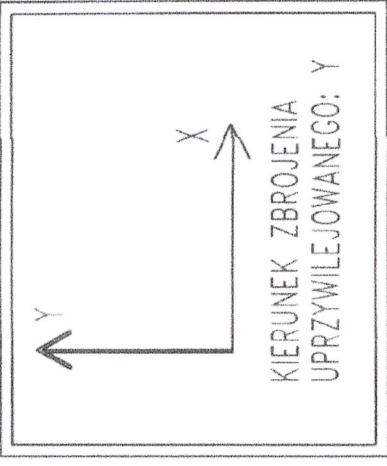


Zbrojenie stropu nad kond. 0.1 w osi 5-7/C-D

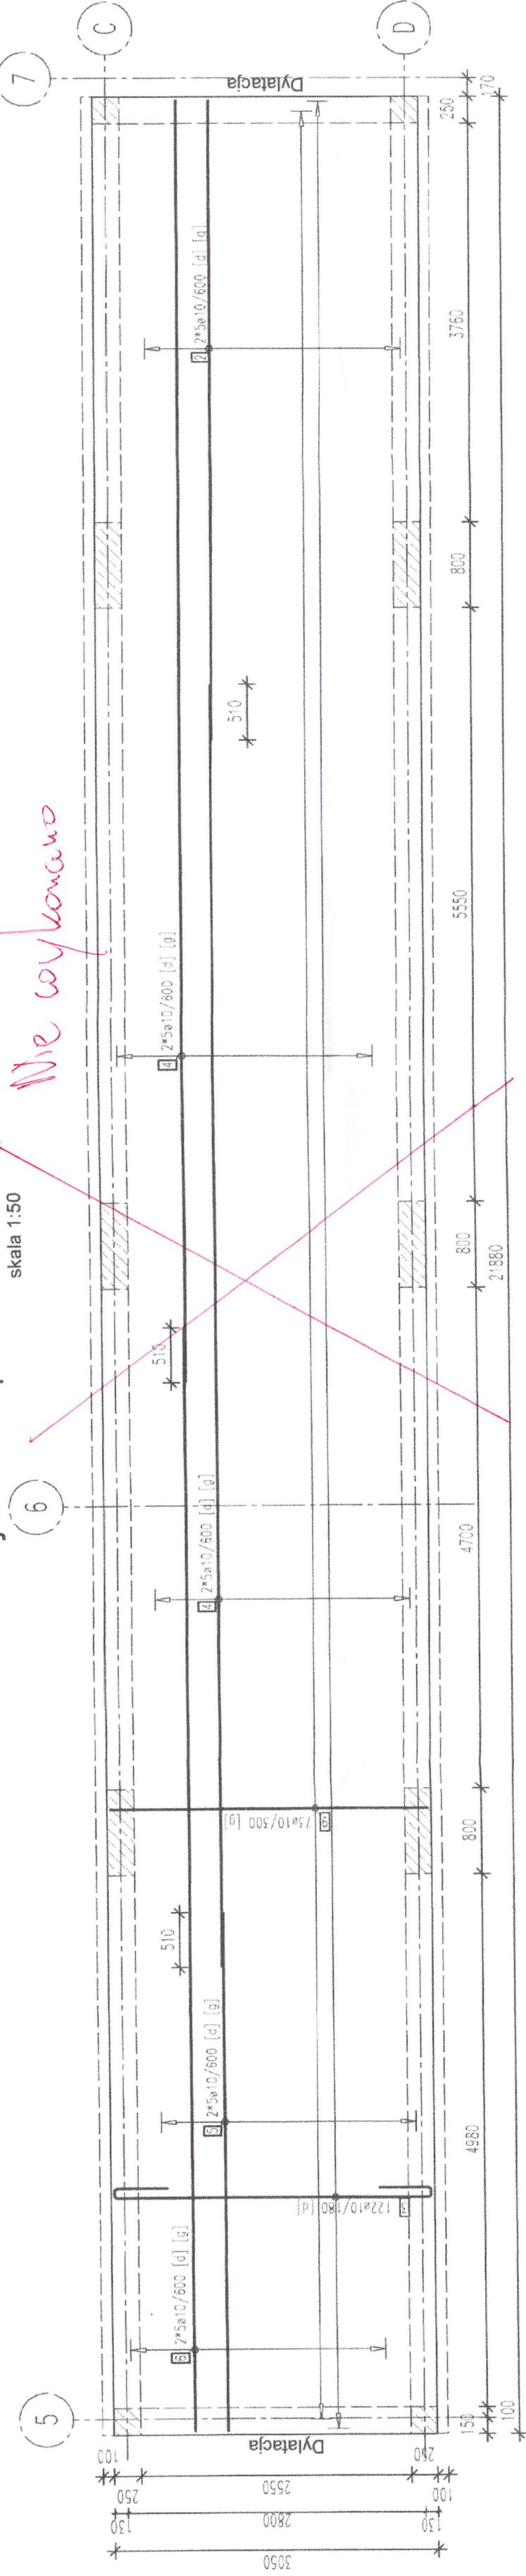

Wykaz stali zbrojeniowej - formy gęcia					
Poz	Stł	Ø	Prędk. dąg. (m)	Prędk. dąg. (m)	Masa (kg)
2	20	10	600	1000	74.04
3	30	10	411	1000	76.35
4	60	10	2200	1000	444.24
5	10	10	484	1000	29.86
6	10	10	1033	1000	63.74
9	73	10	299	1000	34.67
Masa całkow. (kg)					633.90
Ilość wkład.					2
Masa całkow. (kg)					303.90

UWAGA: Wymiar szkieletu i prędk. gęci podano po zamkniętych łopatkach.

Zbrojenie stropu nad piwnicą w osi 4-7/C-D

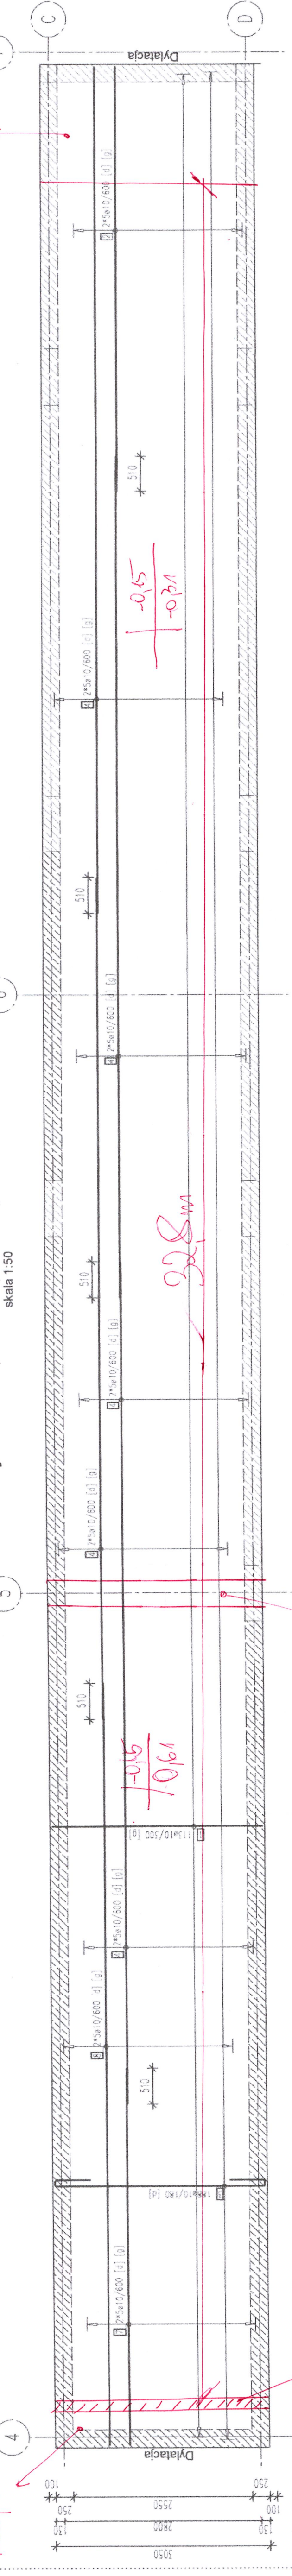

Wykaz stali zbrojeniowej - formy gęcia					
Poz	Stł	Ø	Prędk. dąg. (m)	Prędk. dąg. (m)	Masa (kg)
1	10	10	299	1000	33.87
2	20	10	600	1000	74.04
3	30	10	411	1000	76.35
4	60	10	2200	1000	444.24
7	10	10	535	1000	33.01
8	10	10	1084	1000	66.89
Masa całkow. (kg)					633.90

UWAGA: Wymiar szkieletu i prędk. gęci podano po zamkniętych łopatkach.

Dylatacja z wolnym gw. 2cm.
Zgodnie z opiniami na RFI nr 0020/LEW5714/8320/21
o miejscu zamocowania znajduje się uskok, który
został zbrojony szkieletem #12 o wymiarach
podłużnym w narożnikach skrajności #16.

DOKUMENTACJA
POWYKONAWCZA

mgr inż. Robert Ciołka
Kierownik Budowy
upr. 633 693 2558
PGL/003502/20223

NUMER		TREŚĆ MODYFIKACJI		DATA	
00		PROJEKT WYKONAWCZY		07.2020	
01		PROJEKT WYKONAWCZY		07.2020	
02		PROJEKT WYKONAWCZY		07.2020	
