



Widok W1
SC 2/S
skala: 1:50

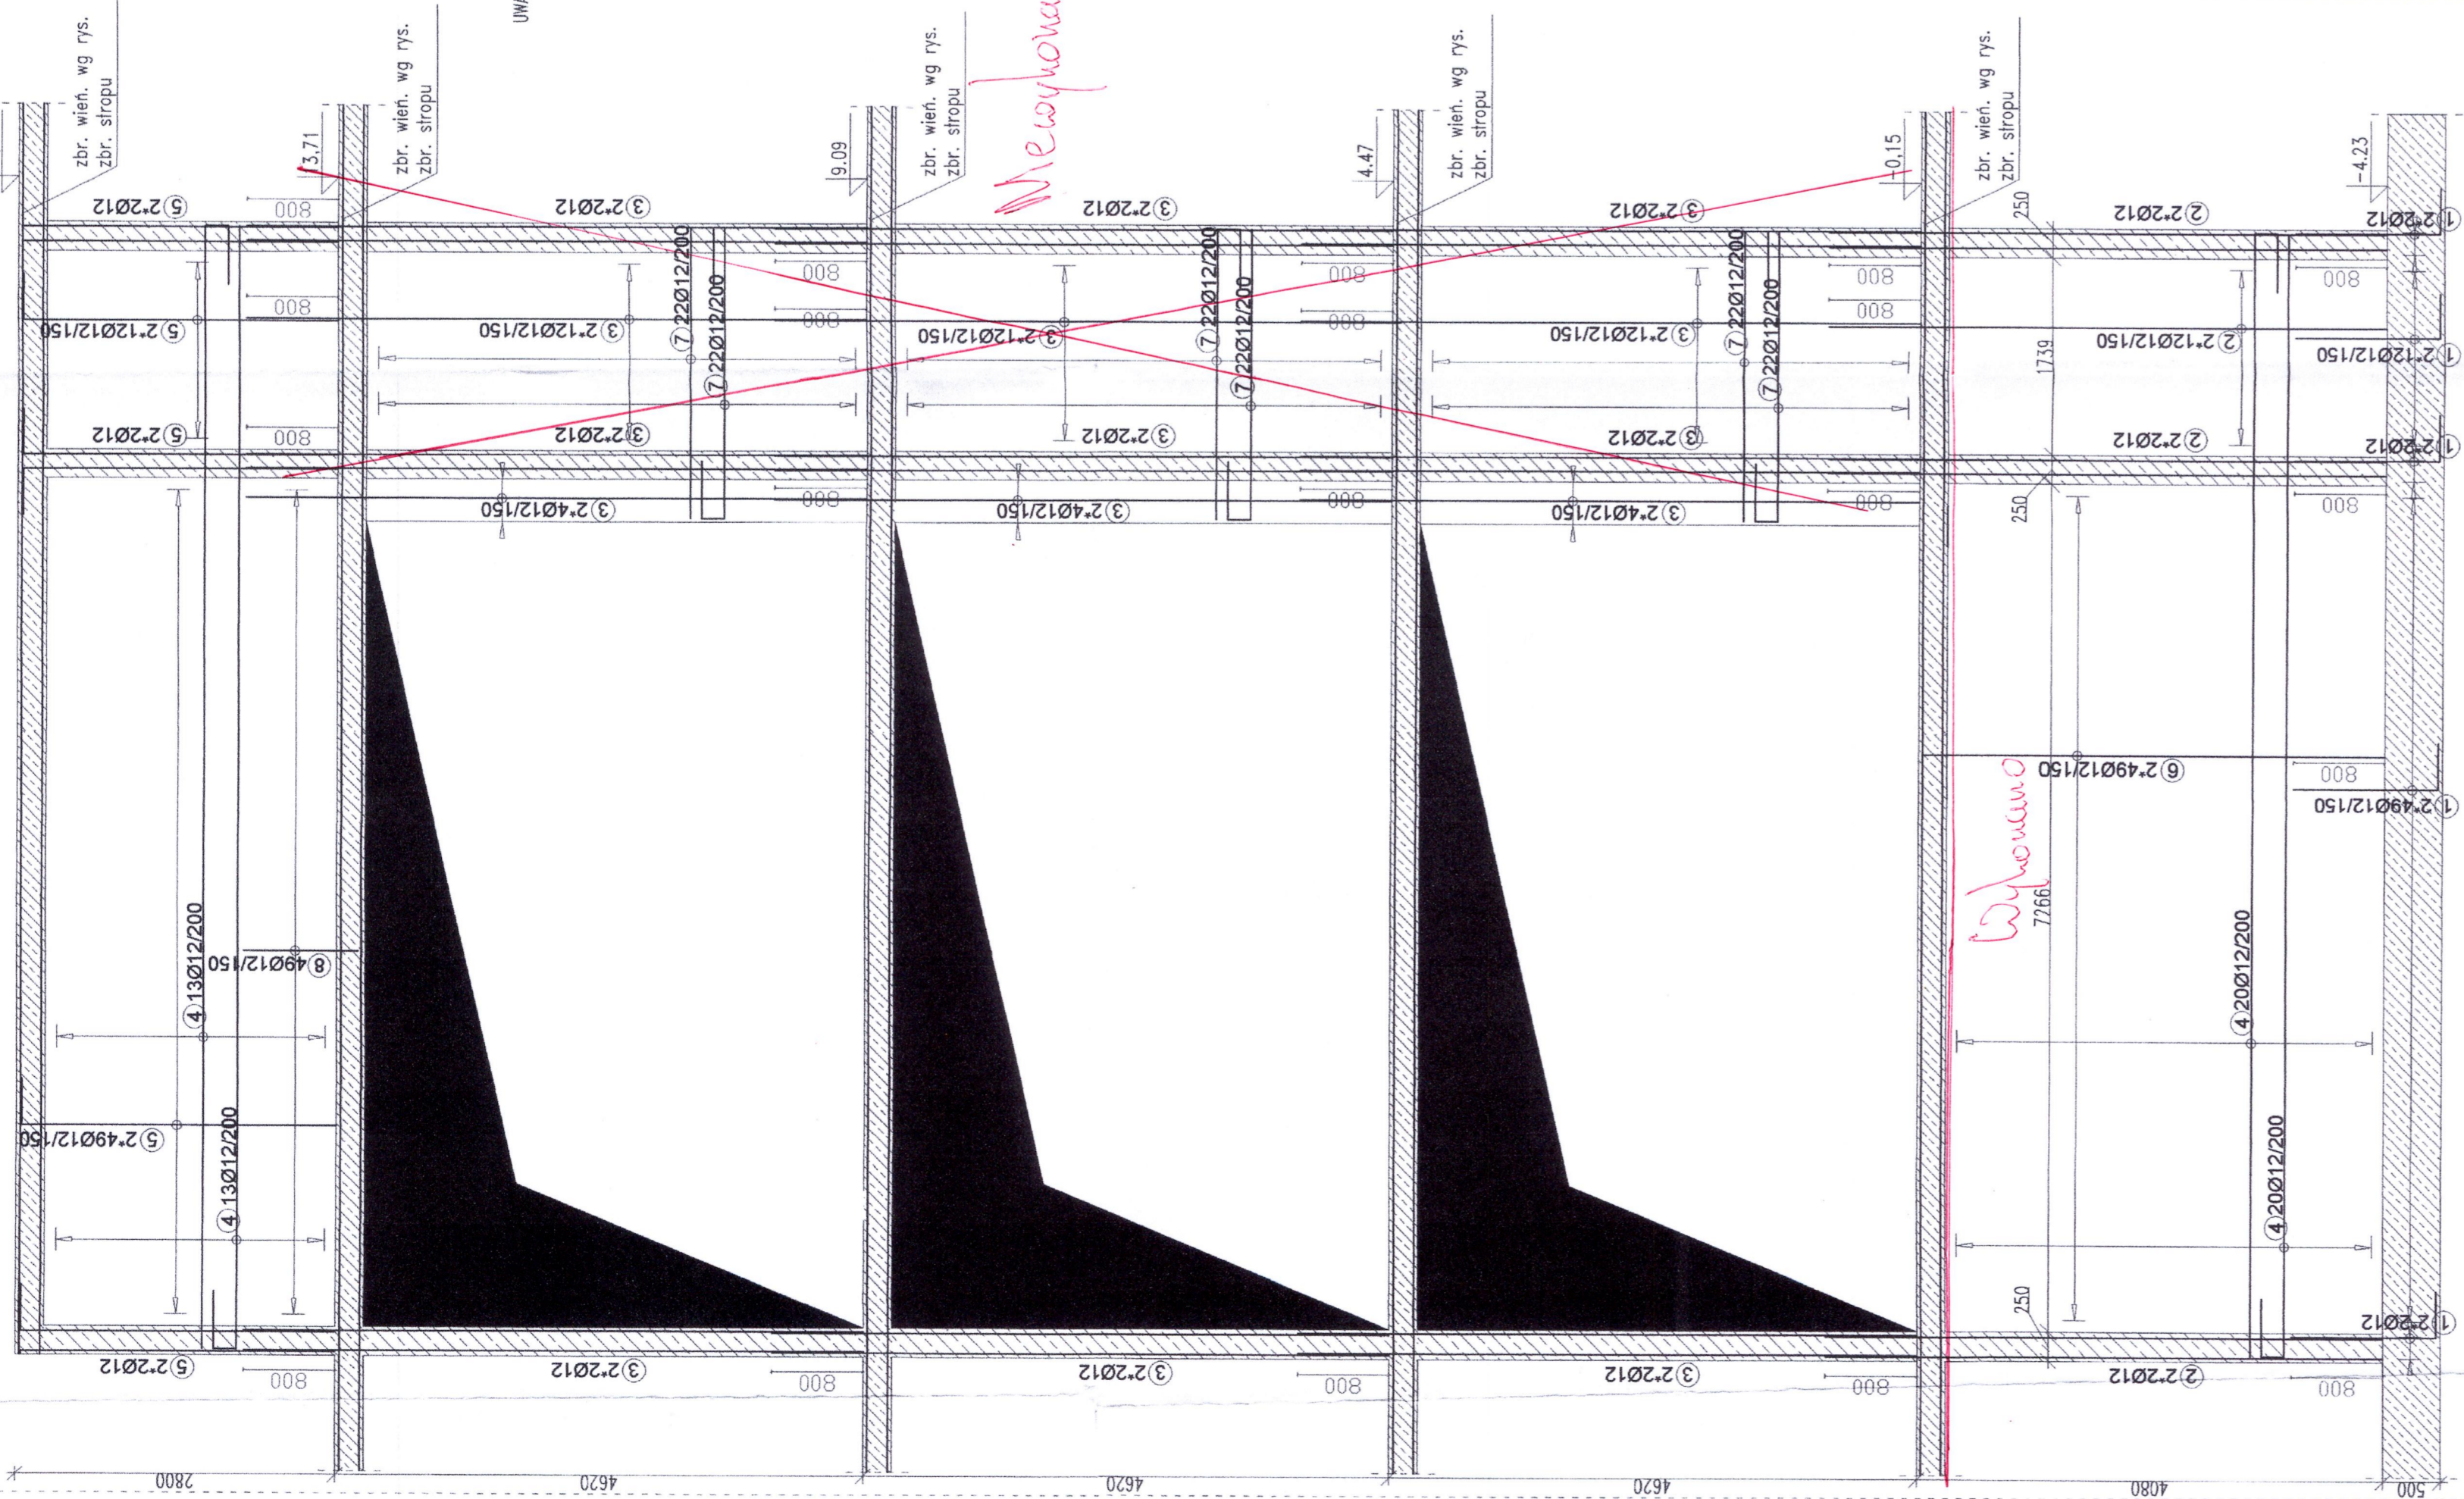


Wentyle w ścianach trzonu komunikacyjnego -
pokazano na rysunkach konstrukcji stropu


Widok W2
SC 2/S
skala: 1:50

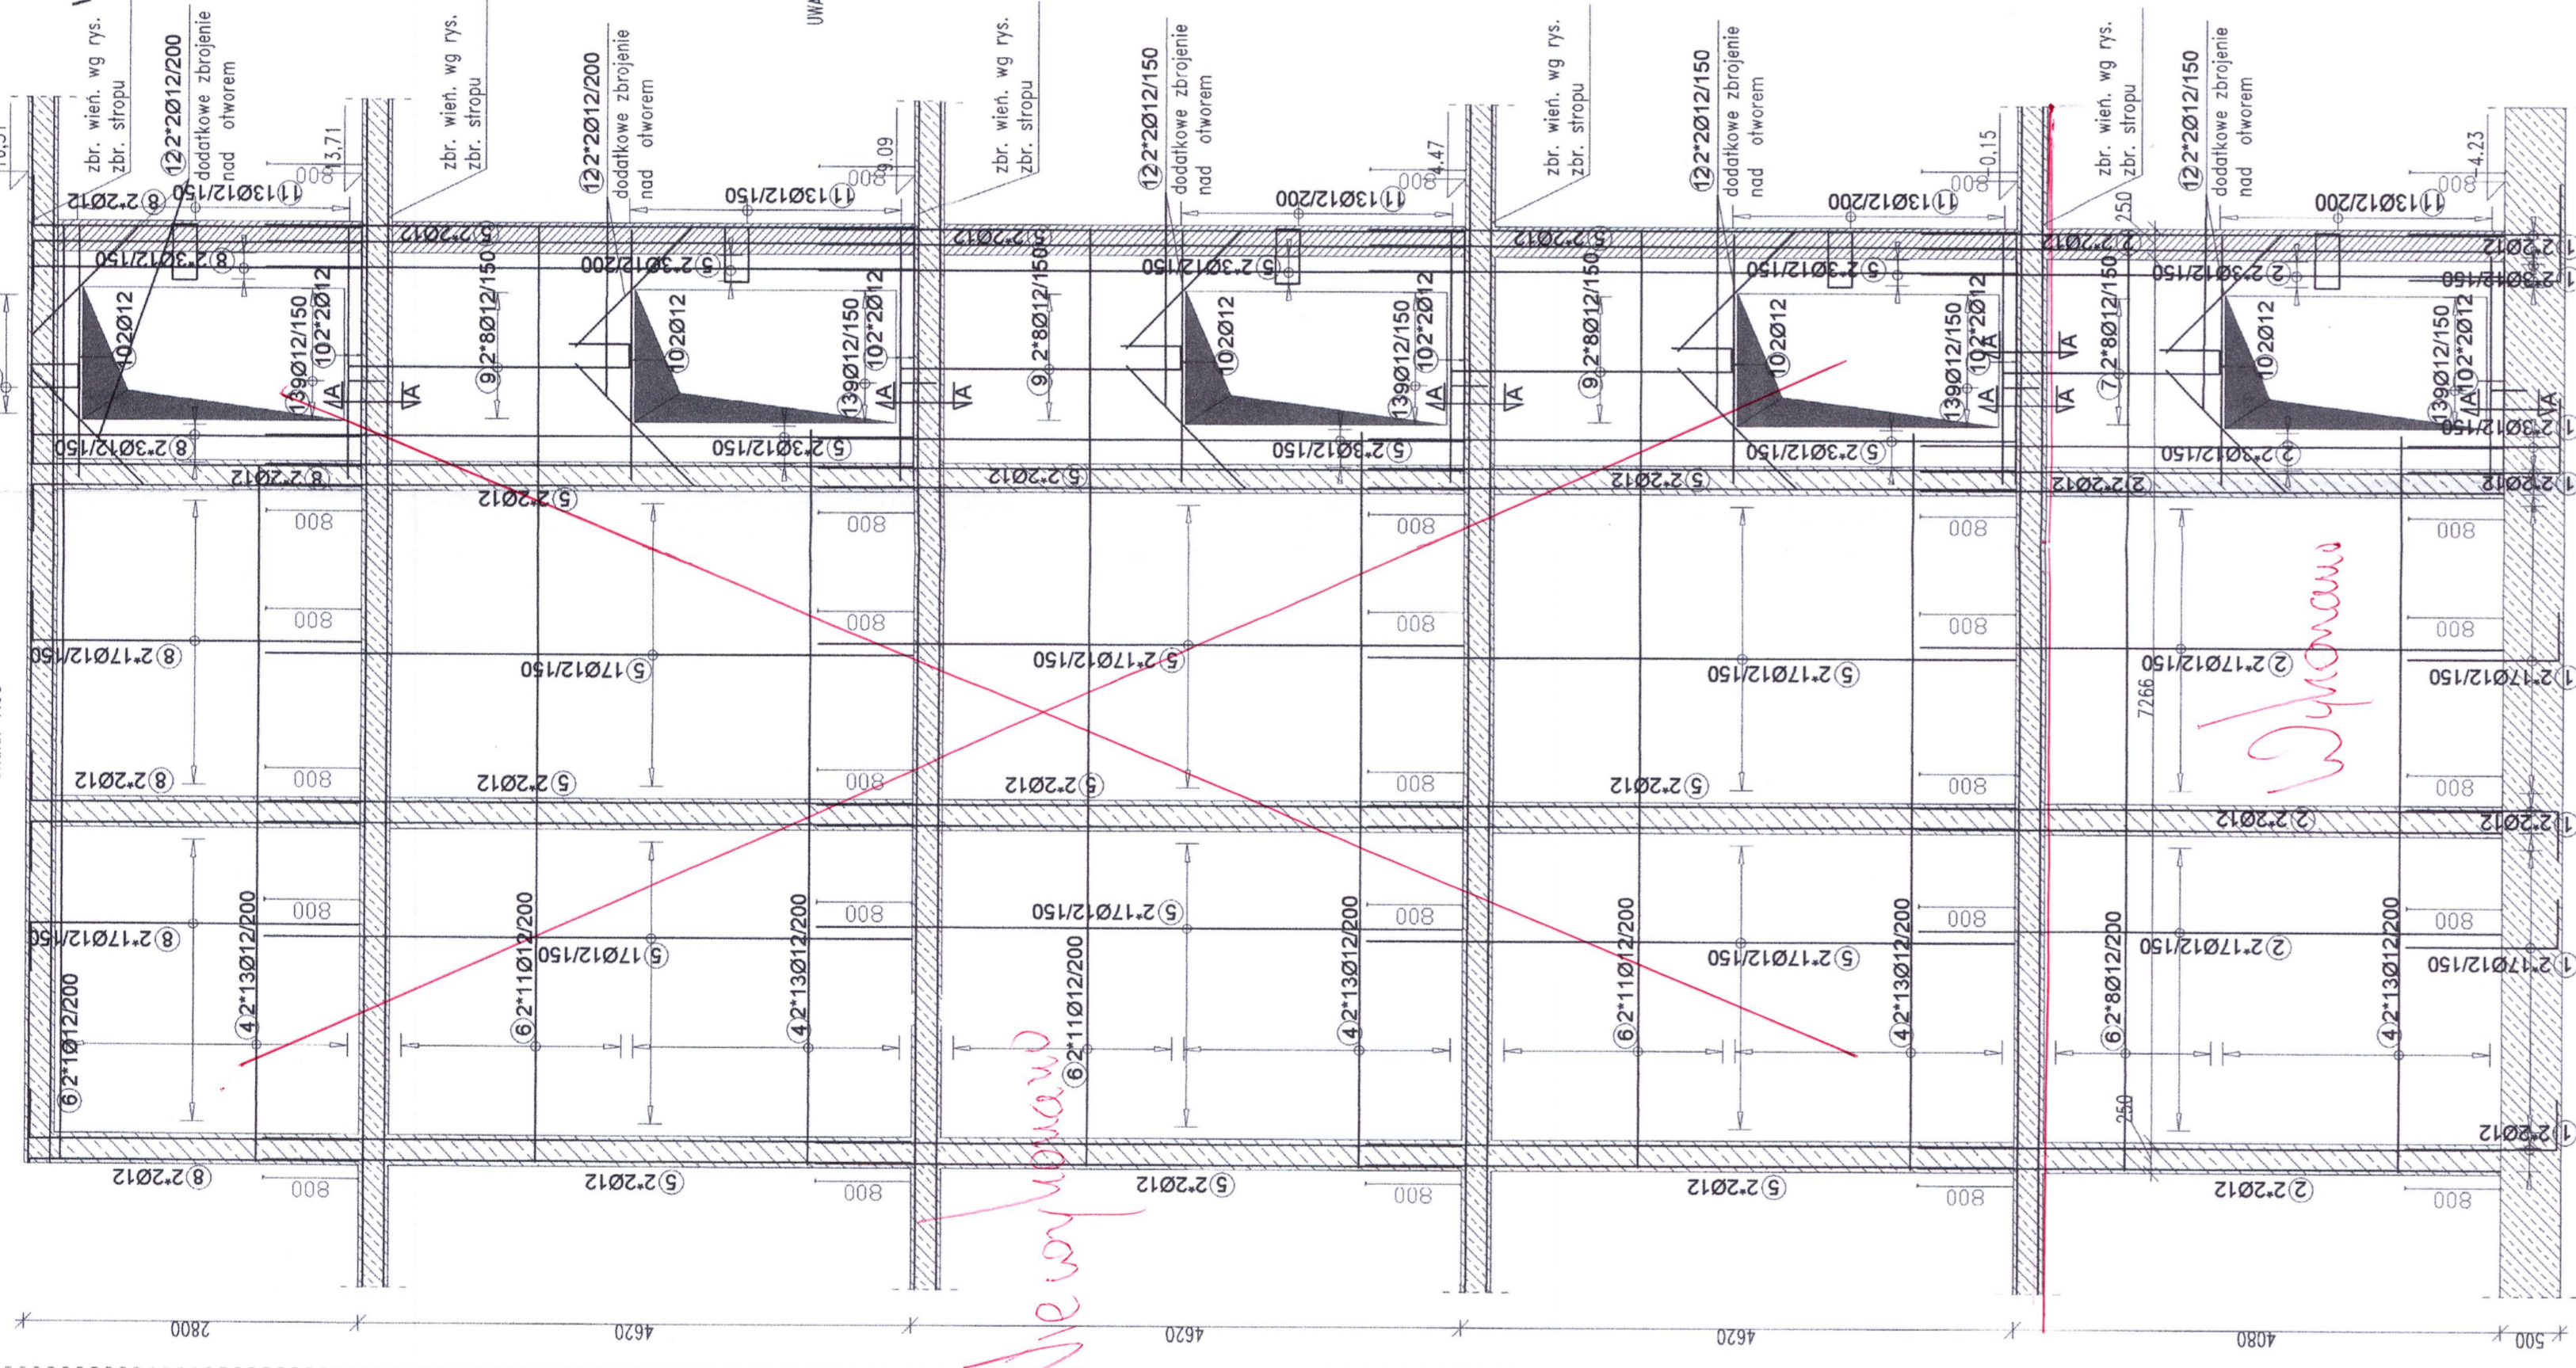


Widok W3
SC 2/S
skala: 1:50

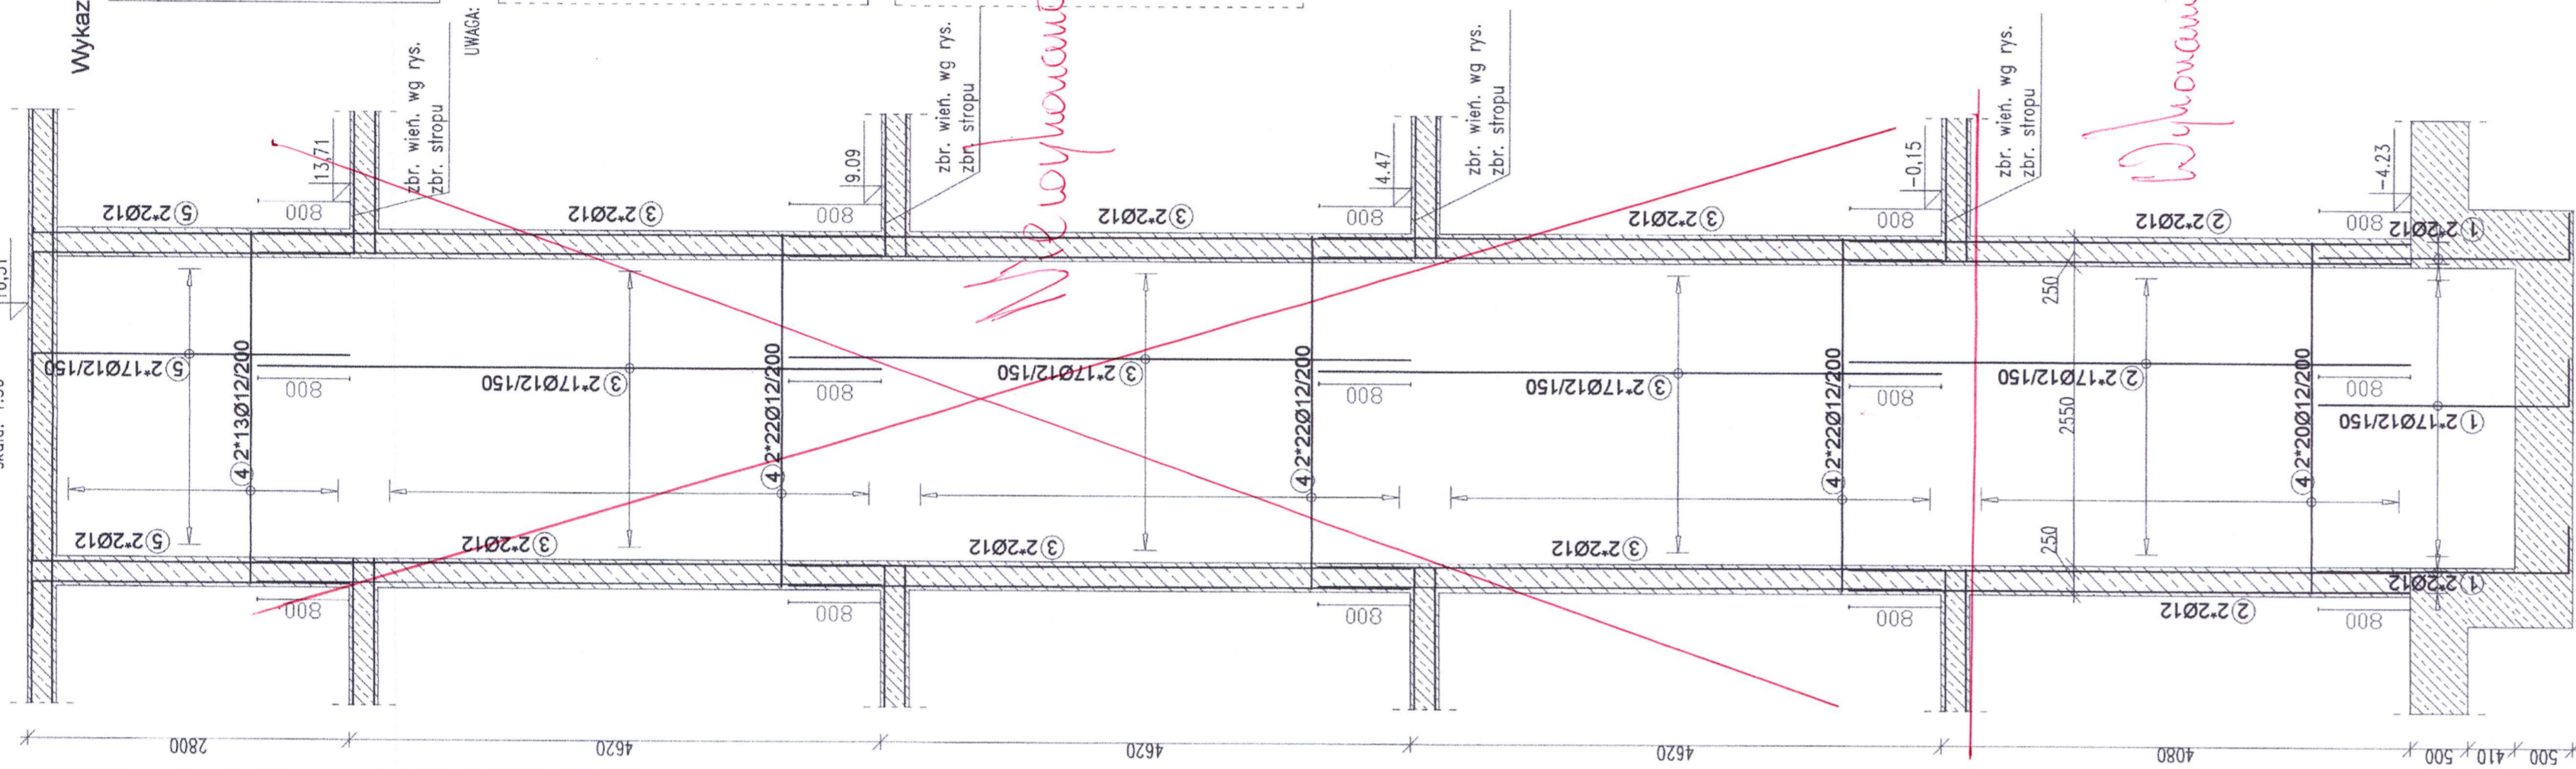

Widok W4
SC 2/S
skala: 1:50

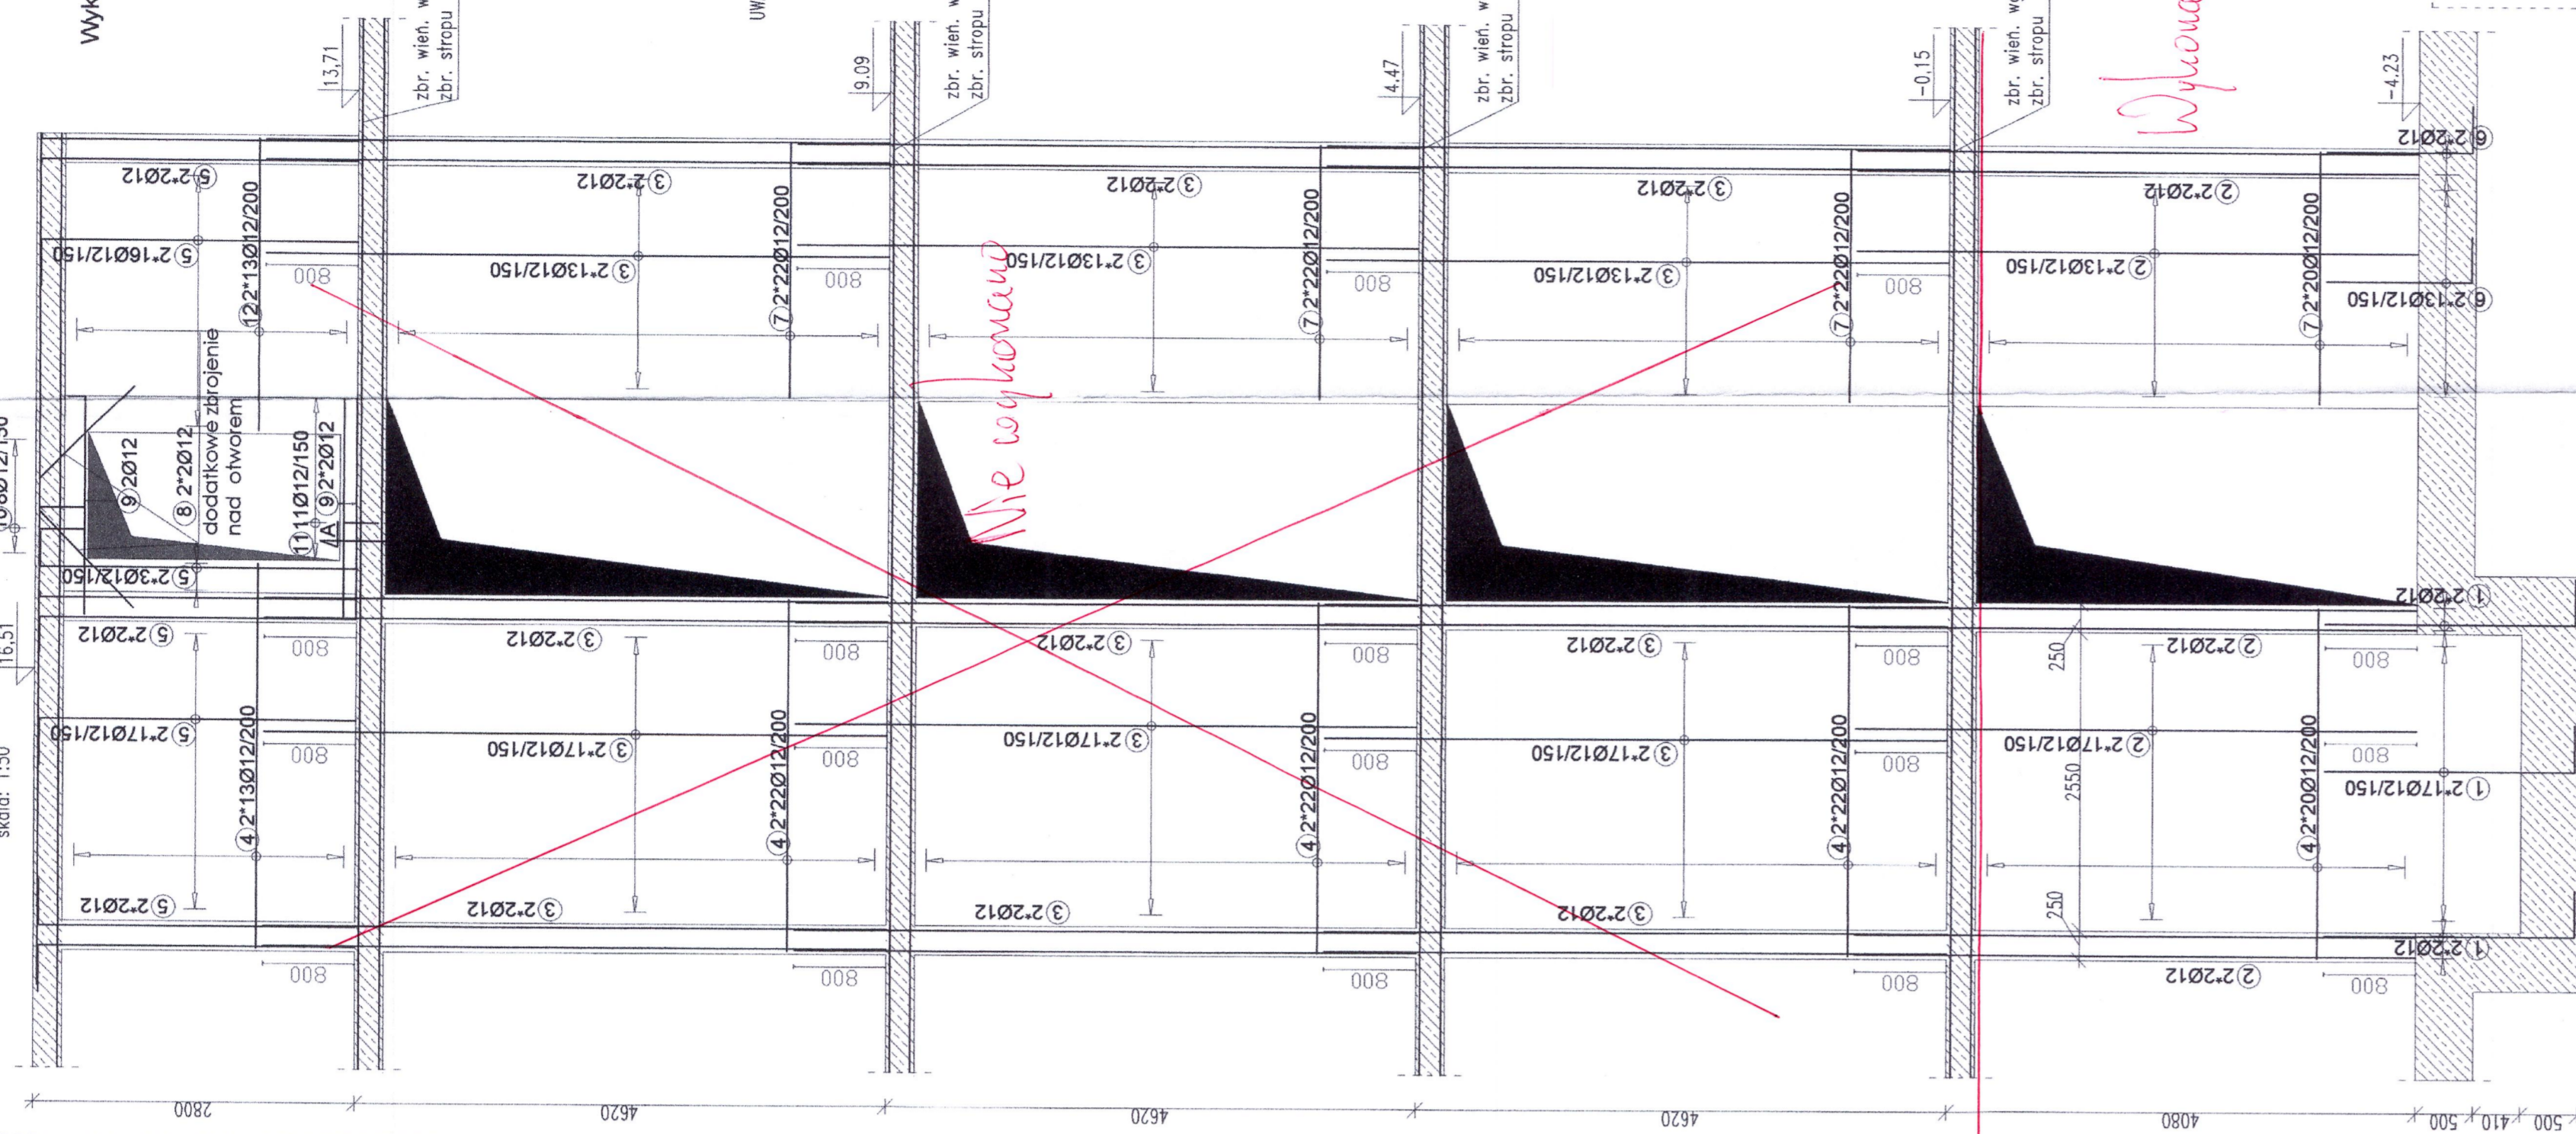

Klatka K2

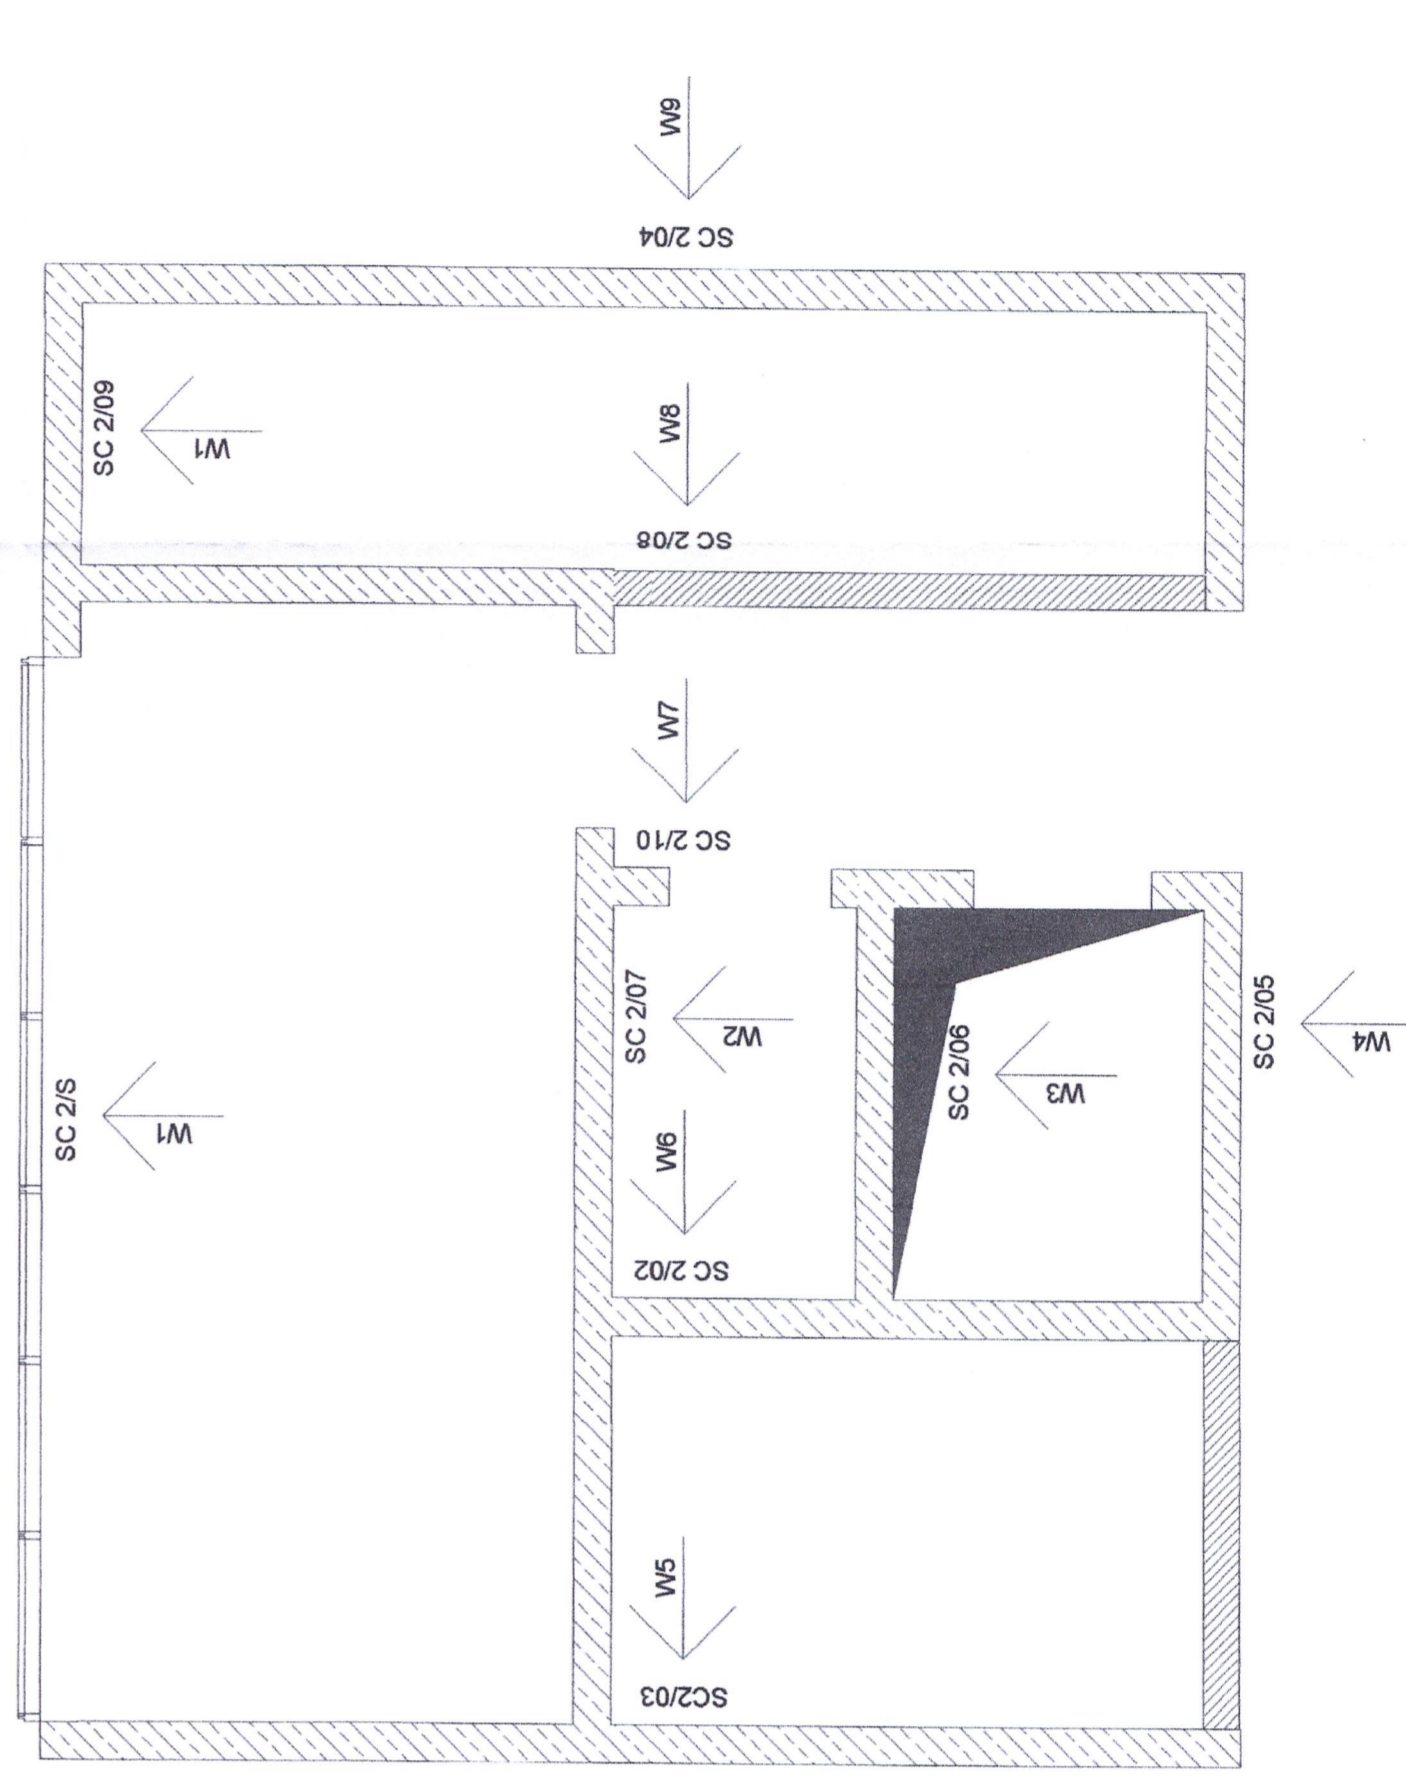

UWAGA

Wykresy cząstkowe, zgodnie z rysunkami

projektu, należy czytać łącznie z rysunkami

projektu, aby uzyskać pełną informację

na temat przedmiotu budowy.

