
[illegible]

Łukasz  
Zdziebło  
wski

Elektronicznie podpisany przez  
Łukasz Zdzieblewski  
DN: c=PL, sn=Zdzieblewski,  
givenName=Łukasz,  
serialNumber=PNOPL-850426  
01613, cn=Łukasz  
Zdzieblewski  
Data: 2021.10.06 13:54:16  
+02'00'

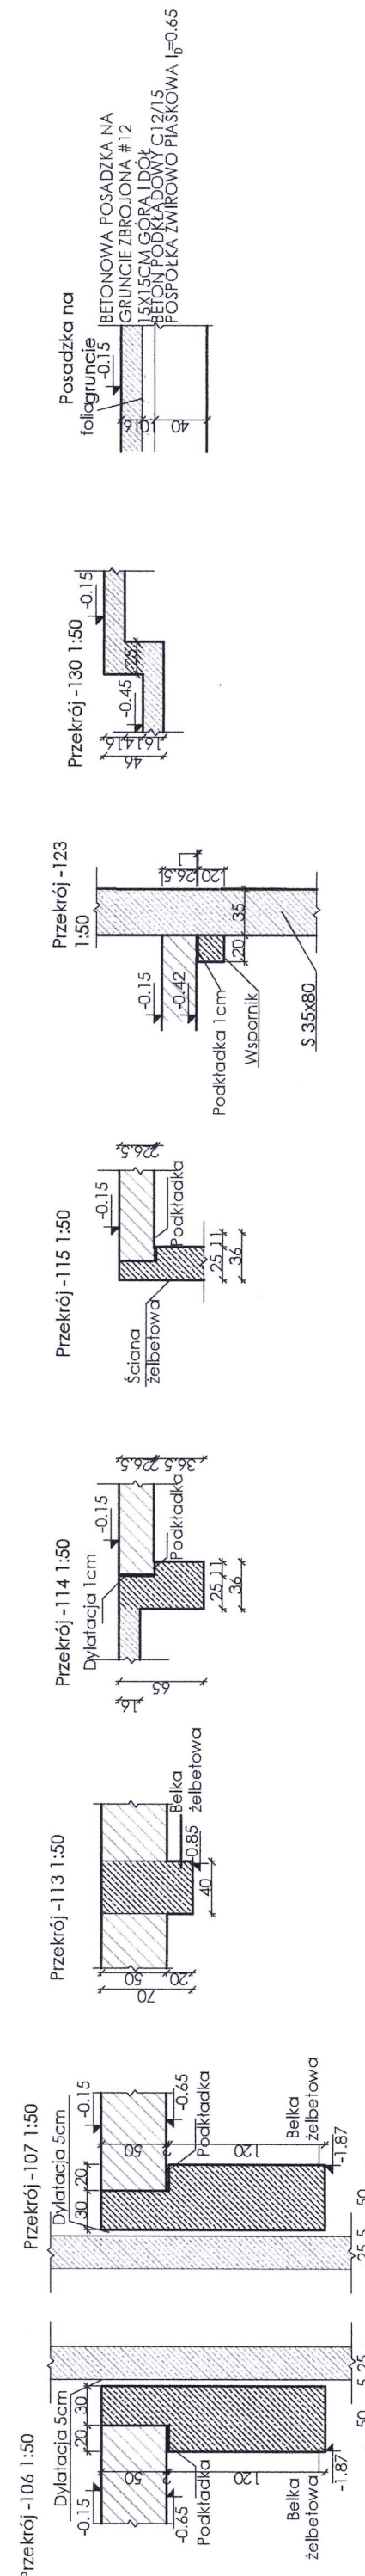

**DOKUMENTACJA  
POWYKONAWCZA**

**mgr inż. Robert Gialko**

DATA	1912_PW_KO_01_20_03
SKALA	1:100
DATA	06-10-2021
REDAKCIJA	03