

Schemat przegięcia płyty fundamentowej pod żuraw


LEGENDA	
SC	- ściana
h	- grubość, wysokość
B	- belka, podciąg
OWS	- otwór w ścianie
N	- nadproże
W	- wierzch
S	- spód


MATERIAŁY



BETON: C35/45-zgodnie z oryginalnym projektem bud.
STAL: A-IIIIN (R500SP)

- DOLNA : 5 cm (kier. X- pierwszorzędny)
- GÓRNA : 5 cm (kier. X- pierwszorzędny)

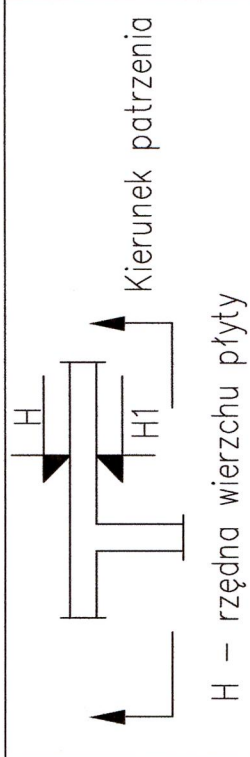


UWAGI


1. Projekt realizować zgodnie z projektem bud.
2. Na opracowaniu pokazano jedynie pogrubienie płyt fundamentowej w celu posadowienia żurawia na etapie budowy
3. Ułożyć zbrojenie dolne , górne i dodatkowe zgodnie z pierwotnym projektem i przepuścić przez przeźlebie.

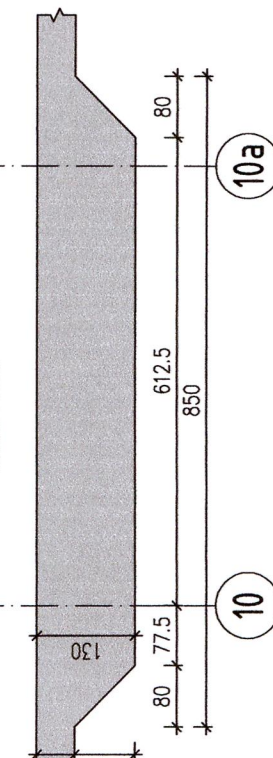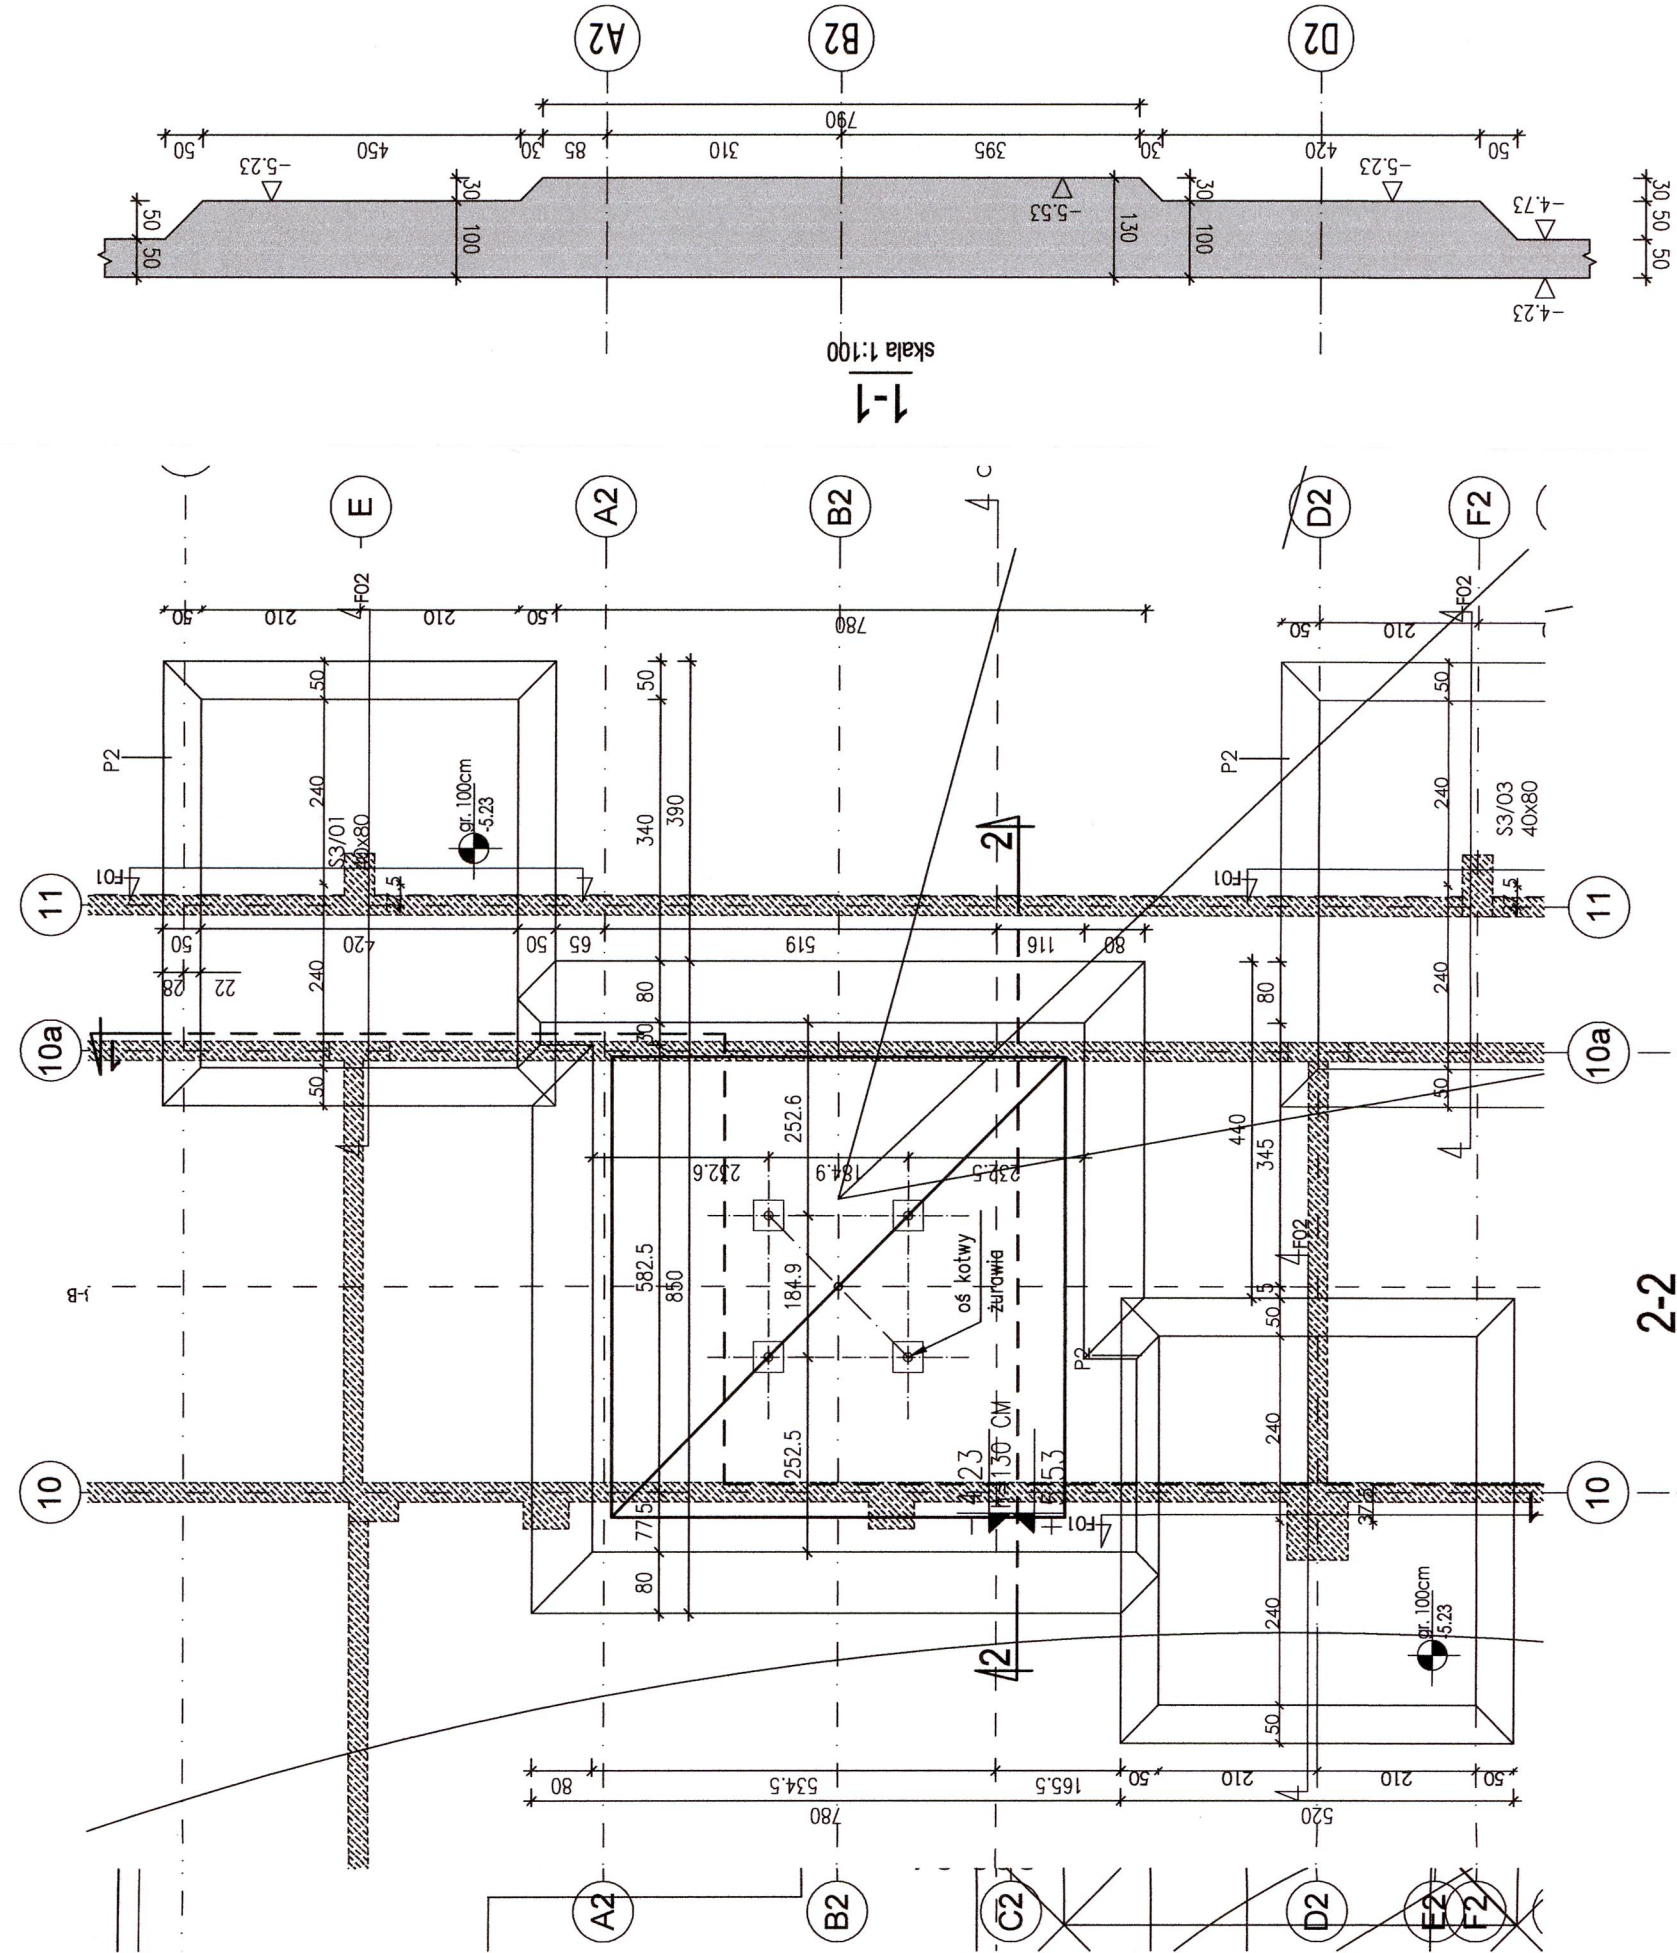

Dodatkowe zbrojenie górne płyty

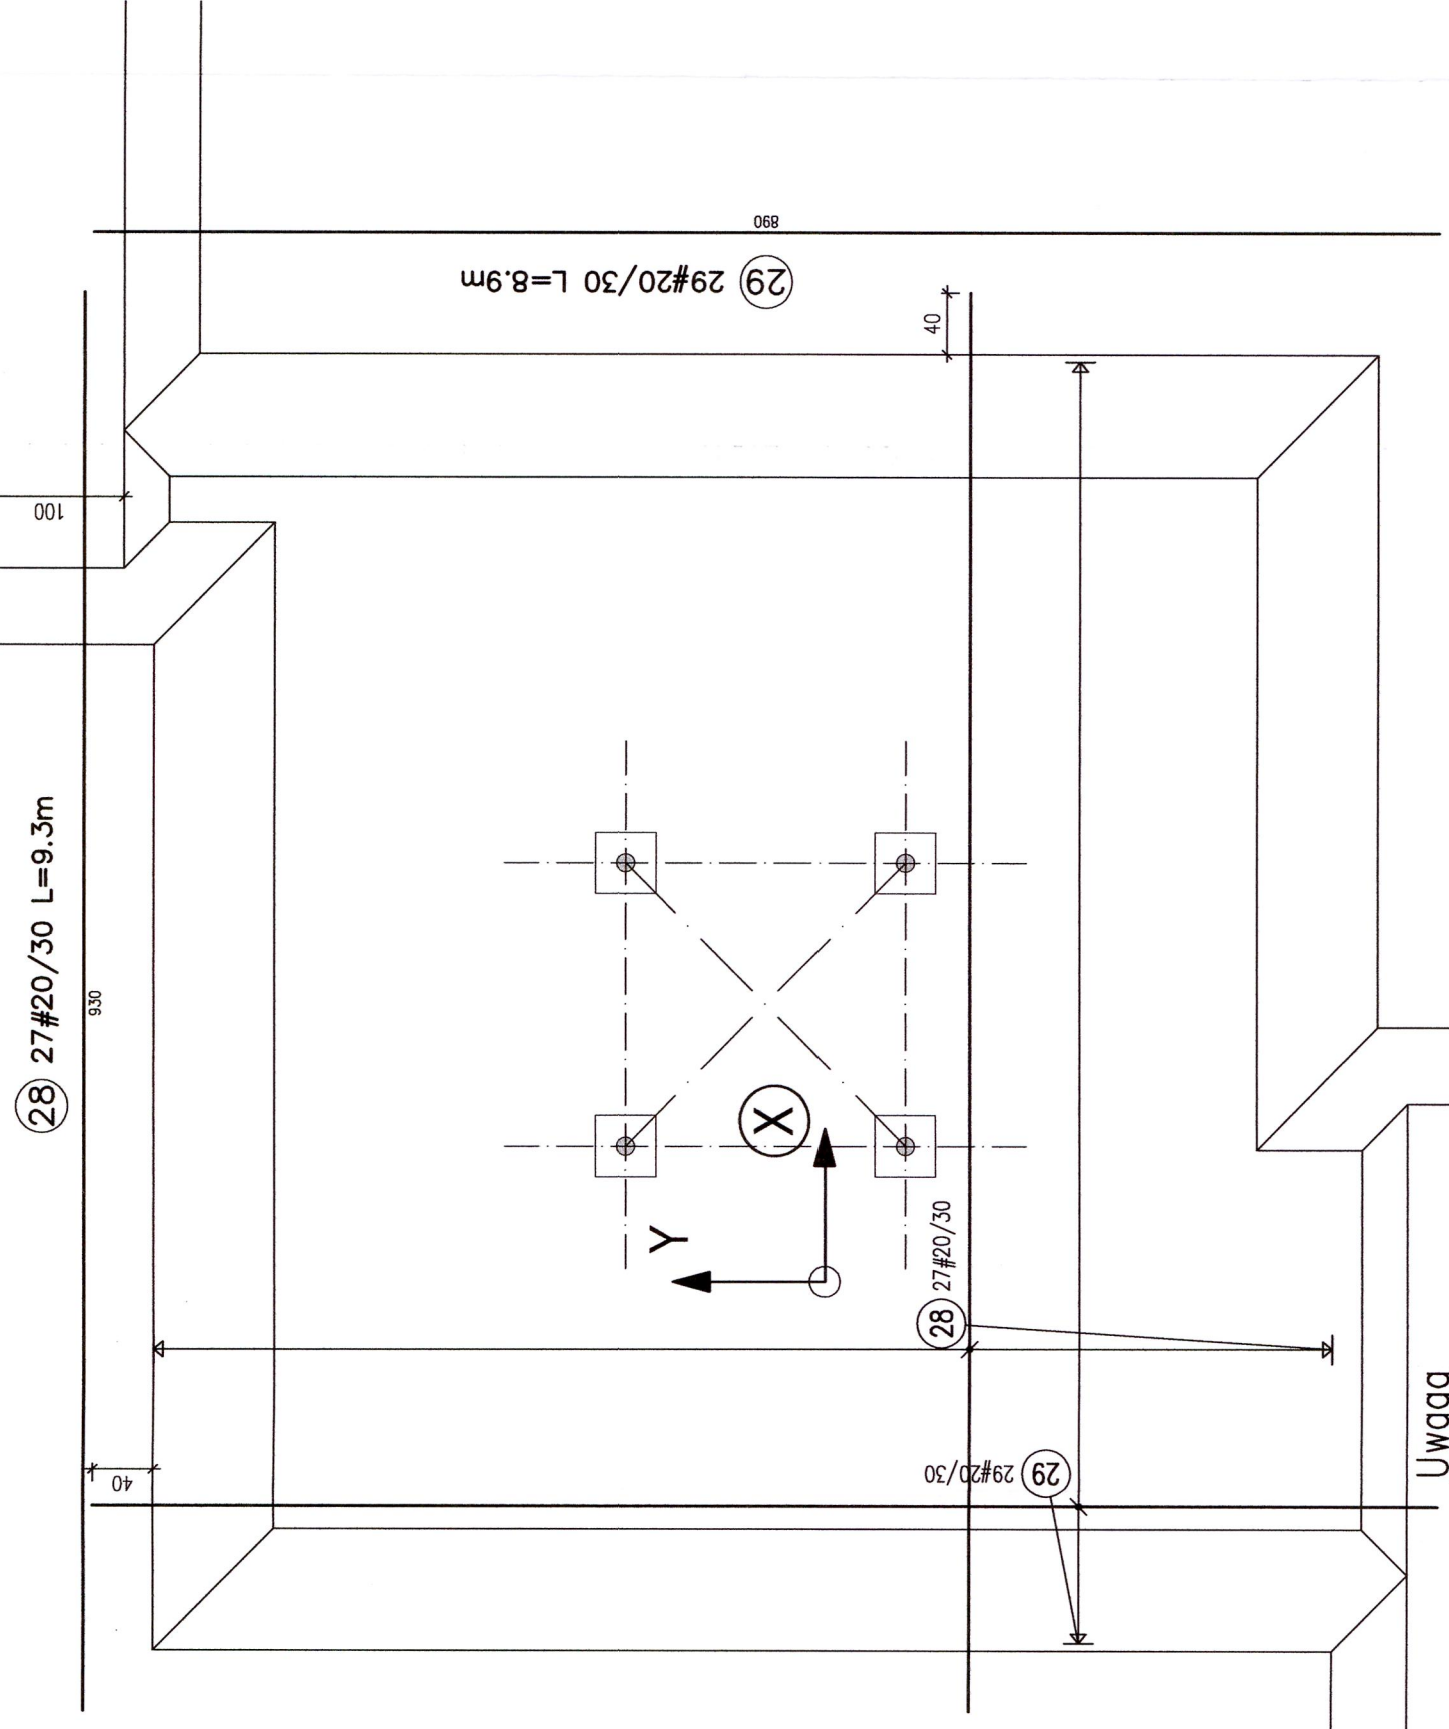





Uwaga
1. Na rysunku pokazano wyłączenie dodatkowe, ułożyć zbrojenie zgodnie z projektem, zbrojenie dolne i górne przepuścić przez przegięcia

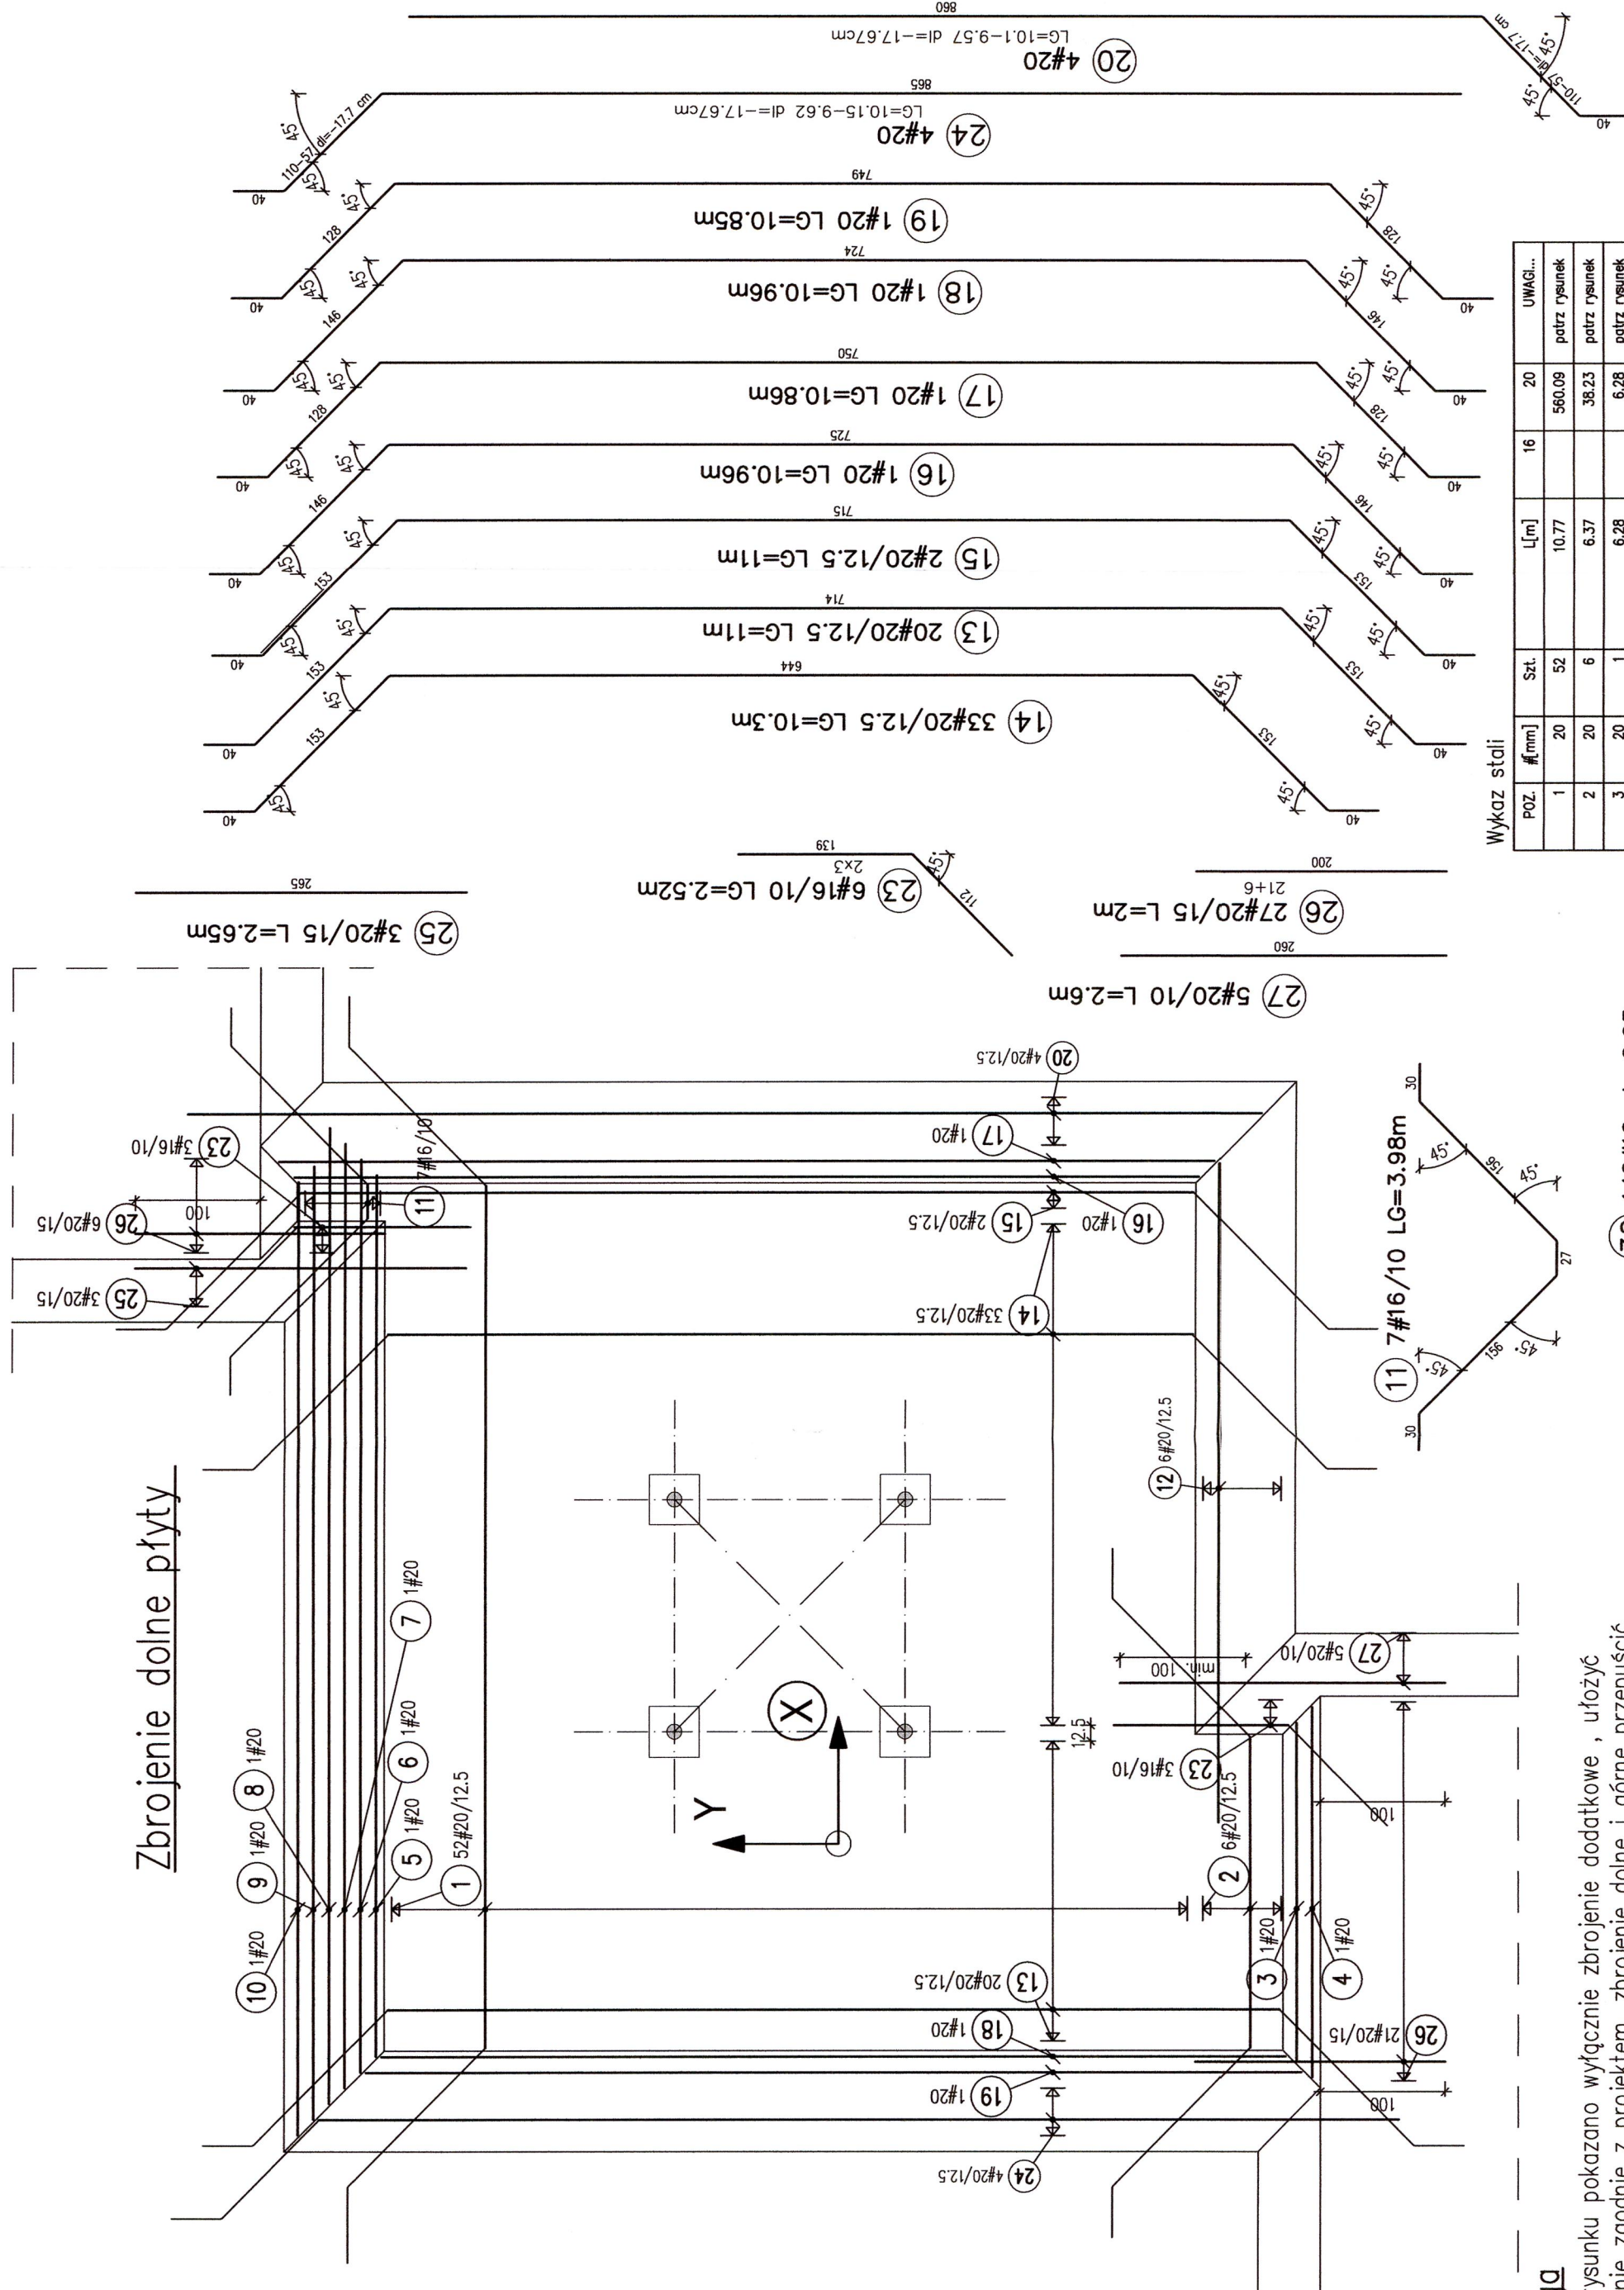



Detal zbrojenia przy kotwach żurawia

wykonać : x4 (każda kotwa)

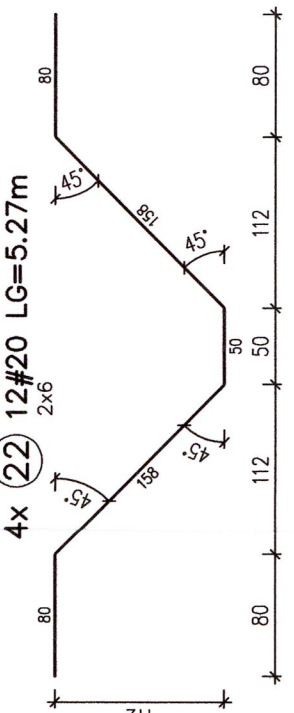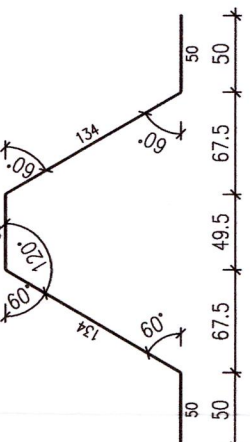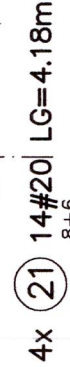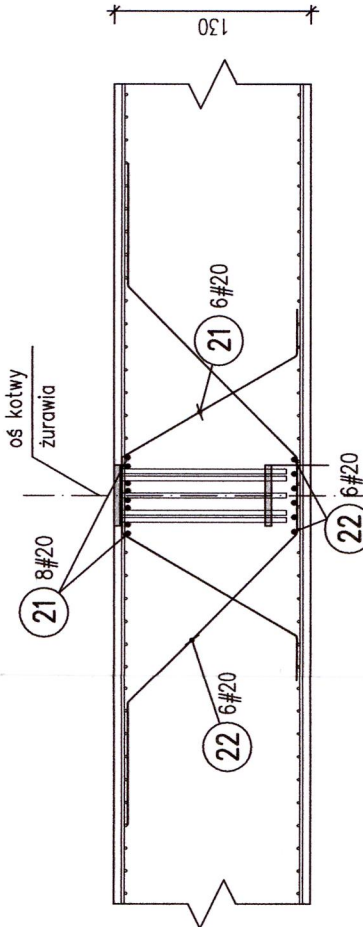

rysunku pokazano wyłącznie zbrojenie dodatkowe, ułożyć zbrojenie zgodnie z projektem, zbrojenie dolne i górne przepuścić przez przegubienie

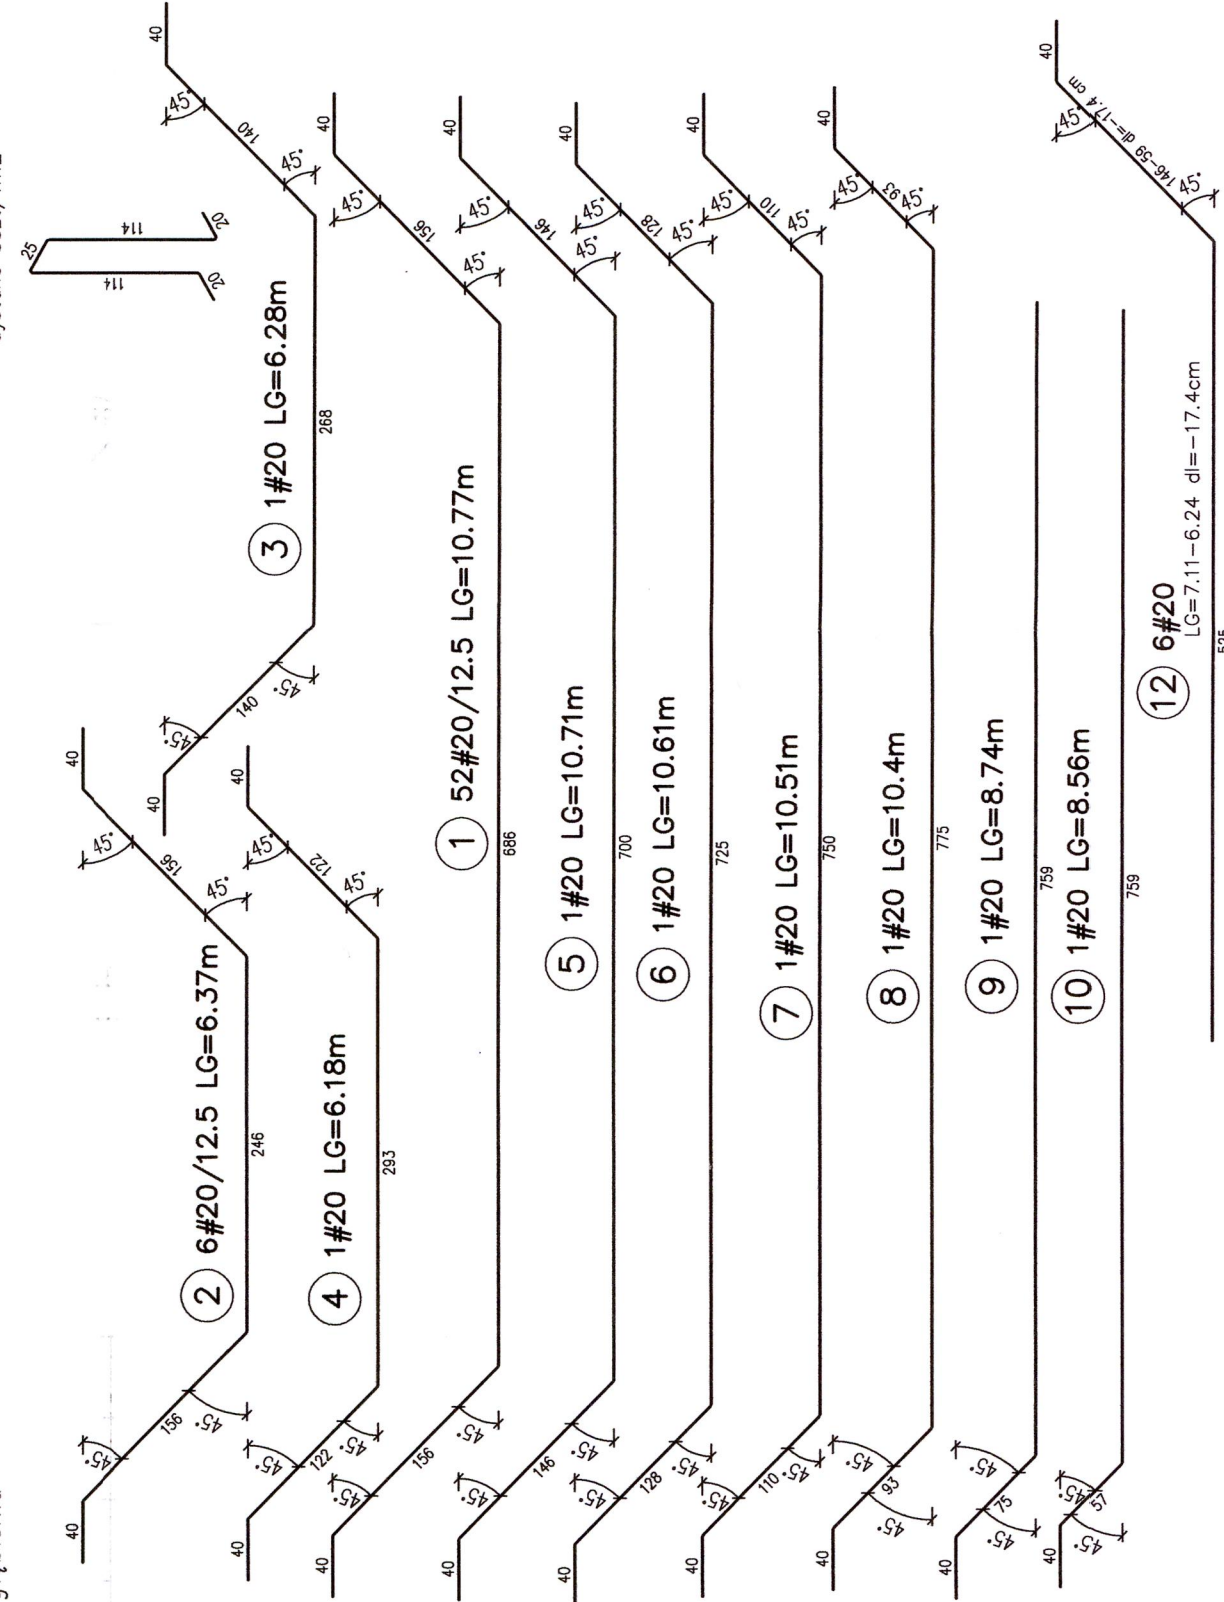

**DOKUMENTACJA
POWYKONAWCZA**

mgr inż. Robert Ciołko
Kierownik Budowy
upr. bez ograniczeń
PDL000082/MOK/03

mgr inż. Sebastian Barczak
uprawnienia budowlane do projektowania
i nadzoru budowlanego
dot. obiektów w specjalności konstrukcyjno-budowlanej
nr ewid. MZ000733/POW/10
tel. 502-414-889 e-mail: a.barczak@wp.poczta.pl

Tytuł: Budowa budynku laboratoryjno - dydaktycznego wraz z zapleczem technicznym i infrastrukturą towarzyszącą,

ADRES INWESTYCJI: Ul. Nowoursynowska 159, 02-787 Warszawa
dz.nr e. 146513_08 dzielnica Ursynów
obręb ewidencyjny 1-10-12 dz. 114/2

INWESTOR: Szkoła główna Gospodarstwa Wieleckiego w Warszawie
 Ul. Nowoursynowska 166, 02-787 Warszawa

ZŁECENIODAWCA: SKANSKA SPÓŁKA AKCYJNA
Aleja "Solidarności" 173, 00-877 Warszawa

PROJEKTANT
BRANŻOWY :

 **BBprojekt**
BIURO PROJEKTÓW
KONSTRUKCJI BUDOWLANYCH
www.bbprojekt.com.pl

ul. Józefa Korzeniowskiego 5 lok 5, 02-049 Warszawa

mgr inż. Sebastian Barszczewski
MAY/0072/BOOK/10

TEMAT:
PROJEKT FUNDAMENTU POD ŻURAW
- WOLFF 5520.10 - H=51.1m max. wysięg 50m

FAZA:	PROJEKT WYKONAWCZY	DATA:	07.2021	SKALA:	1:100/1:50
BRANŻA:	KONSTRUKCJA	REWIZJA:		NR RYS.	K-1