


**UWAGI:**  
POWIDZIANYCH NIE MOGĄ BYĆ WYKONYWANE TYLKO I WYŁĄCZNIE JAKO PROJEKT  
POMIĘTYCH RYSUNKI NA ETAPIE REALIZACJI WSZELKIE PRACE I DECYZJE, DOTYCZĄCE ROZWIĄZAŃ  
TECHNICZNYCH, MATERIAŁOWYCH I ILOŚCIOWYCH (W TYM WSZYSTKIE DIMIARY) MOGĄ  
BYĆ PODEJMOWANE TYLKO I WYŁĄCZNIE NA PODSTAWIE DOKUMENTACJI  
WYKONAWCZEJ

[illegible]

NIE BRAC WYMIARÓW ZE SKALI. UŻYWAĆ JEDYNE WYMIARÓW NOMINOWANYCH W RZĄDZIE  
JAKIACH KOLWIEK NIEZGODNOŚCI NALEŻY SKONSULTOWAĆ SIĘ Z PROJEKTANTAMI.  
WENTUALNE WADY PROJEKTOWE I KOORDYNACYJNE NALEŻY PRZEDSTAWIĆ  
DROBOWIĄŁO AUTORSKIMI!

PROJEKT KONSTRUKCYJNY RZĄDZIĆ RAZEM I PROJ. ARCHITEKTONICZNYM ORAZ  
PROJEKTAMI POSZCZEGÓLNYCH BRANŻ INSTALACYJNYCH.  
LOKALIZACJA PIONÓW WOD-KAN., GREJNIKÓW PRZEBIEG KONSTRUKCYJNYCH, TRAS  
CIEPŁAŁOWYCH ETC. WG. PROJEKTÓW BRANŻOWYCH, W PRZYPADKU NIEZGODNOŚCI  
PROJ. ARCH. POWIADOMIĆ PROJEKTANTA

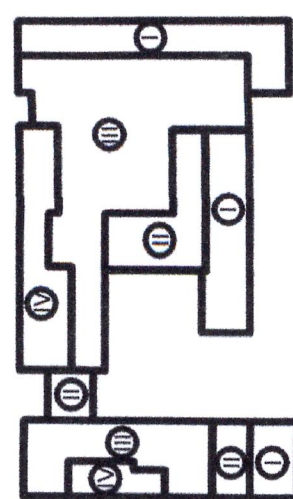

7A

# PROJEKT BUDOWI ANY



tuł

UJ. Nowoursynowska 159, 02-787 Warszawa  
dz.nr. e. 146513\_08 dzielnica Ursynów  
obrob ewidencyjny 1-10-12 dz. 114/2

WSTĘP

**ABC** BEST BUILDING CONSULTANTS SP. Z O.O. SP. K  
Al. Jerolimskie 155  
02-326 Warszawa  
e-mail: biuro@bbcconsultants.pl

## KONSTRUKCJA

POJĘCIANT	mgr inż. Mariusz Jurkiewicz	upr. nr 316/90		POOK/12
BRANDZAJACY	mgr inż. Łukasz Zdziębowski	upr. nr MA.7/027		
GOŁ POJĘCIANTOWY	mgr inż. Łukasz Zdziębowski mgr inż. Piotr Boguski inż. Adrian Kallnowski			

**PRZEKRÓJ A-A**

1912 PB KO 01 30 01

MA	SKALA	DATA	REWIZJA
----	-------	------	---------

11	1:100	06.2020	00
----	-------	---------	----

[illegible]