

Poziom wierzchu konstrukcji stropu: -0.15m


UWAGI:
 POWYŻSZE RYSUNKI MOGĄ BYĆ WYKORZYSTANE TYLKO I WYŁĄCZNIE JAKO PROJEKT
 BUDOWLANY, NA ETAPIE REALIZACJI WSZELKIE PRACE I DECYZJE, DOTYCZĄCE ROZWIĄZAŃ
 TECHNICZNYCH, MATERIAŁOWYCH I IŁOŚCIOWYCH (W TYM WSZYSTKIE DOMIARY) MOGĄ
 BYĆ PODEJMOWANE TYLKO I WYŁĄCZNIE NA PODSTAWIE DOKUMENTACJI
 WYKONAWCZEJ.

NINIEJSZE PROJEKTYWY ORAZ KONSTRUKCYJNY STANOWI NIEWOPRAWIZALNA DOKUMENTACJA PRZEWIDZIANA DO REALIZACJI Z ZACHOWANIEM ZAŁOŻENIA AUTORSKIEGO PRZYSŁUGUJĄCYM PROJEKTANTOWI ZGODNIE Z USTAWĄ O PRAWIE AUTORSKIM Z 1994 ROKU (DZ.U. Nr 24 poz.83).

WSZELKIE ZMIANY W PROJEKCJE I NA ETAPIE REALIZACJI MUSZĄ BYĆ WCZESNIEJ SKONSULTOWANE I ZAAPROBOWANE PRZEZ PROJEKTANTA. POWIENIENIE ROZPOWZIECZANIE JEST DOZWOLONE TYLKO DO CELÓW REALIZACJI NINIEJSZEGO PROJEKTU W POZOSTAŁYCH PRZYPADKACH JEJ ZABRONIENIE.

NIE BRAC WYMIARÓW ZE SKALI. UŻYWAĆ JEDYNI WYMIARÓW NOMINOWANYCH W RAJ. JAKIKOLWIEK NIEZGODNOŚCI NALEŻY SKONSULTOWAĆ SIĘ Z PROJEKTANTAMI. EWENTUALNE WADY PROJEKTOWE I KOORDYNACYJNE NALEŻY PRZEDSTAWIĆ NADZOROWI AUTORSKIEMU.

PROJEKT KONSTRUKCYJNY ROZPATRYWAĆ RAZEM Z PROJ. ARCHITEKTONICZNYM ORAZ
PROJEKTAMI POSZCZEGÓLNYCH BRANŻ INSTALACYJNYCH.
LOKALIZACJA PIONÓW WOD-KAN., GRZEJNIKÓW PRZEBIÓR KONSTRUKCYJNYCH, TRAS
KABLOWYCH ETC., WG. PROJEKTÓW BRANŻOWYCH, W PRZYPADKU NIEZGODNOŚCI Z
PROJ. ARCH. POWIADOMIĆ PROJEKTANTA.

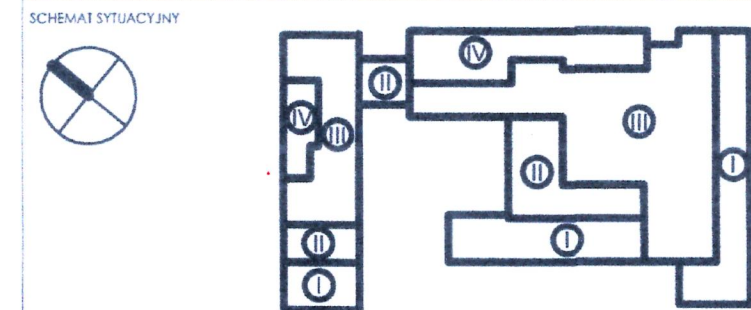

FAZA **PROJEKT BUDOWLANY**

TYTUŁ Budowa budynku laboratoryjno - dydaktycznego wraz z zapleczem technicznym i infrastrukturą towarzyszącą, ciągami komunikacyjnymi i zagospodarowaniem teren

ADRES INWESTYCJI: Ul. Nowoursynowska 159, 02-787 Warszawa
dz.nr. e. 146513_08 dzielnica Ursynów
obrob. ewidencyjny 1-10-12 dz. 114/2

INWESTOR Szkoła główna Gospodarstwa Wiejskiego w Warszawie
Ul. Nowoursynowska 166, 02-787 Warszawa

JEDNOSTKA PROJEKTOWA
BBC BEST BUILDING CONSULTANTS Sp. z o.o. Sp.
Al. Jerozolimskie 155
02-326 Warszawa
e-mail: biuro@bbcconsultants.pl

BRANŻA	KONSTRUKCJA	
PROJEKTANT	mgr inż. Mariusz Jurkiewicz	upr. nr 316/90
SPRAWDZAJĄCY	mgr inż. Łukasz Idziebłowski	upr. nr MAZ/0271/PBOK/
ZESPÓŁ PROJEKTOWY	mgr inż. Łukasz Idziebłowski inż. Bartosz Niewczas	

NAZWA RYSUNKU	STROP NAD PIWNICĄ
---------------	-------------------

NAZWA
DOKUMENTY

1912 PB KO 01 20 03

TOM	SKALA	DATA	REWIZJA
II	1 : 200	06.2020	0

mgr inż. Robert Ciołka
Kierownik Budowy
upr. bez ograniczeń
PDU0005/PW05/03


**DOKUMENTACJA
POWYKONAWCZA**