

| Nr | Nr rysunku | Rew. | Tytuł rysunku | Tom |
|----|------------------|------|---|-----|
| 1. | SGGW_K03_01_8_NA | 00 | USZCZELNIENIE PRZERWY ROBOCZEJ NA POŁĄCZENIU PŁYTA/ŚCIANA FUND. | I |
| 2. | SGGW_K03_01_8_NA | 00 | SCHEMAT USZCZELNIENIA PRZEJŚCIA INSTALACJI PRZECHODZĄCEGO PRZES PŁYTĘ | I |
| 3. | SGGW_K03_01_8_NA | 00 | USZCZELNIENIE PRZERWY SKURCZOWEJ ZEWNĘTRZNYCH ŚCIAN FUND. | I |
| 4. | SGGW_K03_01_8_NA | 00 | USZCZELNIENIE PRZERWY ROBOCZEJ ZEWNĘTRZNYCH ŚCIAN FUND. | I |
| 5. | SGGW_K03_01_8_NA | 00 | USZCZELNIENIE PRZERWY SKURCZOWEJ/ROBOCZEJ PŁYTY FUND. | I |
| 6. | SGGW_K03_01_8_NA | 00 | USZCZELNIENIE PRZERWY ROBOCZEJ W PRZEGŁĘBIENIU | I |
| 7. | SGGW_K03_01_8_NA | 00 | USZCZELNIENIE OTWORÓW PO ŚCİĄGACH SZALUNKOWYCH W ZEWN. ŚCIANACH FUND. | I |
| 8. | SGGW_K03_01_8_NA | 00 | USZCZELNIENIE DYLATACJI KONSTRUKCYJNEJ W PŁYCI I ŚCIANIE FUND. | I |
| 9. | SGGW_K03_01_8_NA | 00 | RZUT FUND. Z ELEMENTAMI HYDROIZOLACJI BEZPOWŁOKOWEJ | I |

mgr inż. Robert Ciołko
Kierownik Budowy
upr. bez ograniczeń
PDL/00009/2010/733



mgr inż. Tadeusz Rudnicki

upr. bud. nr 773/91
ul. Rapiuska 41, 02-838 Warszawa
tel./fax 241-89-43-606-98-88-44

**DOKUMENTACJA
POWYKONAWCZA**

| | | | | | |
|---|-------------|---------------|----------------------------|------------|---------------|
| Budynek laboratoryjno-dydaktyczny przy ul. Nowoursynowskiej 159 | | Nazwa pakietu | Hydroizolacja bezpowłokowa | | |
| Branża | Konstrukcja | Nr pakietu | K3 | Rozdział 8 | Strona 2 / 11 |

Maksymalna otulina zbrojenia płyty i ścian fundamentowych 6,5cm

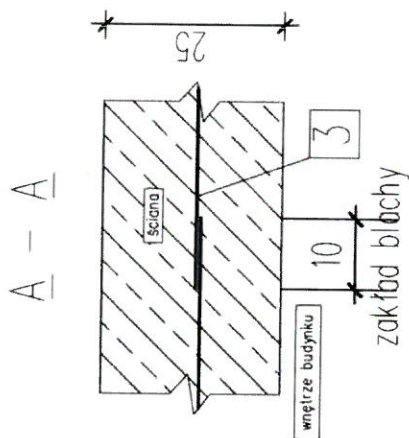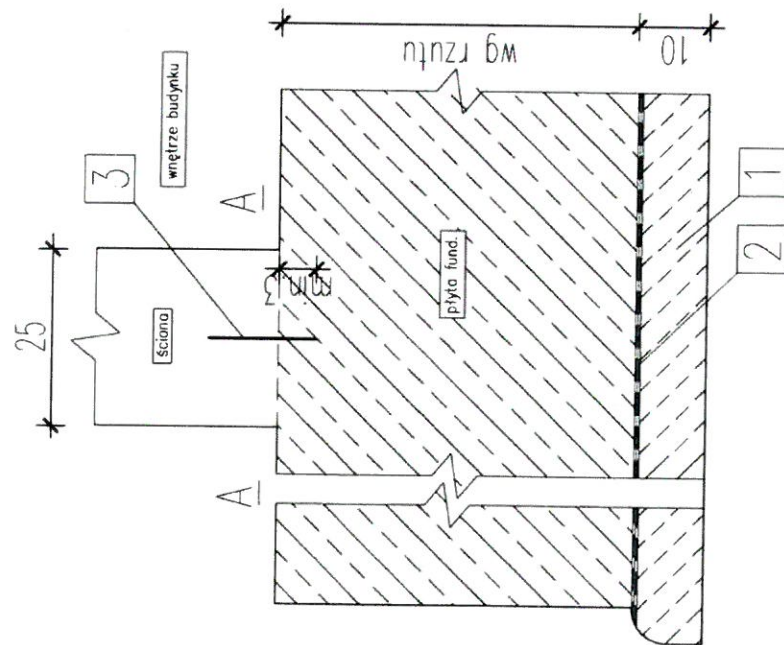

Uszczelnienie przerwy roboczej na
połączeniu płyta/ściana fund.

Prace wykonano zgodnie z rysunkiem

**DOKUMENTACJA
POWYKONAWCZA**

mgr inż. Tadeusz Rudnicki


upr. bud. nr 773/91
ul. Raniuska 41, 02-838 Warszawa
tel/fax 847-55-43, 0 606-98-88-44

mgr inż. Robert Ciołko
Kierownik Budowy
upr. bez ograniczeń
PDL/000122

| | |
|-----|-----------------|
| 1 - | chudy beton |
| 2 - | 2 warstwy folii |
| 3 - | blacha szczelna |

2 - 2 warstwy folii PE gr. 0,2 mm

3 - blacha szczelinowa powlekana Bituflex BR 150, montowana na górnym zbrojeniu (min. otulina 3cm)


| | | | | | | | | | |
|---|--|--------------|-------|--------------|-------|------------|-----|----|----|
| Projekt | BUDOWA BUDYNKU LABORATORYJNO-DYDAKTYCZNEGO PRZY UL. NOWOURSZYŃSKIEJ 159 NA DZ. NR EW. 114/2 Z OBR. 1-10-12 W DZ. URSYNÓW M.ST. WARSZAWY, JEDN. EW. 146513_08 | | | | | | | | |
| Investor | SZKOŁA GŁÓWNA GOSPODARSTWA WIEJSKIEGO ul. Nowourszyńska 166 02-787 Warszawa | | | | | | | | |
| Generalny Projektant | BBC Best Building Consultants Sp. z o.o. Sp. K. Al. Jerozolimskie 155 02-376 Warszawa | | | | | | | | |
| Konstruktor | | | | | | | | | |
| Generalny Wykonawca | SKANSKA S.A. Aleja "Solidarności" 173 00-877 Warszawa | | | | | | | | |
| Podwykonawca | <div><div><div><div>NB</div></div><div><div>NORMA-BUD</div></div></div><div></div><div><div>HYDROIZOLACJA BEZPOWŁOKOWA</div></div></div> <div>Norma Bud S.A. ul. Koniuszka 41, 02-838 Warszawa</div> | | | | | | | | |
| tema projektu | Dokumentacja powykonawcza | | | | | | | | |
| term. realizacji | Uszczelnienie przelwy roboczej na polczeniu plyta/sclano fund. | | | | | | | | |
| owarto | izolacja podziemia | | | | | | | | |
| data realizacji | <table><tr><td>sklad</td><td>data</td><td>term</td></tr><tr><td>1: 10</td><td>30.12.2021</td><td>A4</td></tr></table> | sklad | data | term | 1: 10 | 30.12.2021 | A4 | | |
| sklad | data | term | | | | | | | |
| 1: 10 | 30.12.2021 | A4 | | | | | | | |
| data wykonania | <div><div>gromadzi:</div><div></div><div>mgr inż. Katarzyna Borkowska</div></div> | | | | | | | | |
| data odbioru | <table><tr><td>GRUPA</td><td>NUMER</td><td>PODWYKONAWCA</td><td>REW</td></tr><tr><td>K 001</td><td>NOR</td><td>00</td><td>00</td></tr></table> | GRUPA | NUMER | PODWYKONAWCA | REW | K 001 | NOR | 00 | 00 |
| GRUPA | NUMER | PODWYKONAWCA | REW | | | | | | |
| K 001 | NOR | 00 | 00 | | | | | | |

Minimalna otulina płyty fundamentowej dla technologii bezpowłokowej górna 3cm, dolna 4cm [otulina zbrojenia zgodna z podstawowym Projektem Wykonawczym Konstrukcji autorstwa BBC Sp. z o.o. z lipca 2020].
Maksymalna otulina zbrojenia dla płyty dla technologii bezpowłokowej 6,5cm [przy większej dodatkowa siatka przeciwskurczowa min. 3,5cm²/m].

Elementy uszczelniane w technologii bezpowłokowej muszą być:

- zaprojektowane na maksymalne rozwarcie rys nie więcej niż 0,3 mm
- zastosowane zbrojenie musi być wystarczające ze względu na zapewnienie stanów granicznych nośności SCN
- nie mniej niż dla płyty pełne dolne i górne min. 3,5cm²/m w każdym kierunku [np. #8 co 15x15cm], dla ścian obuwustronne min. 2,5 cm²/m w każdym kierunku [np. #8 co 20x20cm]

Zbrojenie wg wytycznych podstawowego Projektu Wykonawczego Konstrukcji autorstwa BBC Sp. zo.o.

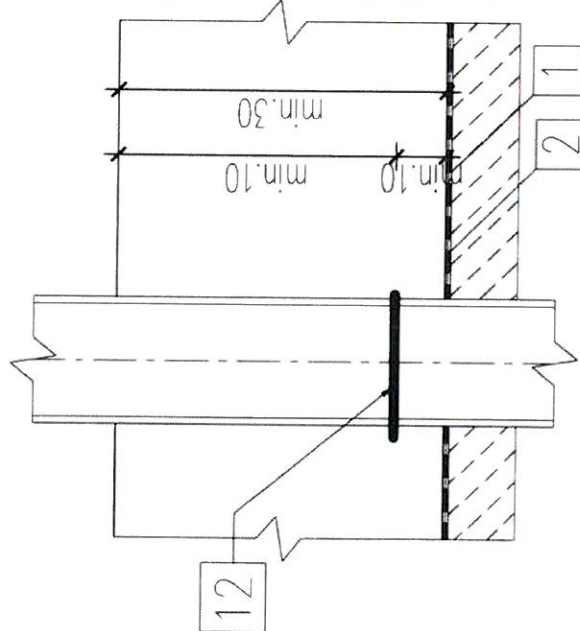

**Prace wykonane
zgodnie z rysunkiem**

**DOKUMENTACJA
POWYKONAWCZA**

mgr inż. Tadeusz Rudnicki

upr. bud. nr 77361
ul. Raniuska 41, 02-838 Warszawa
tel/fax 84 655-43, 0 606-98-88-44

1 - chudy beton

2 - 2 warstwy folii PE gr. 0,2 mm o współczynniku przyczepności 0,21 Folia okładana




12 - Bentosil 25x15mm

Kierownik budowy

upr. bezpos. strażnik
P-115 15 15 15 15 15

| | | | |
|---|--|--|-------------------------------|
| <p>Inwestor</p> <p>SZKOŁA GŁÓWNA GOSPODARSTWA WIEJSKIEGO ul. Nowoursynowska 166 02-787 Warszawa</p> | | <p>Generalny Projektant</p> <p>BBC Best Building Consultants Sp. z o.o. Sp. K. Al. Jerozolimskie 155 02-326 Warszawa</p> | |
| <p>Konstruktor</p> | | <p>Generalny Wykonawca</p> <p>SKANSKA S.A. Aleja "Solidarności" 173 00-877 Warszawa</p> | |
| <p>Podwykonawca</p> | | <p>NORMA-BUD HYDROIZOLACJA BEZPOWŁOKOWA</p> <p>Norma Bud S.A. ul. Raniuska 41, 02-838 Warszawa</p> | |
| <p>Tytuł projektu</p> | | <p>Dokumentacja powykonawcza</p> | |
| <p>Temat rysunku</p> | | <p>Schemat uszczelnienia przebiega instalacji przechodzącego przez płytę</p> | |
| <p>Wersja</p> | | <p>izolacja podziemia</p> | |
| <p>Data rysunku</p> | | <p>skala</p> <p>bs</p> | <p>data</p> <p>30.12.2021</p> |
| <p>Opis rysunku</p> | | <p>format</p> <p>A4</p> | |
| <p>Data archiwizacji</p> | | <p>mgr inż. Katarzyna Białasiewicz</p> | |
| <p>Grupa</p> <p>K 0001A</p> | | <p>Numer</p> <p>0001A</p> | |
| <p>Podwykonawca</p> <p>REW</p> | | <p>Podwykonawca</p> <p>REW</p> | |

UWAGA: Maksymalna otulina zbrojenia płyty i ścian fundamentowych 6,5cm

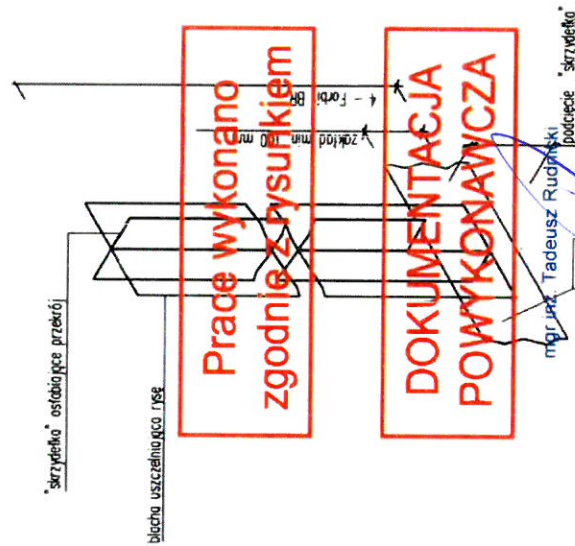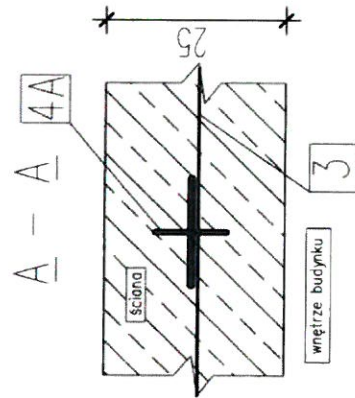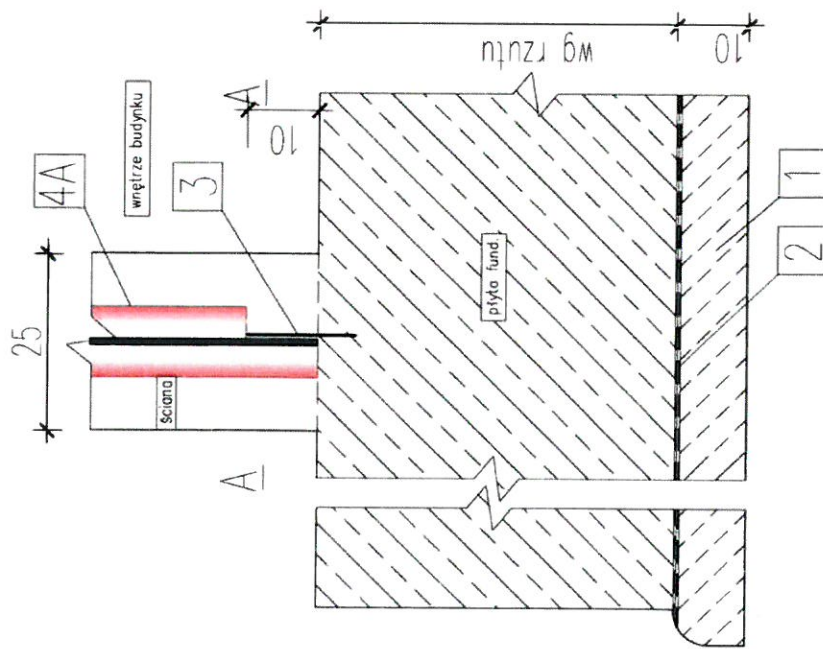

Prace wykonane
zgodnie z rysunkiem

DOKUMENTACJA
POWYKONAWCZA

mgr inż. Robert Ciałko
Kierownik Budowy

upr. bez ograniczeń
PDL/0000000000

mgr inż. Tadeusz Rudnicki
podpisze "skrzydełko"


upr. bud. nr 3333
ul. Raniuska 41, 02-838 Warszawa
tel/fax 847-95-43, 0 606-98-88-44

- 1 - chudy beton
- 2 - 2 warstwy folii PE gr. 0,2 mm
- 3 - blacha szczelinowa powlekana Bituflex BR 150, montowana na górnym zbrojeniu (min. otulina 3cm)
- 4A - profil Forbit BR

| | | | |
|--|--|------------|--|
| Projekt | | | |
| BUDOWA BUDYNKU LABORATORYJNO-DYDAKTYCZNEGO PRZY UL. NOWOURSYNSKIEJ 159 NA OZ. NR EW. 114/2 Z OBR. 1-10-12 W DZ. URSYNÓW M.ST. WARSZAWY, JEDN. EW. 146513_08 | | | |
| Inwestor | | | |
| SZKOŁA GŁÓWNA GOSPODARSTWA WIEJSKIEGO ul. Nowoursynowska 166 02-787 Warszawa | | | |
| Generalny Projektant | | | |
| BBC Best Building Consultants Sp. z o.o. Sp. K. Al. Jerozolimskie 155 02-326 Warszawa | | | |
| Konstruktor | | | |
| Generalny Wykonawca | | | |
| SKANSKA S.A. Aleja "Solidarność" 173 00-877 Warszawa | | | |
| Podwykonawca | | | |
| Norma Bud S.A. ul. Raniuska 41, 02-838 Warszawa | | | |
| [NB] NORMA - BUD | | | |
| HYDROIZOLACJA BEZPOWŁOKOWA | | | |
| Dokumentacja powykonawcza | | | |
| Uszczelnienie przerwy skurczowej zewnętrznych ścian fund. | | | |
| izolacja podziemia | | | |
| skala | | data | |
| 1: 10 | | 30.12.2021 | |
| opracował | | format | |
| K. J. J. J. J. | | A4 | |
| mgr inż. Katarzyna Bosniak | | | |
| nr rysunku | | | |
| GRUPA | | | |
| NUMER | | | |
| PODWYKONAWCA | | | |
| REW | | | |
| K 002 NOR 00 | | | |
| inne oznaczenie | | | |

UWAGA:

Maksymalna otulina zbrojenia płyty i ścian fundamentowych 6,5cm

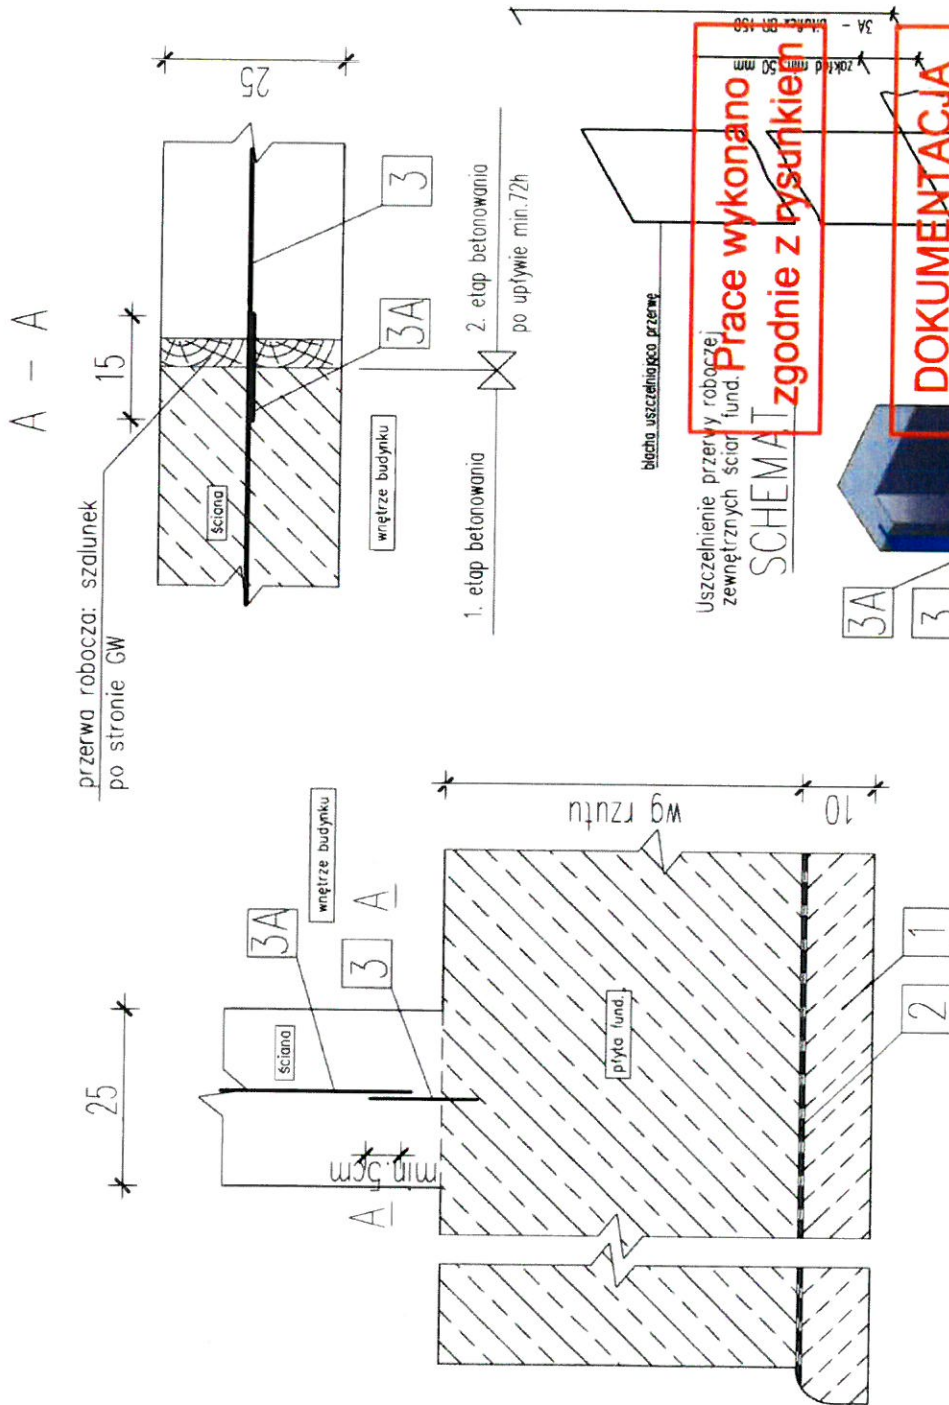

mgr inż. Robert Ciałko
Kierownik Budowy
upr. bez ograniczeń
PDL/60305/12.01.2012

- 1 - chudy beton
- 2 - 2 warstwy folii PE gr. 0,2 mm
- 3 - blacha szczelinowa powlekana Bituflex BR 150, montowana na górnym zbrojeniu (min. otulina 6,5-43, 0 606-98-88-44
- 3A - blacha szczelinowa powlekana Bituflex BR 150

Uszczelnienie przerwy roboczej zewnętrznych ścian fund.
SCHEMAT
Prace wykonane zgodnie z rysunkiem
DOKUMENTACJA POWYKONAWCZA

mgr inż. Tadeusz Rudnicki
upr. bud. nr 773/91
ul. Remuska 41, 02-838 Warszawa
tel. 661-55-43, 0 606-98-88-44


Projekt

BUDOWA BUDYNKU LABORATORYJNO-DYDAKTYCZNEGO
PRZY UL. NOWOURSYNOWSKIEJ 159 NA DZ. NR EW.
114/2 Z OBR. 1-10-12 W DZ. URSYNÓW M. ST.
WARSZAWY, JEDN. EW. 146513_08

Inwestor

SZKOŁA GŁÓWNA GOSPODARSTWA WIEJSKIEGO
ul. Nowoursynowska 166
02-787 Warszawa

Generalny Projektant

BBC Best Building Consultants Sp. z o.o. Sp. K.
Al. Jerozolimskie 155
02-326 Warszawa

Konstruktor

Generalny Wykonawca

SKANSKA S.A.
Aleja "Solidarności" 173
00-877 Warszawa

Podwykonawca

NORMA-BUD
HYDROIZOLACJA BEZPOWŁOKOWA

Norma Bud S.A. ul. Remuska 41, 02-838 Warszawa

tytuł projektu

Dokumentacja powykonawcza

temat projektu

Uszczelnienie przerwy roboczej zewnętrznych ścian fund.

przebieg

izolacja podziemia

data projektu

skala

1: 10

data

30.12.2021

format

A4

opracował

mgr inż. Katarzyna Białkowska

nr projektu

GRUPA

NUMER

POWYKONAWCZA

REW.

002A

NOR


00

UWAGA:

Zewnętrzna taśma uszczelniająca zakotwiona w zewnętrznej ścianie, 20 cm powyżej góry płyty
Maksymalna odległość zbrojenia płyty i ścian fundamentowych 6,5cm

PRZĘKROJ A-A

przerwa robocza: kantówka i wyparcie
obstawek po stronie GW

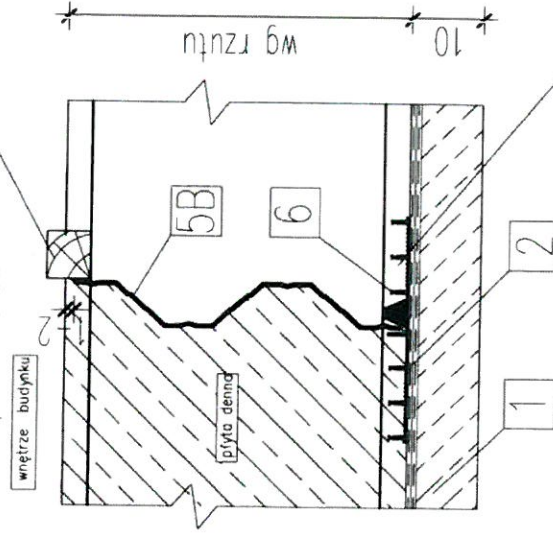

przerwa robocza: dystans betonowy
po stronie GW

mgr inż. Robert Cielko
Kierownik Budowy


upr. bez ograniczeń
PDL/0001/P/19/013

1- chudy beton


2- 2 warstwy folii PE gr. 0,2 mm

3- blacha szczelinowa powlekana Bituflex BR150, montowana na górnym zbrojeniu (min. otwór 100mm)
5B - profil trapezowy Formtec BT montowany między siatkami zbrojenia


6- taśma zewnętrzna do przerwy roboczych AA 320/35

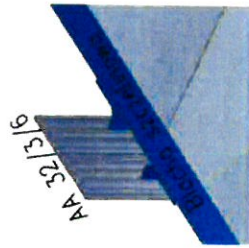


"q" ZAMKNIĘCIE
TAŚMY

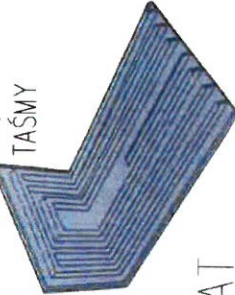

SCHEMAT

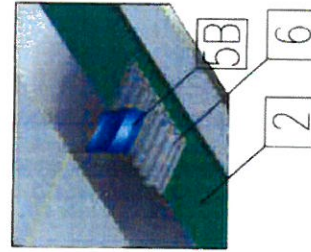


B-B
1:20

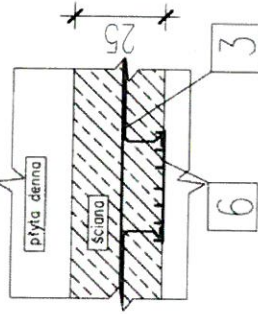

SCHEMAT ZAKOŃCZENIA

TAŚMY

PRZY ZEWN. ŚCIANIE

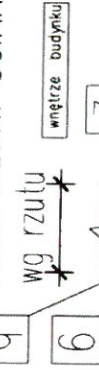

mgr inż. Tadeusz Rudnicki

upr. Bud 0073/91
ul. Raniuska 41, 02-838 Warszawa
tel/fax 847-55-43, 0 606-98-88-44


Projekt

BUDOWA BUDYNKU LABORATORYJNO-DYDAKTYCZNEGO
PRZY UL. NOWOURSYNOWSKIEJ 159 NA DZ. NR EW.
114/2 Z OBR. 1-10-12 W DZ. URSYNÓW M.ST.
WARSZAWY, JEDN. EW. 146513_08

Inwestor

SZKOŁA GŁÓWNA GOSPODARSTWA WIEJSKIEGO
ul. Nowoursynowska 166
02-787 Warszawa

Generalny Projektant

BBC Best Building Consultants Sp. z o.o. Sp. K.
Al. Jerozolimskie 155
02-326 Warszawa

Konstruktor

Generalny Wykonawca

SKANSKA S.A.
Aleja "Solidarności" 173
00-877 Warszawa

Podwykonawca

NB NORMA-BUD

HYDROIZOLACJA BEZPOWŁOKOWA

Norma Bud S.A. ul. Raniuska 41, 02-838 Warszawa

Forma projektu

Dokumentacja powykonawcza

temat projektu

Uszczelnienie przerwy roboczej/skurczowej

Wzrost

Wzrost
izolacja podziemia

data projektu

data projektu
1:10/1:20
30.12.2021


- maksymalna otulina zbrojenia płyty i ścian fundamentowych 6,5 cm,

[np. #8 co 15x15 cm]

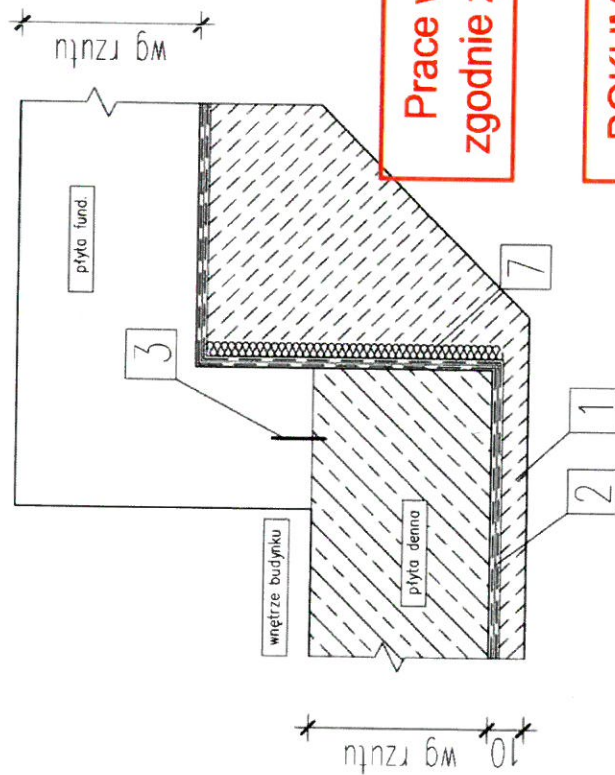

Prace wykonano
zgodnie z rysunkiem

**DOKUMENTACJA
POWYKONAWCZA**

mgr inż. Robert Ciotko
Kierownik Budowy

mgr inż. ~~Tadeusz Rudnicki~~

upr. bud. nr 773/91
ul. Raniuszka 41, 02-838 Warszawa
tel/fax 847-55-43, 0 606-98-88-44
tuning 3cm)


(min.

1 - chudy beton

2 - 2 warstwy folii PE gr. 0,2 mm


3 - blacha szczelinowa powlekana Bituflex BR 150 montowana na słupach - brzośnica

7 - styropian EPS S 044, 5cm (fasada standard)

| | |
|--|--|
| KOPIECE PRACI DO NABIEŻĄCEGO PRACOWNIKA SIŁ ZASTRZEŻENIE KOPOWNIKI, PODWYKONAWCA I WŁAŚCICIEL NIE MOGĄ BYĆ PROJEKTU LUB JEJ CZĘŚĆI BEZ ZGODY AUTORA IEST ZABOWNE | |
| Projekt | |
| BUDOWA BUDYNKU LABORATORYJNO-DYDAKTYCZNEGO PRZY UL. NOWOURSYŃSKIEJ 159 NA DZ. NR EW. 114/2 Z OBR. 1-10-12 W DZ. URSYNÓW M.ST. WARSZAWY, JEDN. EW. 146513_08 | |
| Inwestor | |
| SZKOŁA GŁÓWNA GOSPODARSTWA WIEJSKIEGO ul. Nowoursynowska 166 02-787 Warszawa | |
| Generalny Projektant | |
| BBC Best Building Consultants Sp. z o.o. Sp. K. Al. Jerozolimskie 155 02-326 Warszawa | |
| Konstruktor | |
| Generalny Wykonawca | |
| SKANSKA S.A. Aleja "Solidarności" 173 00-877 Warszawa | |
| Podwykonawca | |
|  HYDROIZOLACJA BEZPOWŁOKOWA | |
| Norma Bud S.A. ul. Remuńska 41, 02-838 Warszawa | |
| Dokumentacja powykonawcza | |
| Uszczelnienie przelwy roboczej w przegiębiu | |
| Izolacja podziemio | |
| Data | |
| 1:20 | |
| Data | |
| 30.12.2021 | |
| Lamot | |
| A4 | |
| Projektant | |
| mgr inż. Katarzyna Borkowska | |
| inż. inż. Katarzyna Borkowska | |
| GRUPA | |
| NUMER | |
| PODWYKONAWCA | |
| REF. | |
| K 004 NOR 00 | |

1. Przetrzymywanie ścian w szalunkach minimum 72h. Dopuszcza się rozszalowanie ścian po upływie 48 h od zakończenia betonowania przy temperaturze powyżej +10°C po uzgodnieniu z kierownikiem robót z ramienia Norma Bud.
2. Maksymalna otulina ścian 6,5 cm. Zbrojenie minimum 2,5 cm²/m w każdym kierunku, obustronnie
3. Dostawa jednej warstwy folii PE separującej ściankę szczelną (berlinkę, larseny, kolumny DSM itp.) od żelbetowej w przypadku, gdy bezpośrednio się stykają, zamiast uszczelnienia otworów po ściągach. Po stronie GW montaż folii oraz dostawa i montaż ewentualnych materiałów wyrównujących [np. OSB, styropian]
4. Obsypanie gruntem po wykonaniu stropów oraz uzyskaniu przez beton w elementach min. 80% jego nominalnej wytrzymałości

25

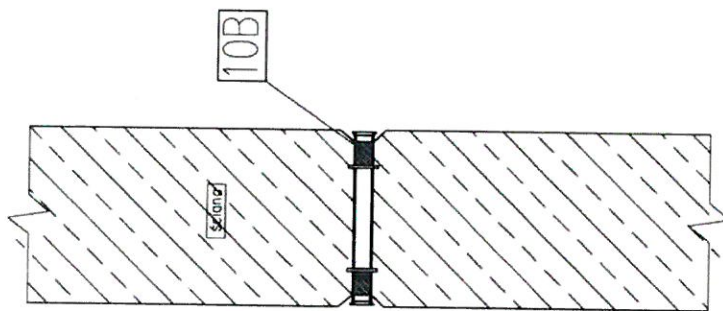

**Prace wykonano
zgodnie z rysunkiem**

**DOKUMENTACJA
POWYKONAWCZA**

mgr inż. Tadeusz Budnicki

upr. bud. nr 773/91
ul. Ratuszka 41, 02-838 Warszawa
tel/fax 847-55-43, 0 606-98-88-44

mgr inż. Robert Ciołko
Kierownik Budowy

upr. bez ograniczeń
PDL/0000/01/2013

10B- System FSK

WZKŁADZ PRACI DO WNIOSZCZO OPRACOWANIA SI ZASTRZEŻENIE
OPRACOWANIE PRACOWNIKOWE I OPRACOWANIE DOKUMENTACJI
PROJEKTU LUB JEJ CZĘŚCI BEZ ZGODY AUTORA JEST ZABRONIONE

Projekt

BUDOWA BUDYNKU LABORATORYJNO-DYDAKTYCZNEGO
PRZY UL. NOWOURSYŃSKIEJ 159 NA DZ. NR EW.
114/2 Z OBR. 1-10-12 W DZ. URSYNÓW M.ST.
WARSZAWY, JEDN. EW. 146513-08

Inwestor

SZKOŁA GŁÓWNA GOSPODARSTWA WIEJSKIEGO
ul. Nowoursynowska 166
02-787 Warszawa

Generalny Projektant

BBC Best Building Consultants Sp. z o.o. Sp. K.
Al. Jerozolimskie 155
02-326 Warszawa

Konstruktor

Generalny Wykonawca

SKANSKA S.A.
Aleja "Solidarności" 173
00-877 Warszawa

Podwykonawca

NB NORMA-BUD

HYDROIZOLACJA BEZPOWŁOKOWA

Norma Bud S.A. ul. Ratuszka 41, 02-838 Warszawa

Temat projektu

Dokumentacja powykonawcza

Temat rysunku

Uszczelnienie otworów po ściągach
szalunkowych w ścianie lund.

Brutto

izolacja podziemia

Skala rysunku

1: 10

Data

30.12.2021

Format

A4

Opis

mgr inż. Katarzyna Białka

Data archiwizacji

nr rysunku

GRUPA

NUMER

PODWYKONAWCZA

REW.

K 005 NOR 00

