

Budowa budynku laboratoryjno - dydaktycznego wraz z zapleczem technicznym i infrastrukturą towarzyszącą, ciągami komunikacyjnymi i zagospodarowaniem terenu; ul. Nowoursynowska 159, 02-787 Warszawa
dz.nr e. 146513_08 dzielnica Ursynów obręb ewidencyjny 1-10-12 dz. 114/2

Protokół z przeprowadzonej próby szczelności

w dniu 25.02.2022r.

1. Przedmiot odbioru

Przyłącze wodociągowe z rur PE Dz90mm SDR17 ; Lca=49,3m no dc. od W1.1 w kier. proj. budynku

Przebieg próby na eksfiltrację:

- 1.1. Godzina rozpoczęcia napełniania sieci 9:00
- 1.2. Czynnik wykorzystany do próby: woda* / ~~powietrze~~*
- 1.3. Czas stabilizacji: 1h
- 1.4. Ciśnienie statyczne 6,5 [bar]
- 1.5. Godzina rozpoczęcia próby szczelności: 10:00
- 1.6. Czas trwania próby szczelności: 1h
- 1.7. Ilość wody dodanej po czasie 0,0[l/m²]
- 1.8. Ilość wody dodanej nie przekracza ilości dopuszczalnych* / ~~przekracza ilości dopuszczalne~~*
- 1.9. Wynik próby na eksfiltrację uznaje się za pozytywny* / ~~negatywny~~*

2. Opinia komisji

Komisja w niżej wymienionym składzie na podstawie wyników przeprowadzonej próby szczelności dopuszcza* / ~~nie dopuszcza~~* sieć wodociągową do eksploatacji i uznaje* / ~~nie uznaje~~* za szczelną

3. Uwagi

4.

5. Podpisy członków komisji:

L.p.	Imię i nazwisko	Przedstawiciel	Stanowisko	Podpis
1	Sławomir Stokłosa	DESAN Daniel Skomorucha	Kierownik robót sanitarnych	KIEROWNIK ROBÓT SANITARNYCH <i>Sławomir Stokłosa</i> MAZ/012510W05/13
2				
3				

* Niepotrzebne skreślić

**DOKUMENTACJA
POWYKONAWCZA**

mgr inż. Robert Cielko
Kierownik Budowy
mgr inż. ...
PBL/...



**DOKUMENTACJA
POWYKONAWCZA**

mgr inż. Robert Gialko
Kierownik Budowy


mgr inż. Piotr
Poliński

**KIEROWNIK ROBÓT
SANITARNYCH**
Sławomir Skótko
MAZ/0125/04/03/17


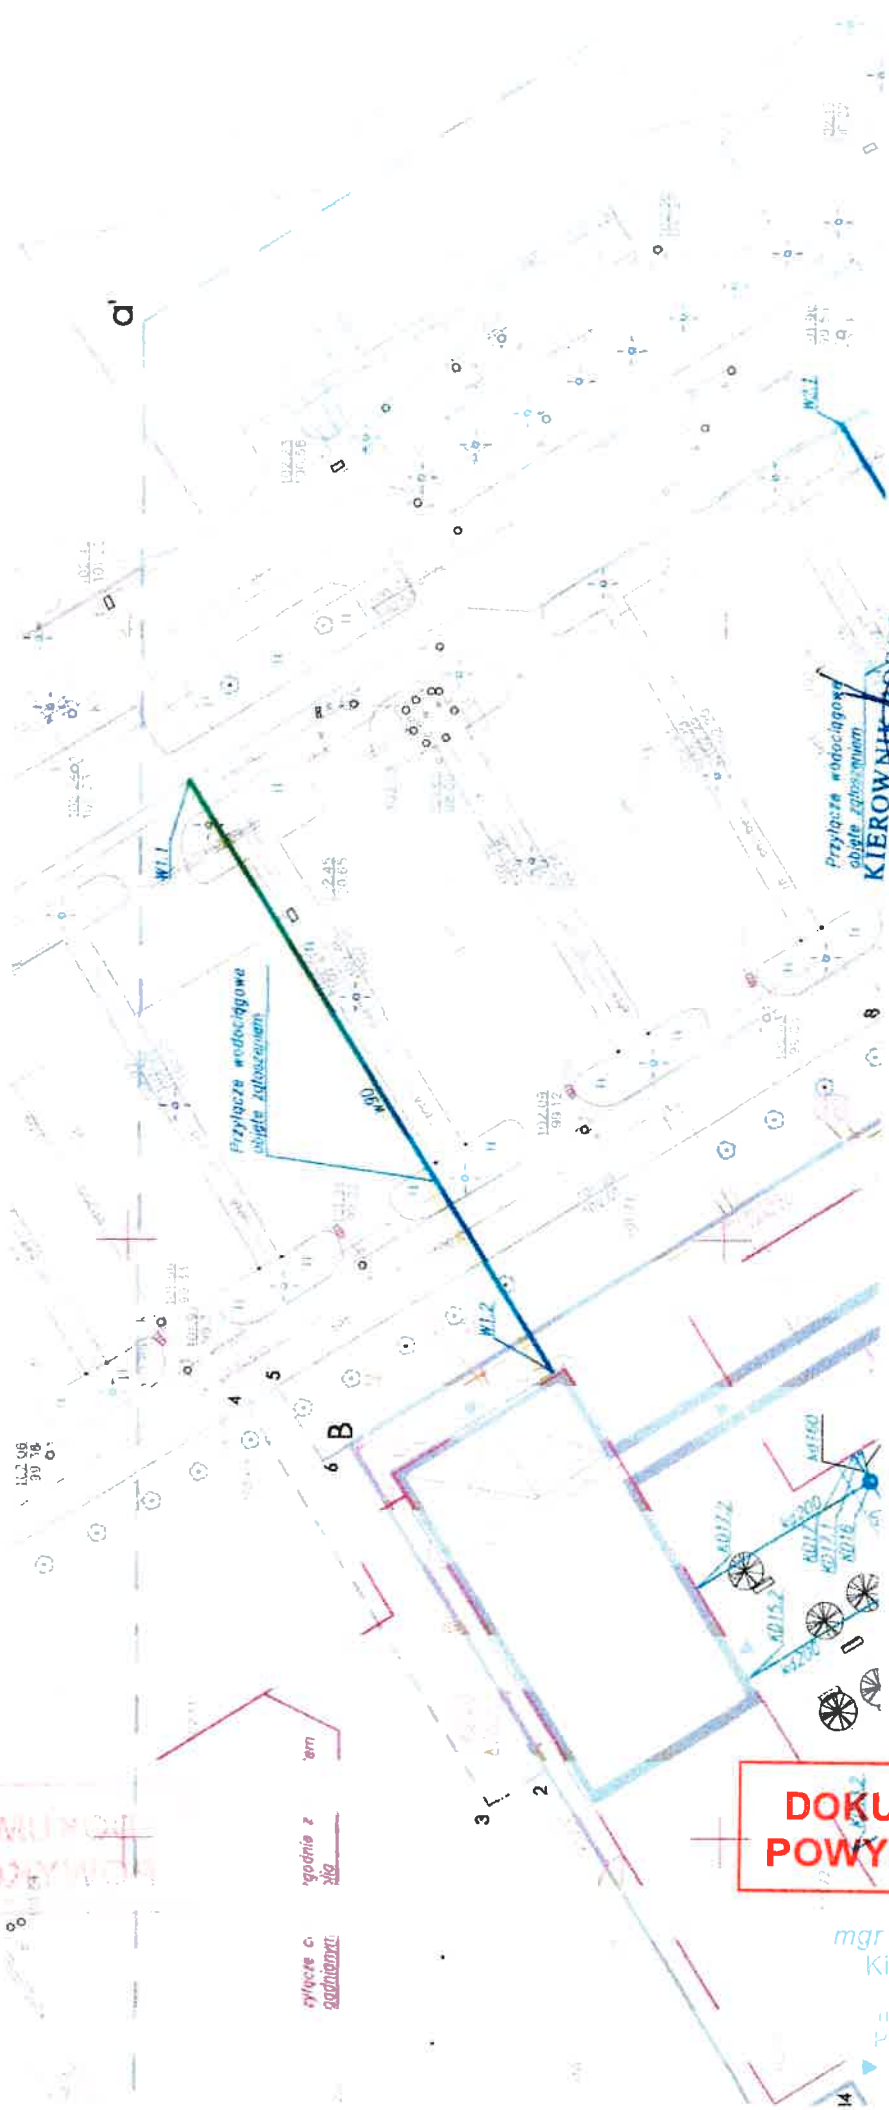

mgr inż. Robert Gielko
Kierownik Budowy

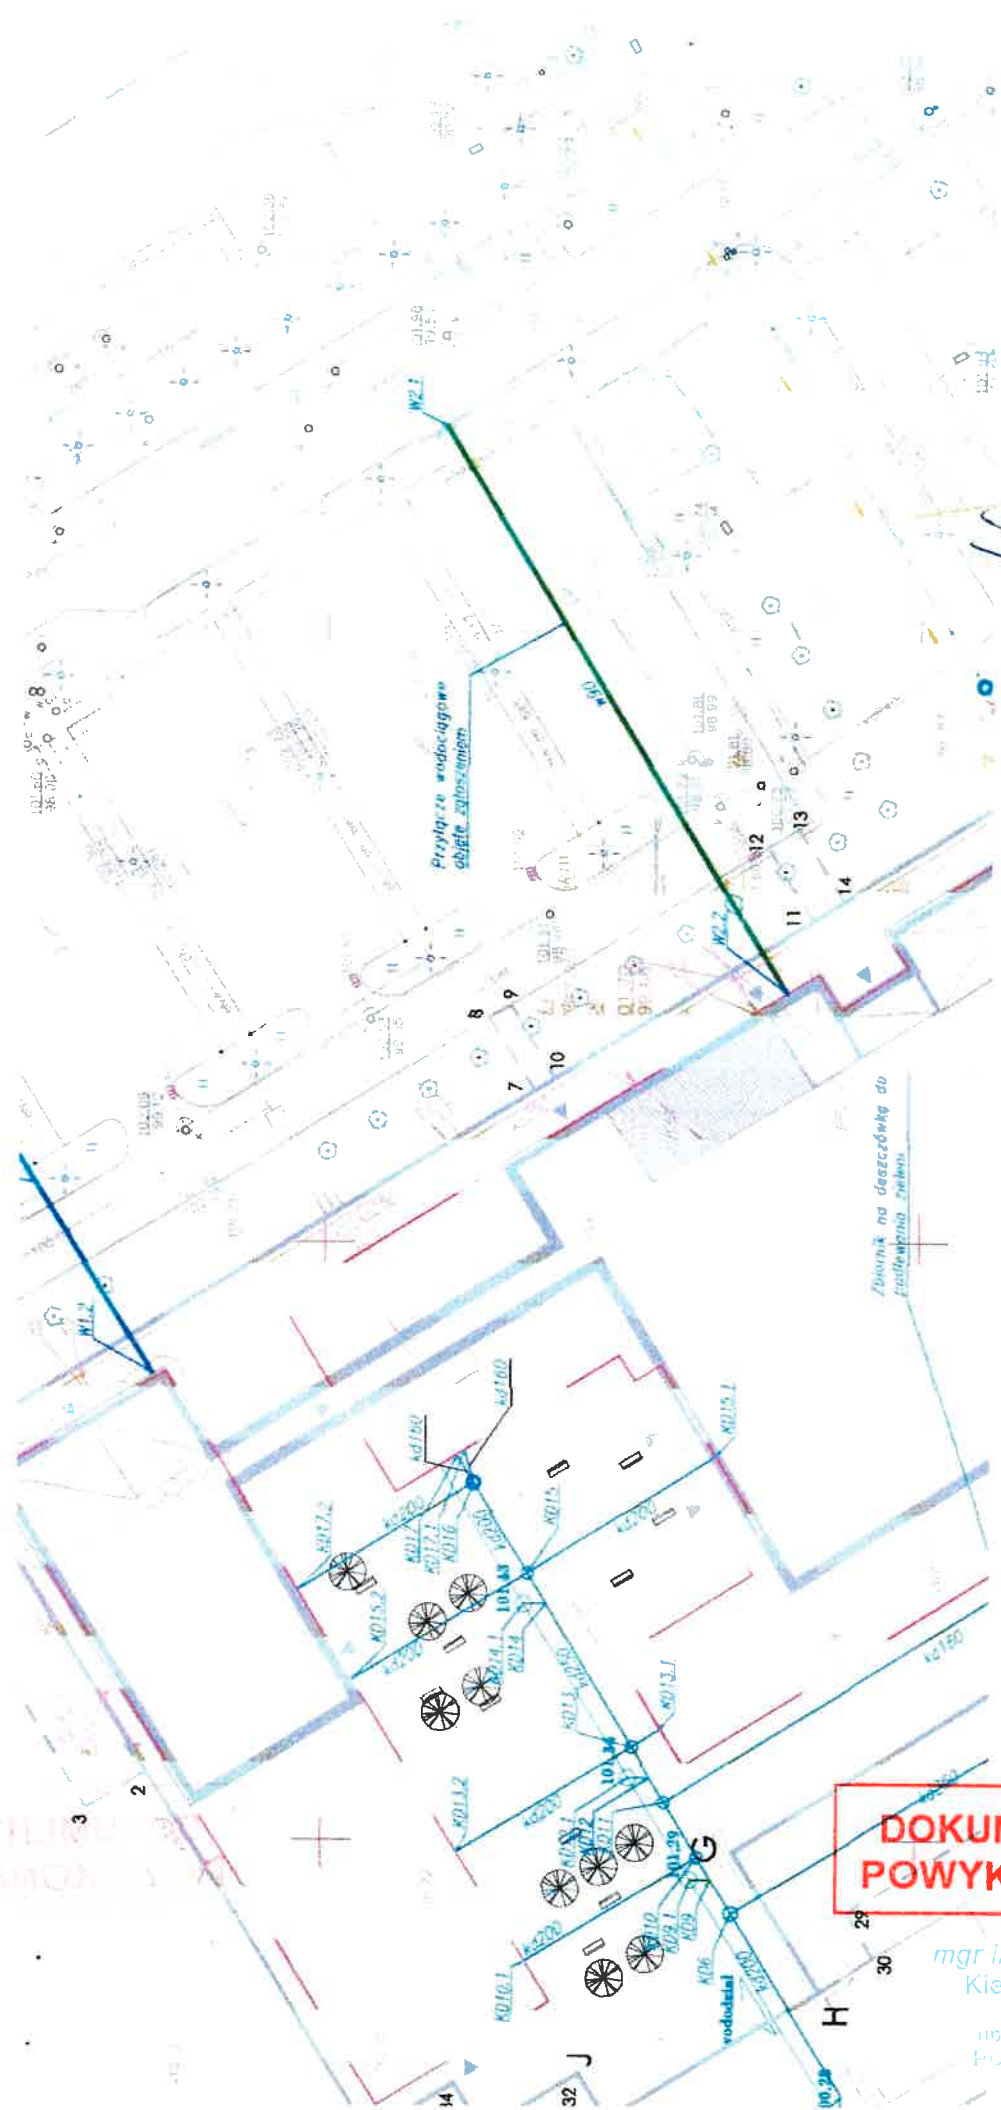

KIEROWNIK ROBÓT
SANITARNYCH

Sławomir Stokłos
MAZIO125-0100513

**DOKUMENTACJA
POWYKONAWCZA**

mgr inż. Robert Ciołko
Kierownik Budowy

mgr inż. ...
POUS...

Budowa budynku laboratoryjno - dydaktycznego wraz z zapleczem technicznym i infrastrukturą towarzyszącą, ciągami komunikacyjnymi i zagospodarowaniem terenu; ul. Nowoursynowska 159, 02-787 Warszawa
dz.nr e. 146513_08 dzielnica Ursynów obręb ewidencyjny 1-10-12 dz. 114/2

Protokół z przeprowadzonej próby szczelności

w dniu 25.02.2022r.

1. Przedmiot odbioru

Przyłącze kanalizacji tłocznej z rur PE Dz110mm o dł. Lca=102,5m na odc. Sr – bud.

Przebieg próby na eksfiltrację:

- 1.1. Godzina rozpoczęcia napełniania sieci 9:00
- 1.2. Czynnik wykorzystany do próby: woda* / ~~powietrze~~*
- 1.3. Czas stabilizacji: 1h
- 1.4. Ciśnienie statyczne 6,5 [bar]
- 1.5. Godzina rozpoczęcia próby szczelności: 10:00
- 1.6. Czas trwania próby szczelności: 1h
- 1.7. Ilość wody dodanej po czasie 0,0[l/m²]
- 1.8. Ilość wody dodanej nie przekracza ilości dopuszczalnych* / ~~przekracza ilości dopuszczalne~~*
- 1.9. Wynik próby na eksfiltrację uznaje się za pozytywny* / ~~negatywny~~*

2. Opinia komisji

Komisja w niżej wymienionym składzie na podstawie wyników przeprowadzonej próby szczelności dopuszcza* / ~~nie dopuszcza~~* sieć wodociagową do eksploatacji i uznaje* / ~~nie uznaje~~* za szczelną

3. Uwagi

4.

5. Podpisy członków komisji:

L.p.	Imię i nazwisko	Przedstawiciel	Stanowisko	Podpis
1	Sławomir Stokłosa	DESAN Daniel Skomorucha	Kierownik robót sanitarnych	KIEROWNIK ROBÓT SANITARNYCH Sławomir Stokłosa MAZ/0125/OWQS/13
2				
3				

* Niepotrzebne skreślić

**DOKUMENTACJA
POWYKONAWCZA**

mgr inż. Robert Ciolko
Kierownik Budowy

upr. bez ograniczeń

mgr inż. Robert Cielko
Kierownik Budowy