


UWAGI DOT. ZBROJENIA:

- 1. Zbrojenie układać razem ze zbrojeniem przedstawionym na rysunkach:
 - "Płyta fundamentowa- zbrojenie górne cz.1"
 - "Płyta fundamentowa- detale zbrojenia".
- 2. W płycie umieścić wykłanianie pod elementy zbrojenia się nad wykonywaną płytą.

Wykłączenia wg rysunków danych elementów.

Wykaz stali zbrojeniowej - formy gleścia									

Uwaga: Wzrost stali zbrojeniowej - formy gleścia

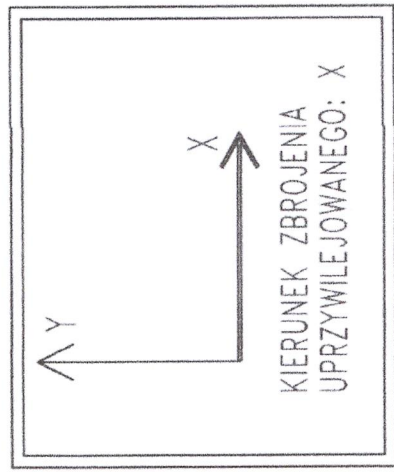


UWAGA:

Rysunek rozpatrywać łącznie z rysunkiem "Wytczne uwagi", który zawiera niezbędne informacje na temat przedmiotowego obiektu.

PROJEKT WYKONAWCZY			
NAMER	PROJEKT WYKONAWCZY	PAZ	DATA
1	TRESC MODYFIKACJI	PAZ	07.2020

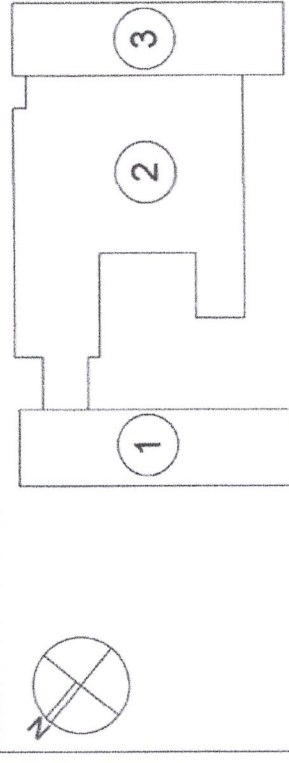
DOKUMENTACJA
POWYKONAWCZA

KONSTRUKCJA

PLATA FUNDAMENTOWA -
ZBROJENIE GÓRNE CZ.2.2

1912_PW_KO_01_80_04

07.2020

00