




Zbrojenie górne—CZ.1—siatka podstawowa 1:100
(układać razem z siatką cz.2)

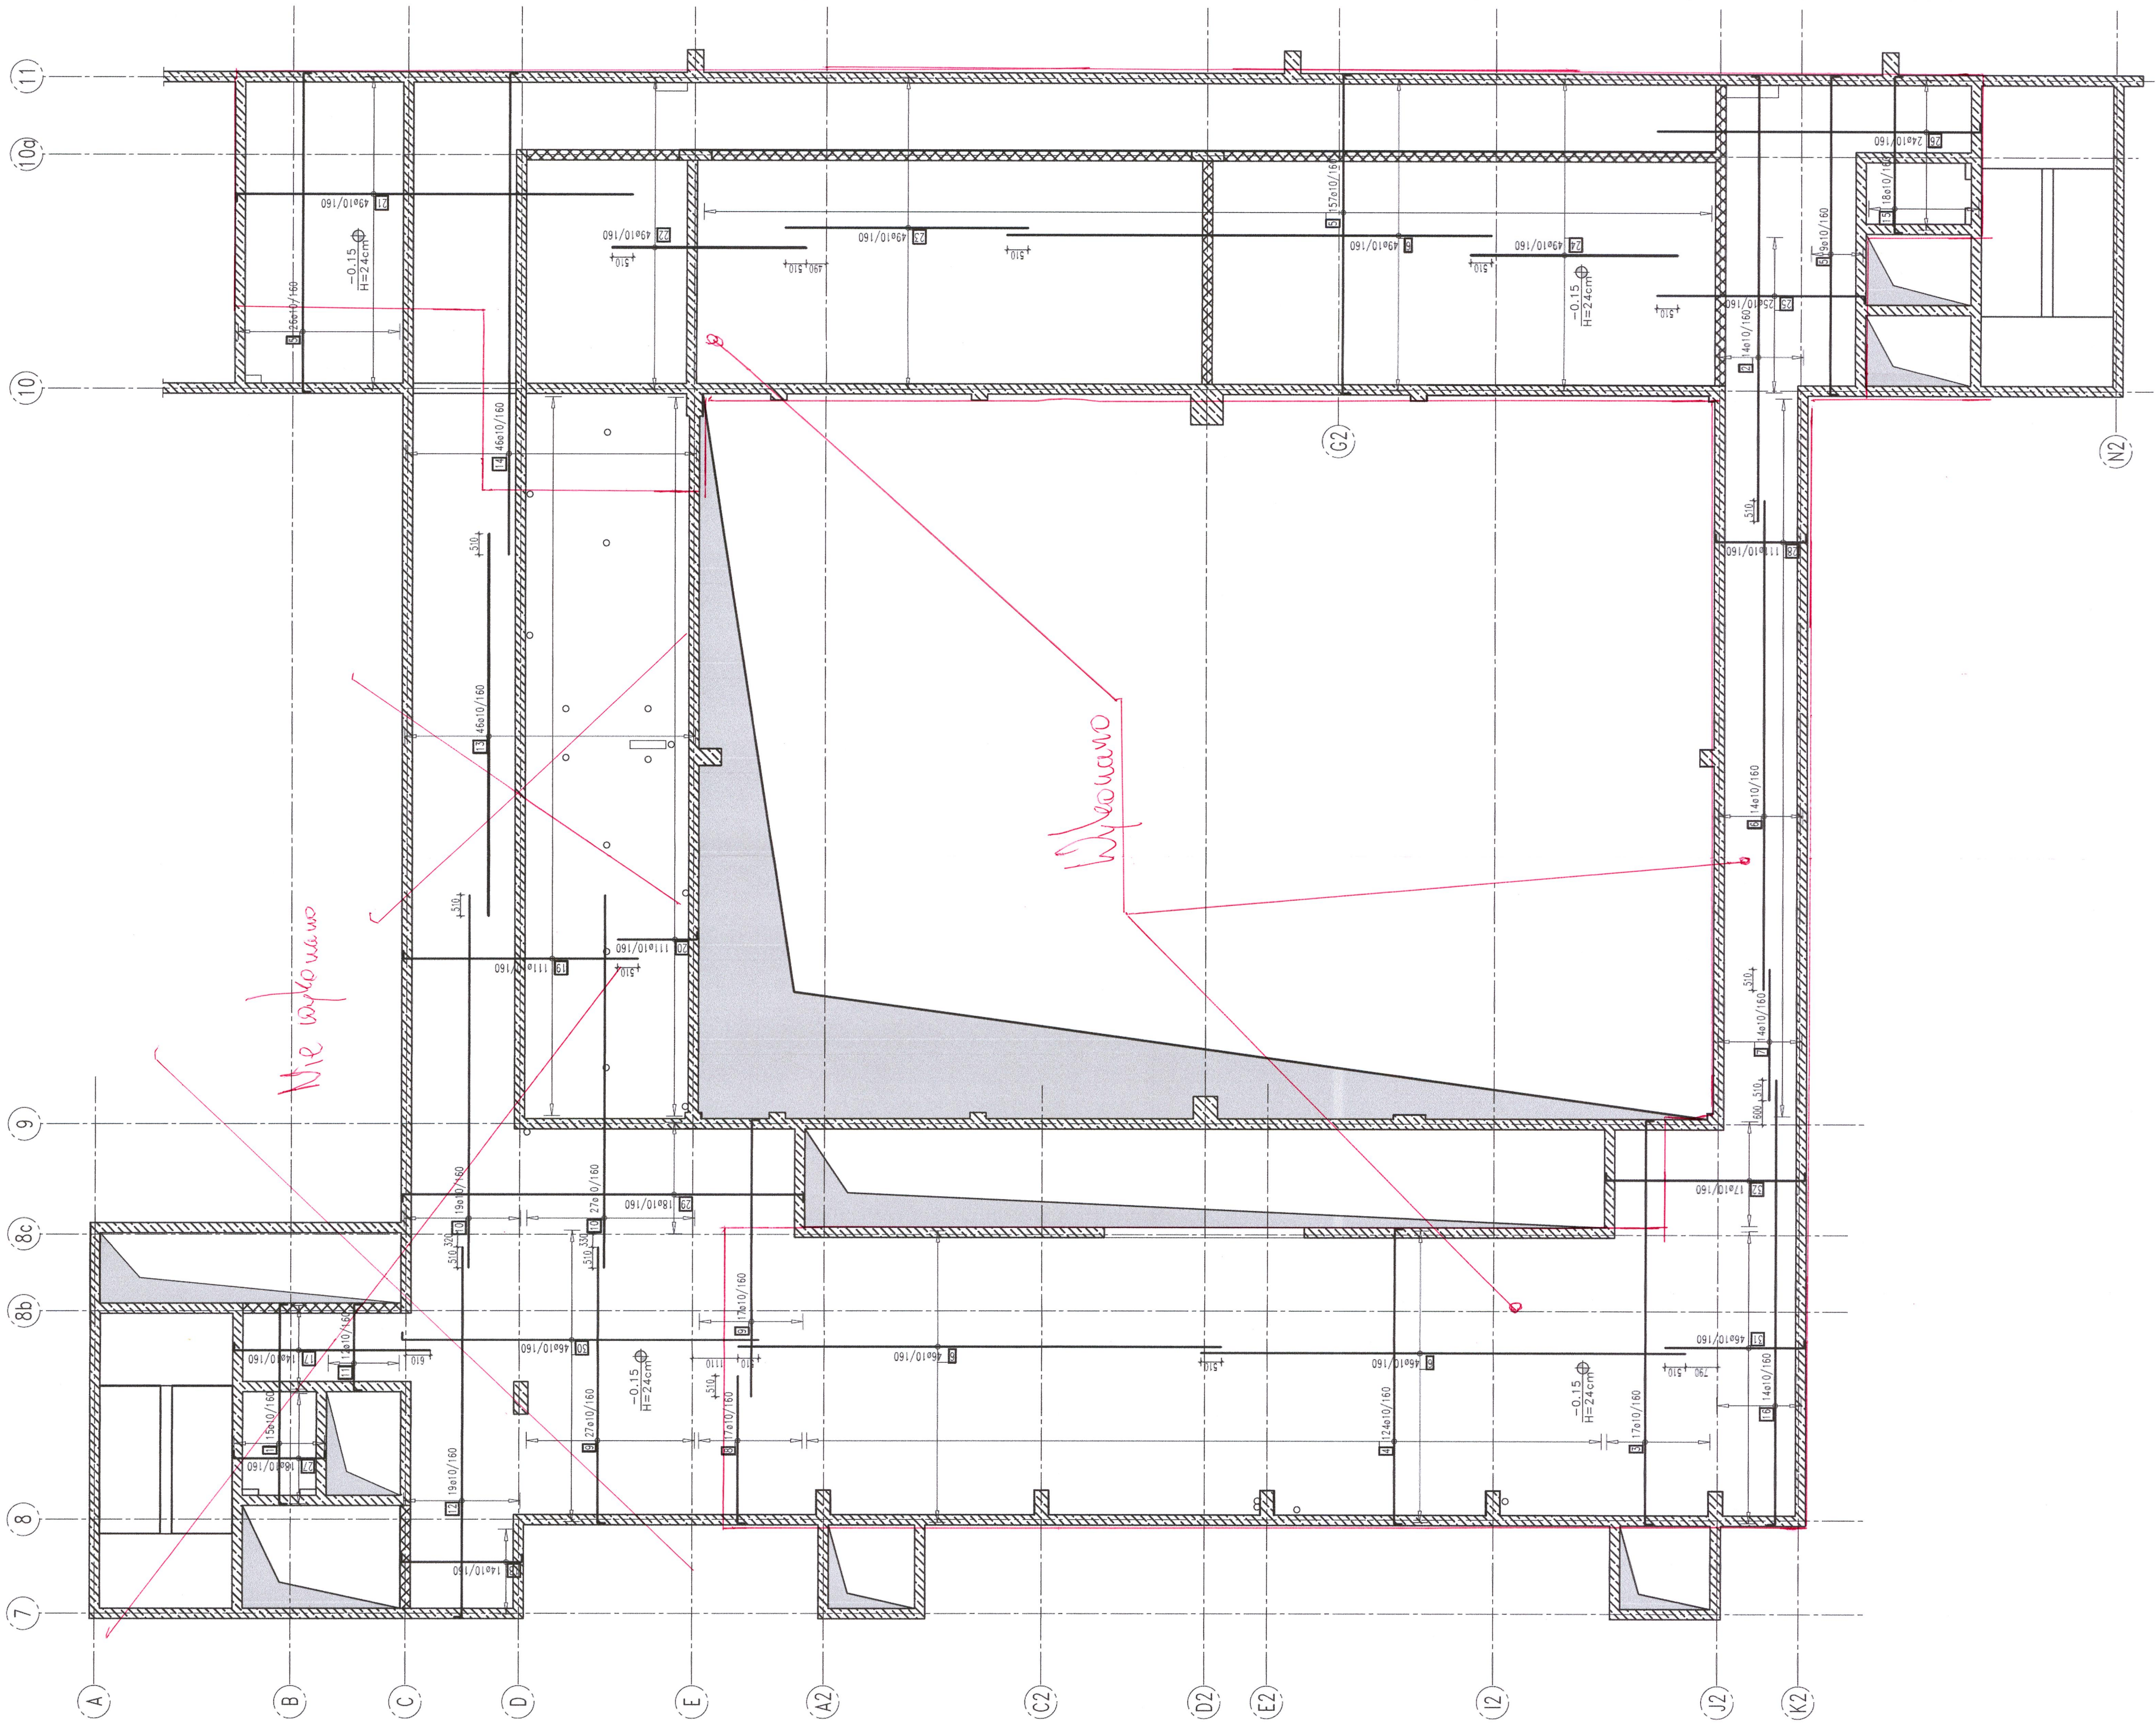

Zbrojenie górne—CZ.2—siatka uzupełniająca 1:100
(układać razem z siatką cz.1)

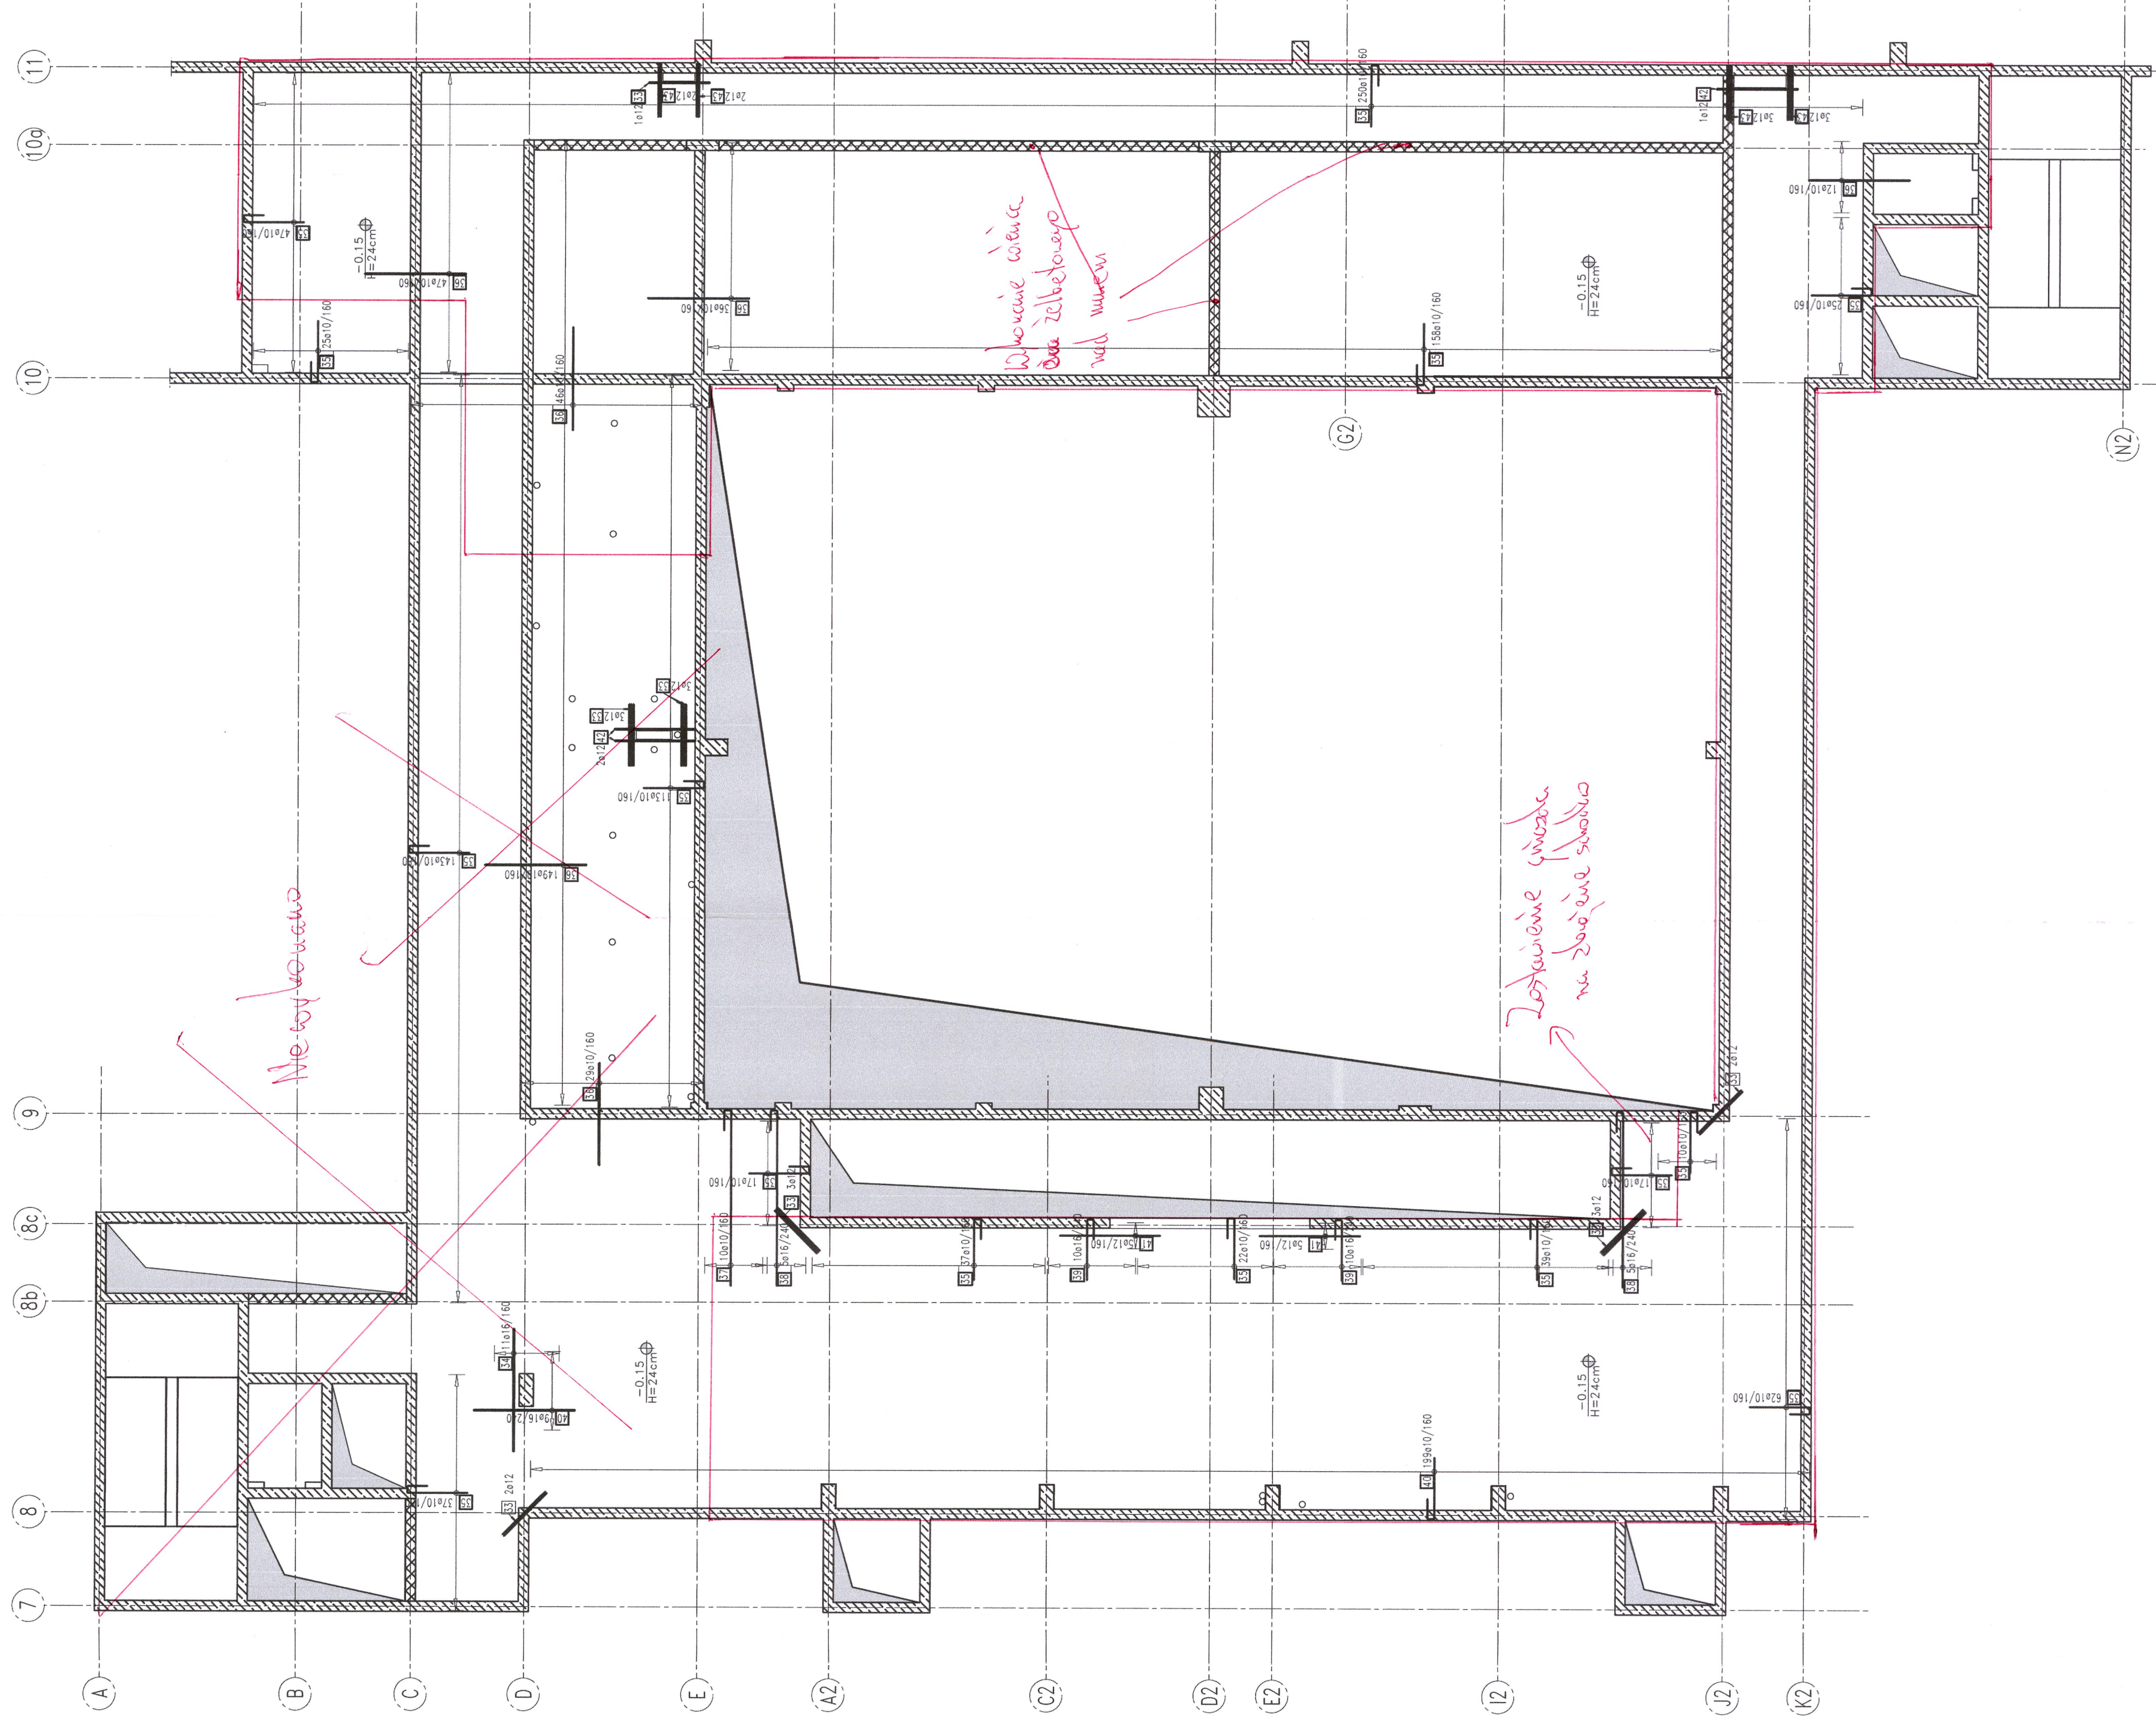

UWAGA DO ZBROJENIA:
W płycie umieszczyć wykończenia pod elementy znajdujące się nad wykonywaną płytą.
Wykonać według rysunków danych elementów.

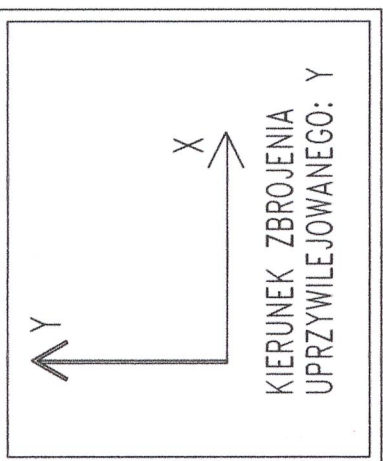



UWAGA: Wzrost stali zbrojeniowej (prętki cięte) podane po zewnętrznej krawędzi.

UWAGA DO OTWOROWANIA
Zgodnie z projektem z działem doborstwa
21. Przy otworach należy wykonać lub zagłębić - krawędzie
dziobić wg kształtu.

UWAGA:
Rysunek rozpatrywać łącznie z rysunkiem
"Wytyczne i uwagi", który zawiera niezbędne
informacje na temat przedmiotowego obiektu.

PROJEKT WYKONAWCZY		PROJEKT WYKONAWCZY	
01	REWIZJA 1 - DOZBOJENIE OTWORÓW	PW	21.08.2021
02	PROJEKT WYKONAWCZY	PW	07.02.2021
03	PROJEKT WYKONAWCZY	PW	07.02.2021
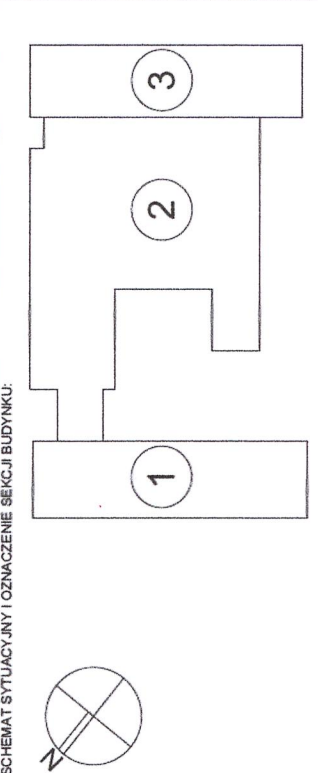


PROJEKT WYKONAWCZY
Budowa budynku (składowiska) - obiektu z
zapleciami technicznymi i infrastrukturą komunalną
ul. Nowoczerwona 150, 03-207 Warszawa
Dział nr 1481/15, 08 obrębka Uprawy
Ciepły ewidencja 1:10-15 ds. 1142

PROJEKT WYKONAWCZY
Budowa budynku (składowiska) - obiektu z
zapleciami technicznymi i infrastrukturą komunalną
ul. Nowoczerwona 150, 03-207 Warszawa
Dział nr 1481/15, 08 obrębka Uprawy
Ciepły ewidencja 1:10-15 ds. 1142

PROJEKT WYKONAWCZY		PROJEKT WYKONAWCZY	
01	REWIZJA 1 - DOZBOJENIE OTWORÓW	PW	21.08.2021
02	PROJEKT WYKONAWCZY	PW	07.02.2021
03	PROJEKT WYKONAWCZY	PW	07.02.2021
Detail zakończenia zbr. wieńców
zewnętrznych ciągłych z #16

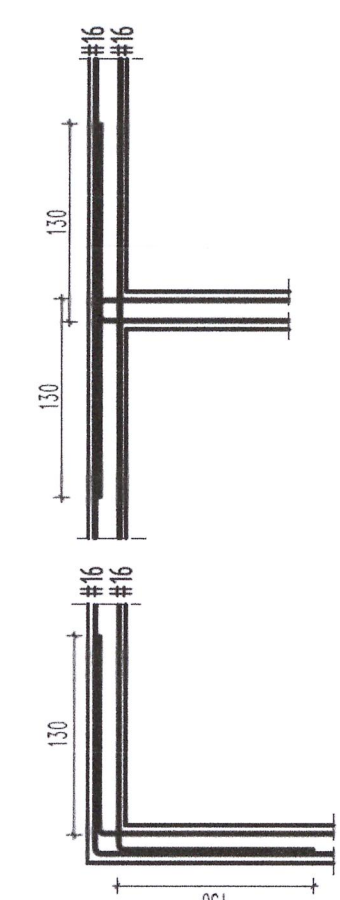

Lukasz
Zdzisławski

mgr inż. Robert Góral
Kierownik Budowy