



## Zasada układania prętów pionowych

skala 1:25

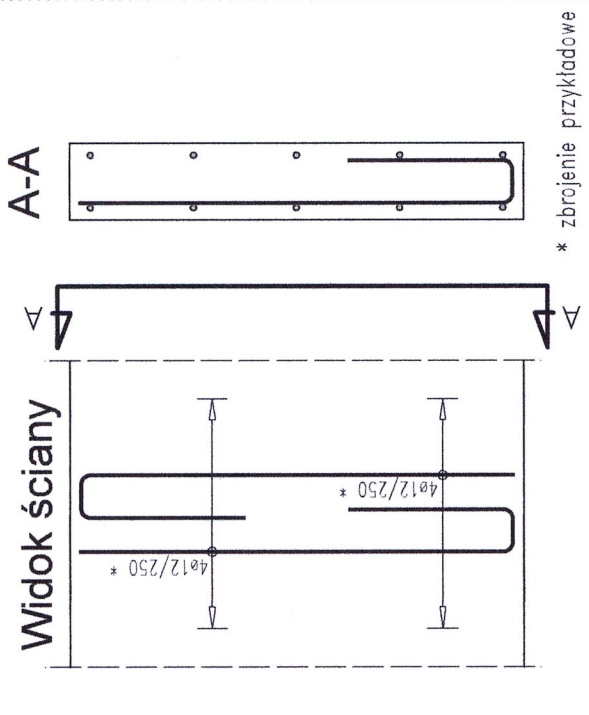


### Rzut - dozbrojenie w węzłach

25

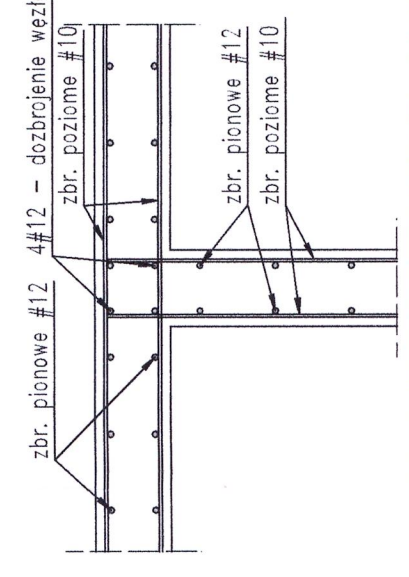

## Zasada układania prętów poziomych

19

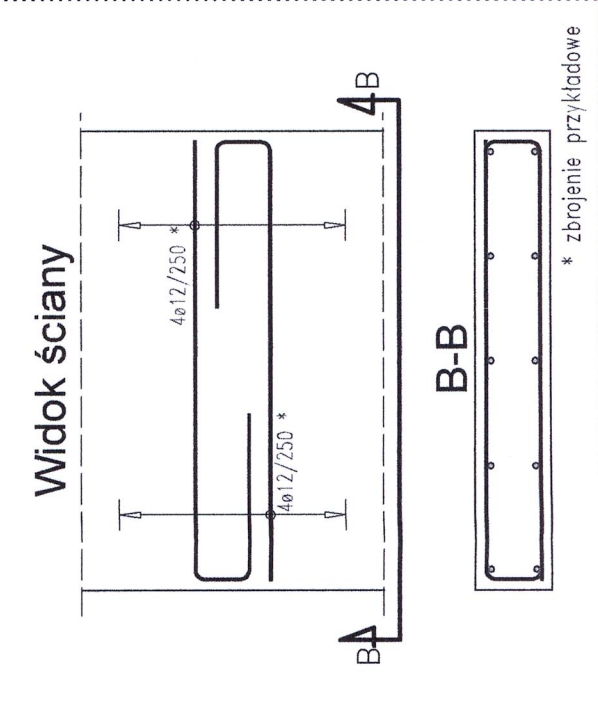

## Zasada układania prętów zbrojenia

otworach

