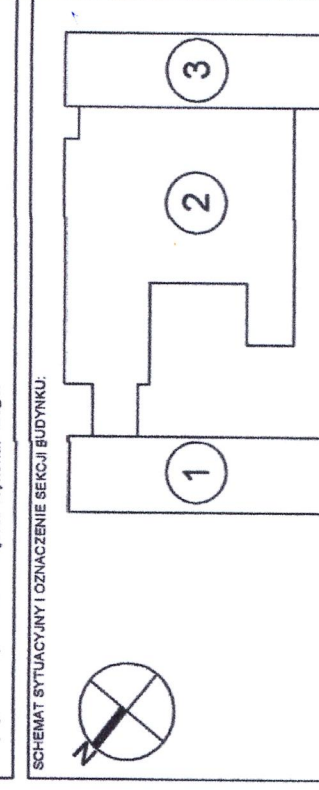


**UWAGA**  
Rysunek rozpatrywać łącznie z rysunkiem „Wytyczne i uwagi”, który zawiera niezbędne informacje na temat przedmiotowego obiektu.

[illegible]

PAZA	PROJEKT WYKONAWCZY
NAZWA INWESTYCJI	Budowa budynku laboratoryjnego - dydaktycznego wraz z zapleczem technicznym i infrastrukturą towarzyszącą, ogólnymi komunikacyjnymi i zagospodarowaniem terenu
ADRES INWESTYCJI	ul. Nowoczerwonońska 159, 02-787 Warszawa Dz.ew.m. nr 146513_08 oś.ścinia Ursynów

INWESTOR  
Szkoła Główna Gospodstwa Wiejskiego w Warszawie  
ul. Nowoursynowska 168, 02-787 Warszawa  
Ogłoszenie nr 114/2

WEDŁOSTKA PROJEKOWA  
BBC Beat Building Consultants Sp. z o.o. Sp. k  
Al. J. Słowackiego 400  
00-610 Warszawa

BRANZA	KONSTRUKCJA
--------	-------------

PROJEKTANT	mgr inż. Mariusz Jurkiewicz upr. nr 316/80
SPRAWDZAJĄCY	mgr inż. Łukasz Zatzlebski upr. nr MA2/0271/P00K/12

mgr inż. Mariusz Jurkiewicz	ZESPÓŁ PROJEKTOWY
mgr inż. Łukasz Zdziębowski	

NAZWA KRAJOWA  
ŚCIANY TRZONU KOMUNIKACYJNEGO K3 -  
ZBROJENIE - CZ.2/2  
NAZWA ORGANIZACJI

TOW	BOX	BOX	1912 PW KO 01 64 06
TII/02	1:50:125	07-2020	REWEZAA 00