[illegible]

**Przekrój A-A**

UWAGA: Minimalne długości zakładów wynoszą odpowiednio:  
dla prętów:  
#8: 40 cm

UWAGA: Pręty dla wiency zewnętrznych (typy: B, C, D i E) kotwić w narożach w wiencie dochodzące prostopadłe

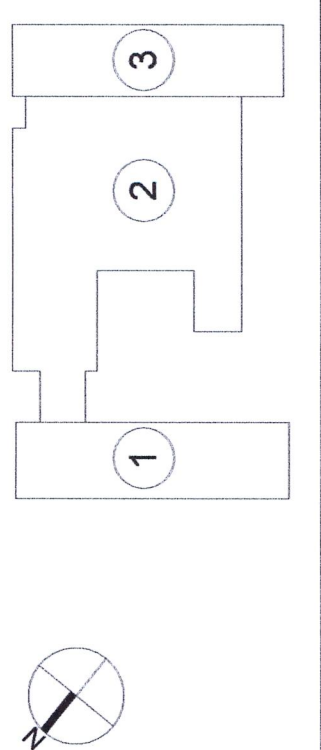
**OZNACZENIA PRĘTÓW ZBROJENIOWYCH:**

Pręty układane po obu stronach	Średnica pręta [mm]
Liczba prętów	Rozstaw prętów [cm]
Numer pręta	

[1] 24/12/10

**UWAGA:**  
 Wymiary podano w centymetrach  
 BETON C30/37  
 STAL A-IIIN (B500SP)  
 OTULINA 3cm  
 KLASA EXPOZYCJI: XC1

**UWAGA**  
Rysunek rozpatrywać łącznie z rysunkiem "Wytyczne i uwagi", który zawiera niezbędne informacje na temat przedmiotowego obiektu.

[illegible][illegible]