

OZNACZENIA PRĘTÓW ZBROJENIOWYCH:

Nr	Nazwa	Ilość [szt.]	Waga 1szt. [kg]	Waga catk. [kg]
1	Bl. 20x120x600	12	11,38	136,56

UWAGA:
Wymiary podano w centymetrach

BETON C30/37
STAL A-IIIIN (B500SP)
OTULINA 4cm
KLASA EXPOZYCJI: XC1

UWAGA

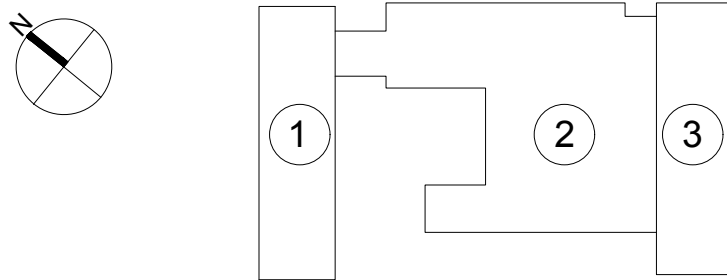
Rysunek rozpatrywać łącznie z rysunkiem "Wytyczne i uwagi", który zawiera niezbędne informacje na temat przedmiotowego obiektu

02	REW 2 - dodadnie wspornika w słupie S1/03 i S1/12	PW	01.10.2021
01	REWIZJA - zmiana numeru słupa	PW	06.2021
00	PROJEKT WYKONAWCZY	PW	07.2020
NUMER	TREŚĆ MODYFIKACJI	FAZA	DATA

Podwyższe rysunki mogą być wykorzystane także i wyłącznie jako Projektu Wykonawczy. Nie brać wymiarów ze skali. Używać jedynie wymiarów nominałowych. Należy czytać w połączeniu ze wszystkimi innymi rysunkami architektonicznymi i inżynierskimi oraz innymi konsultantów. 

Prace projektowe projektu konstrukcji (tutor) są chronione prawem autorskim z dnia 4 lutego 1994r. (Dz. U. Nr 24 poz. 83 z dnia 10 lutego 1994r. z późn. zm.). Zwielowotomiet egzemplarzy, odsprzedaż lub jakiegokolwiek innego wprowadzenie do obrotu bez zgody autorów są zabronione. 

SCHEMAT SYTUACYJNY I OZNACZENIE SEKCJI BUDYNKU



FAZA

PROJEKT WYKONAWCZY

NAZWA INWESTYCJI	Budowa budynku laboratoryjno - dydaktycznego wraz z zapleczem technicznym i infrastrukturą towarzyszącą, ciągami komunikacyjnymi i zagospodarowaniem terenu
------------------	---

ADRES INWESTYCJI: ul. Nowoursynowska 159, 02-787 Warszawa
Dz.ew.nr 146513_08 dzielnica Ursynów
Obręb ewidencyjny 1-10-12 dz. 114/2

INWESTOR Szkoła Główna Gospodarstwa Wiejskiego w Warszawie
ul. Nowoursynowska 166, 02-787 Warszawa

BBC
BEST BUILDING
CONSULTANTS

BBC Best Building Consultants Sp. z o.o. Sp.k.
Al. Jerozolimskie 155
02-326 Warszawa
e-mail: biuro@bbconsultants.pl

BRANŻA	KONSTRUKCJA
--------	-------------

PROJEKTANT	mgr inż. Mariusz Jurkiewicz upr. nr 316/90
------------	---

SPRAWDZAJĄCY	mgr inż. Łukasz Zdziebłowski upr. nr MAZ/0271/POOK/12
--------------	--

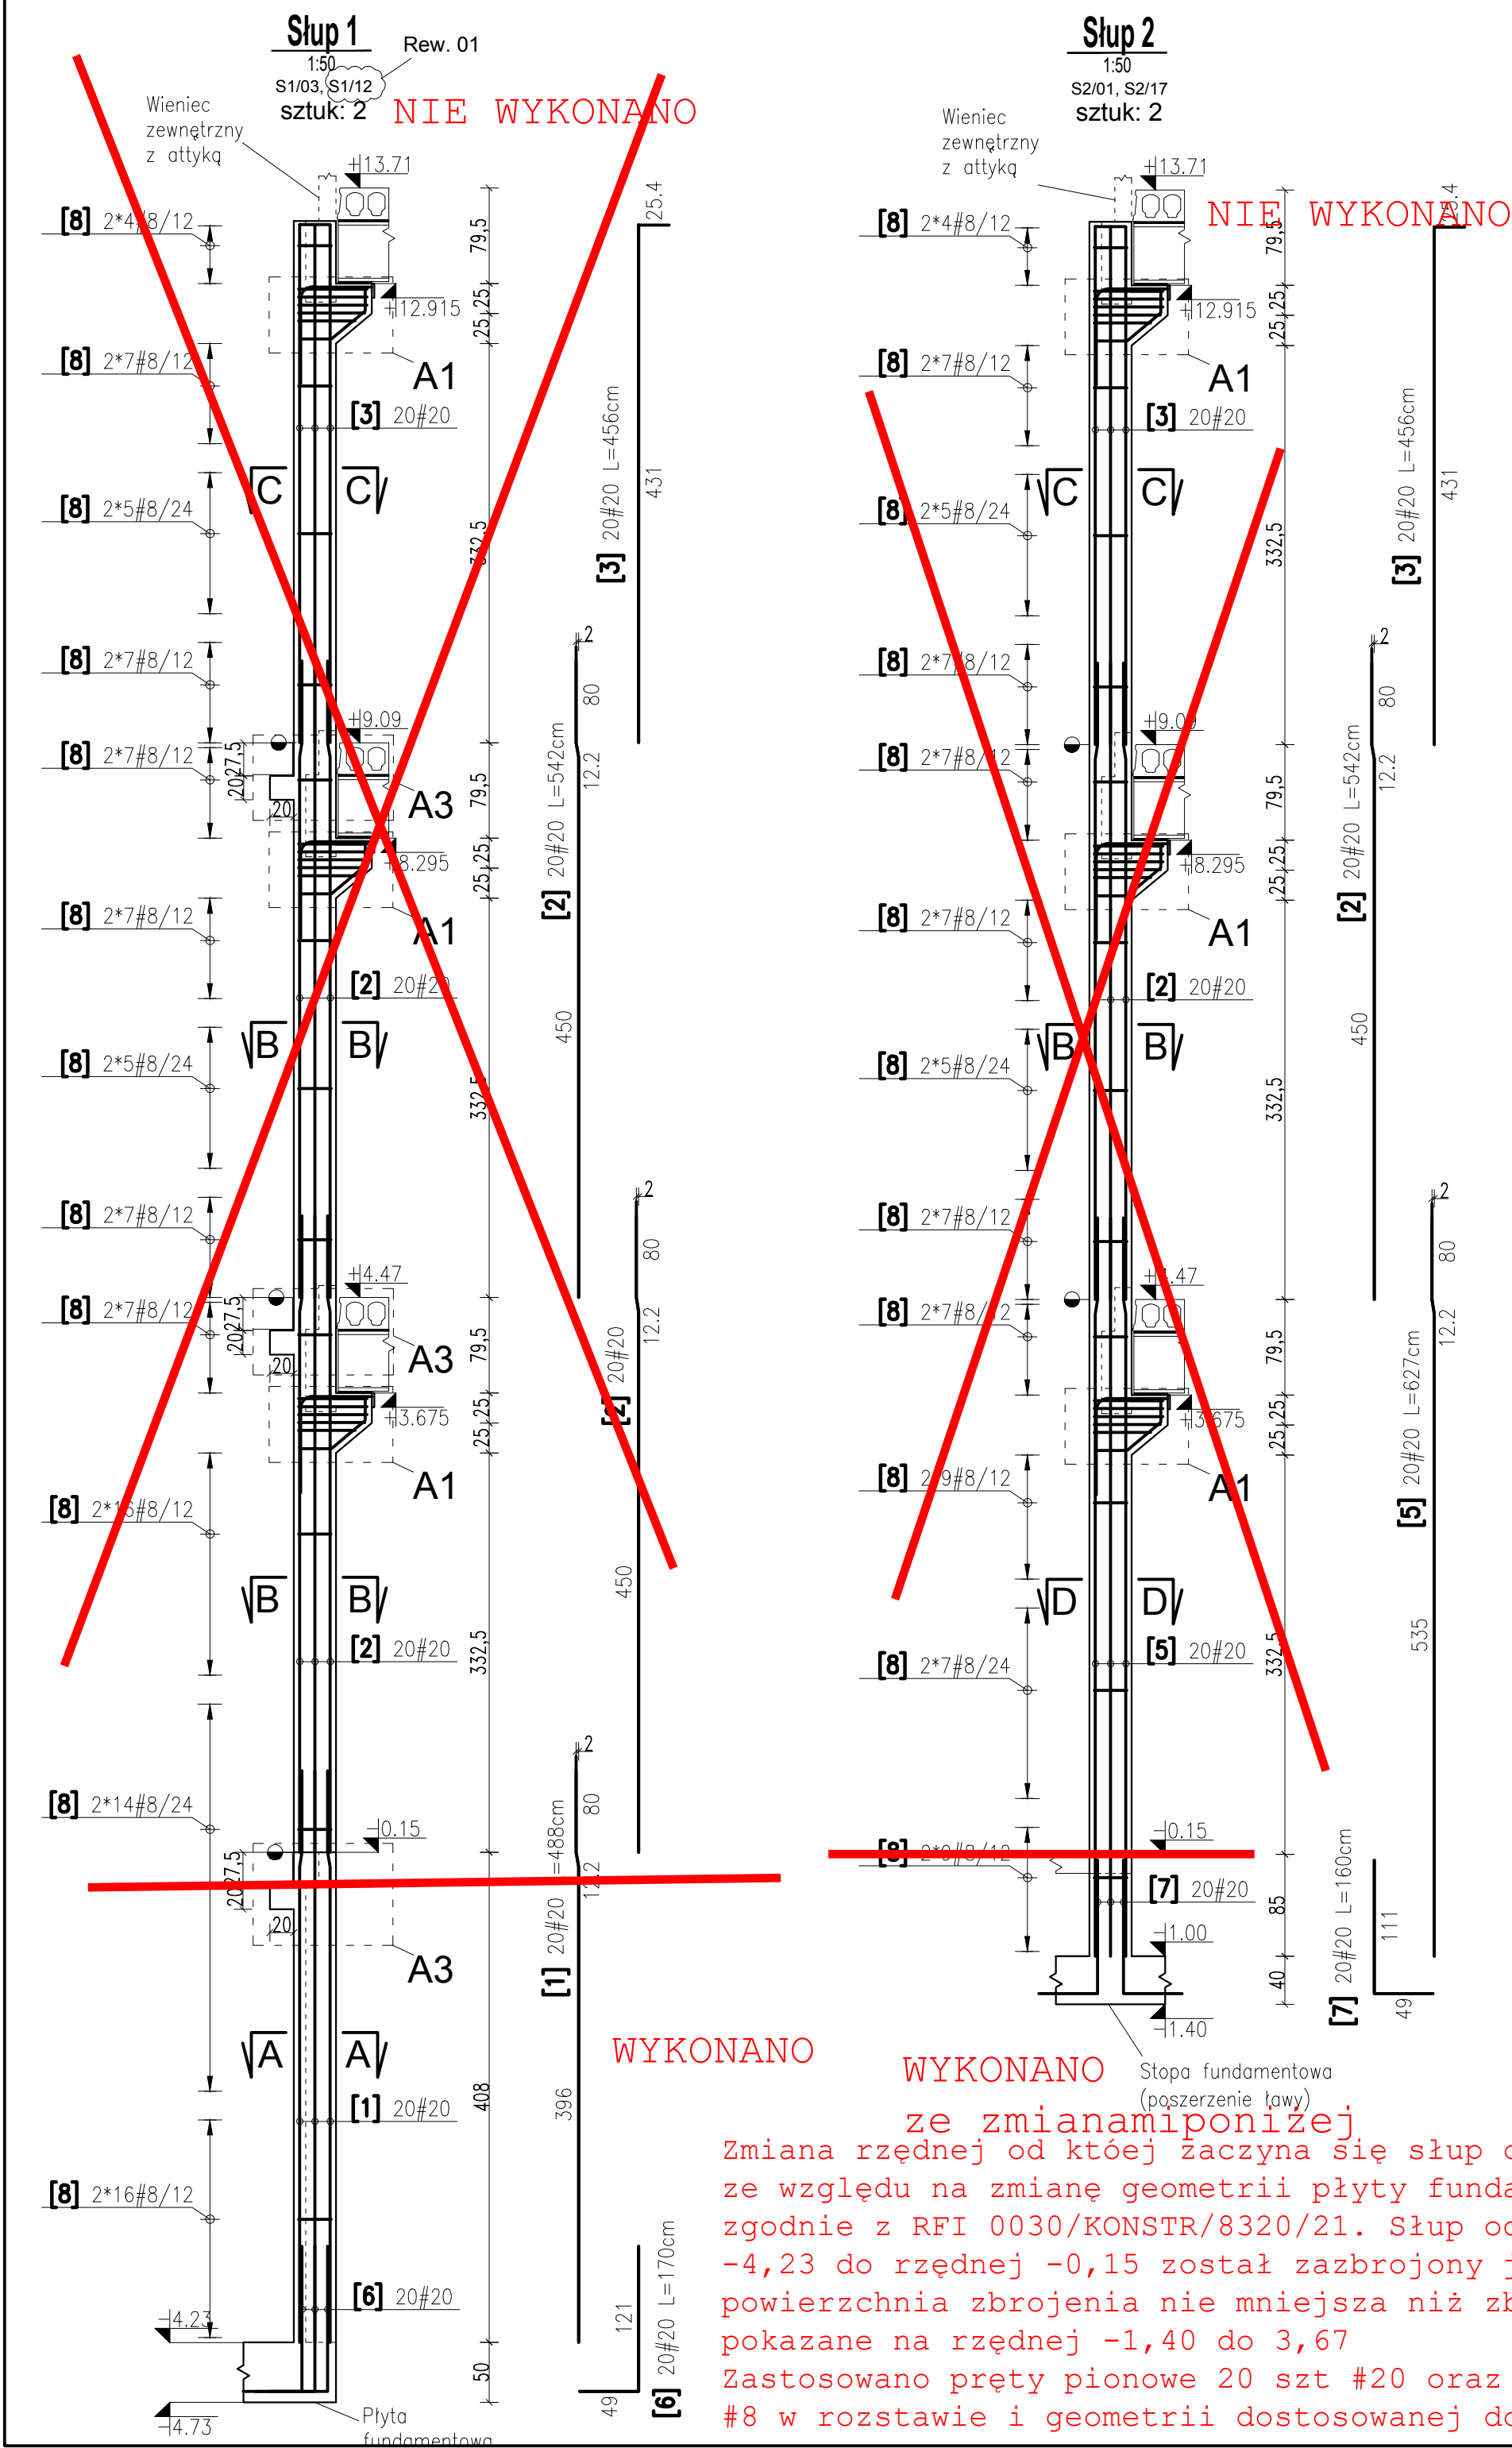
ZESPÓŁ PROJEKTOWY	mgr inż. Mariusz Jurkiewicz mgr inż. Łukasz Zdziebłowski
----------------------	---

NAZWA RYSUNKU	SŁUPY ŁĄCZNIKA - ZBROJENIE
---------------	----------------------------

NAZWA DOKUMENTY

1912 PW KO 01 62 05 02

TOM	SKALA	DATA	REWIZJA
TII/02	1:50, 1:25, 1:5	01-10-2021	02



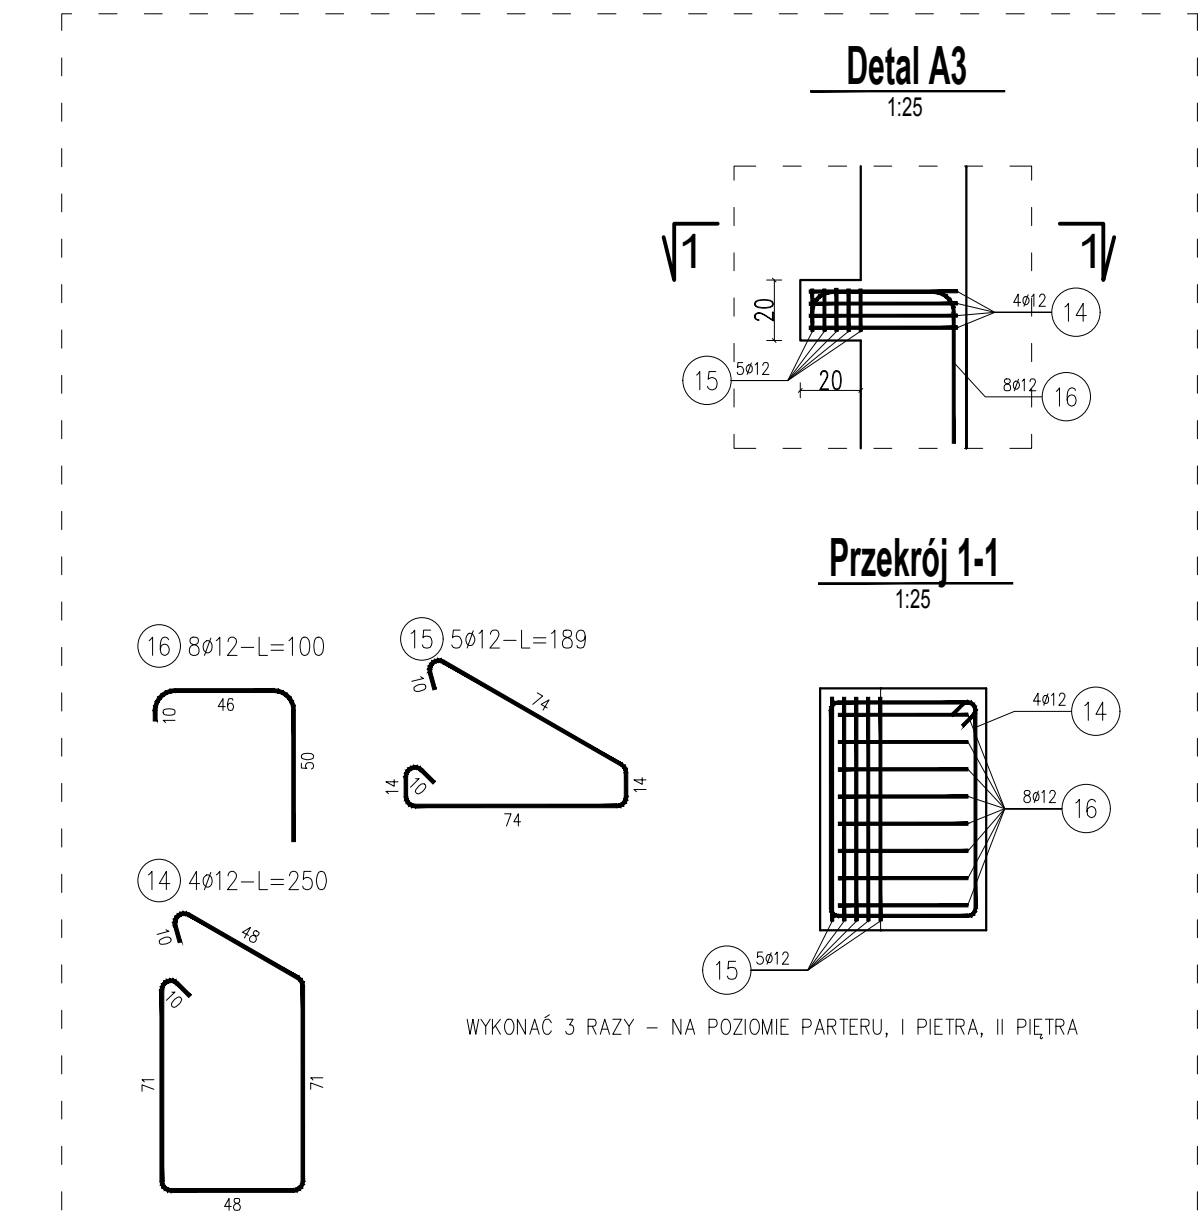
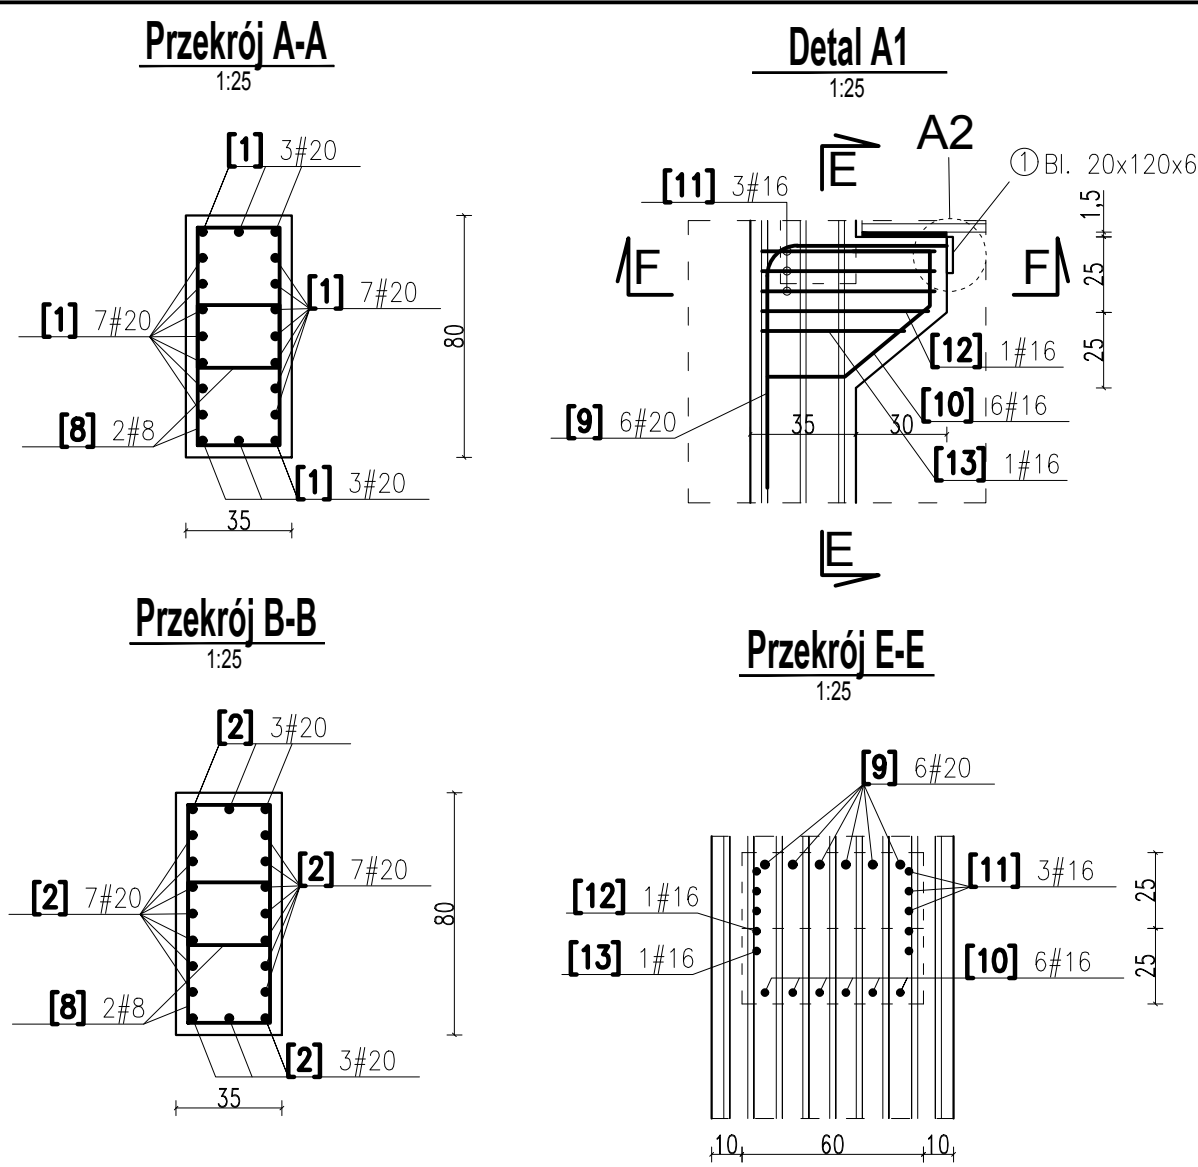
WYKONANO

WYKONANO

ze zmianami poniżej



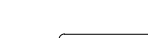
Zmiana rzędnej od której zaczyna się słup od -4,23 ze względu na zmianę geometrii płyty fundamentowej zgodnie z RFI 0030/KONSTR/8320/21. Słup od rzędnej -4,23 do rzędnej -0,15 został zabrojeny jak powierzchnia zbrojenia nie mniejsza niż zbrojenie pokazane na rzędnej -1,40 do 3,67

Zastosowano pręty pionowe 20 szt #20 oraz ztrzemiona #8 w rozstawie i geometrii dostosowanej do przekroju D-D



WYKONAĆ 3 RAZY – NA POZIOMIE PARTERU, I PIĘTRA, II PIĘTRA

WYKAZ STALI ZBROJENIOWEJ DLA DETALU A3

Nr	Ø [mm]	Klasa stali	Sztuk	Kształt [cm]	Długość [cm]	Długość całkowita [m]	
						12	
14	#12	A-IIIIN	24		258	61.92	
15	#12	A-IIIIN	30		196	58.8	
16	#12	A-IIIIN	48		106	50.88	
Długość ogółem [m]						171.6	
Ciężar 1mb [kg]						0.888	
Ciężar ogółem [kg]						152.4	
Ciężar wg klas stali [kg] (A-IIIIN)						152.4	
Ciężar razem [kg]							152.4

Przekrój F-F

1:25

[9] 6#20

① Bl. 20x120x600

[11] 1#16

70

14.0

49.4

25.4

36.7

[10] 36#16 L=105cm

Detal A2

1:5

Połączenie czołowe 6 prętów $\varnothing 20$ z blachą ①

[9] 1#20

① Bl. 20x120x600

12

2

4

6

0.4

12

45°

45°

2

2

4

6

0.4

12

Przekrój G-G

1:25

[9] 72#20

① Bl. 20x120x600

[11] 18#16 L=234cm

[12] 6#16 L=228cm

70

14.0

49.4

25.4

36.7

[10] 36#16 L=105cm

Przekrój H-H

1:25

[9] 72#20

① Bl. 20x120x600

[11] 18#16 L=234cm

[12] 6#16 L=228cm

70

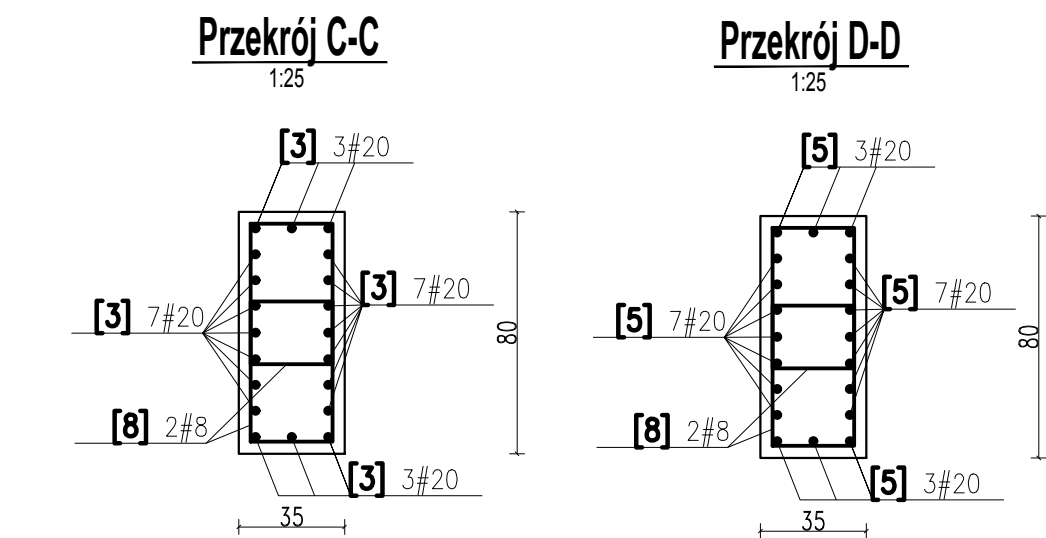
14.0

49.4

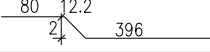
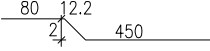

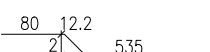




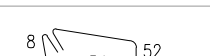
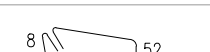
25.4

36.7

[10] 36#16 L=105cm



W Y K A Z S T A L I Z B R O J E N I O W E J

				Objekt: SGGW	Rys. Nr rys. Strona 1 Data Wyk	
Nr	Ø [mm]	Klasa stali	Sztuk	Kształt [cm]	Długość [cm]	Długość całkowita [m]
1	#20	A—IIIN	20		488	97.6
2	#20	A—IIIN	60		542	325.2
3	#20	A—IIIN	40		456	182.4
5	#20	A—IIIN	20		627	125.4
6	#20	A—IIIN	20		170	34
7	#20	A—IIIN	20		160	32
8	#8	A—IIIN	732		156	1141.92
9	#20	A—IIIN	72	Kształt i wymiary jak na rysunku	135	97.2
10	#16	A—IIIN	72	Kształt i wymiary jak na rysunku	105	75.6
11	#16	A—IIIN	36		234	84.24
12	#16	A—IIIN	12		228	27.36
13	#16	A—IIIN	12		214	25.68
Długość ogółem [m]					1141.92	893.8
Ciężar 1mb [kg]					0.395	2.47
Ciężar ogółem [kg]					451.1	2207.7
Ciężar wg klas stali [kg]					(A—IIIN)	2995.2
Ciężar razem [kg]						