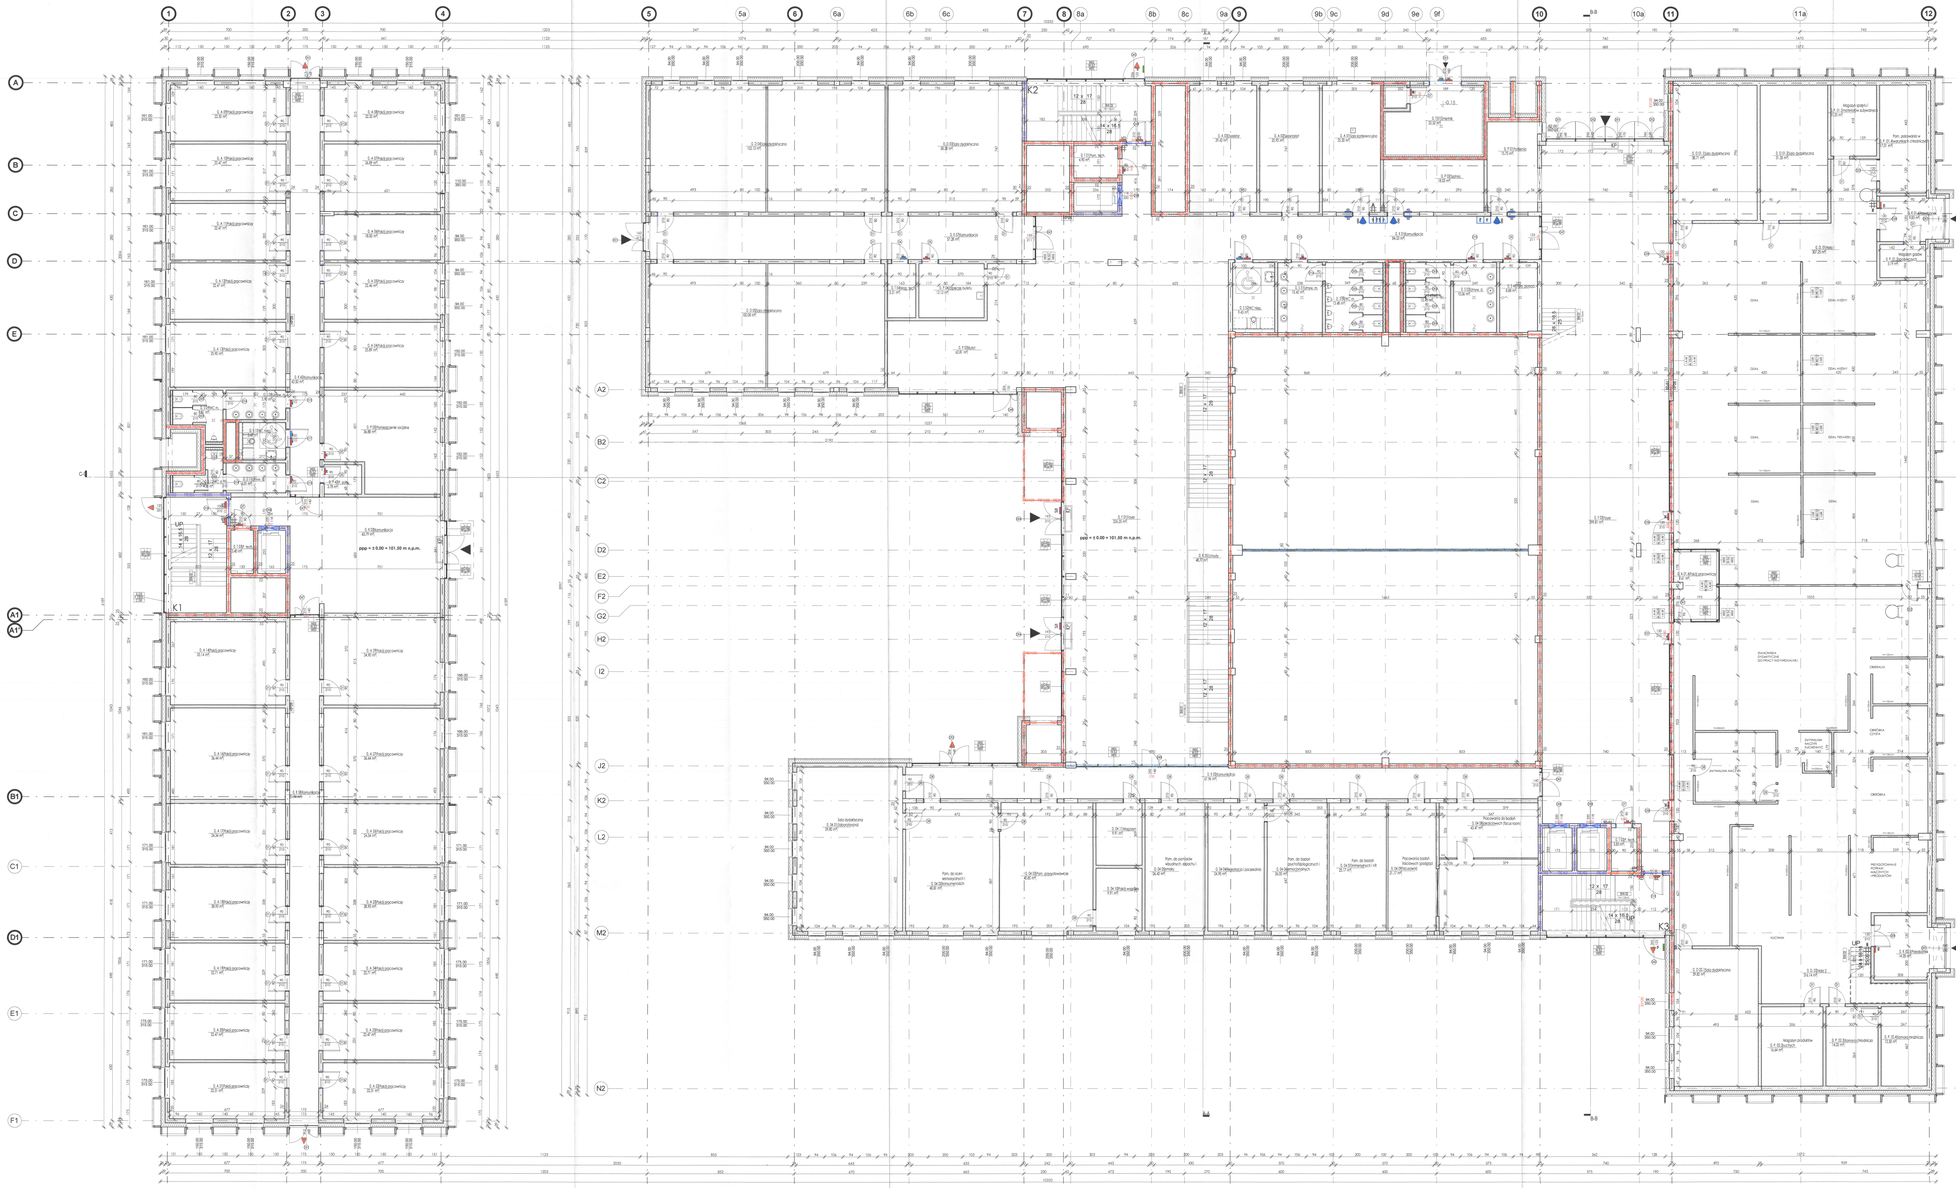

LEGENDA :

TYP PRZEGRÓD

- Elementy żelbetowe (konstrukcyjne)
- Ściana murowana z bloczków ceramicznych 24cm
- Ściana z płyt g-k
- Witryna szklana
- Termoizolacja
- Słup konstrukcyjny

OZNACZENIA

- Wejście do budynku
- Wejście techniczne do budynku
- Wyjście ewakuacyjne z budynku
- Podjazd do budynku (dostawy)
- Metka pomieszczenia
- Opis przegród zgodnie z legendą przegród (pionowych i poziomych)
- Oznaczenie dawi
- Zaciemnienie szklane
- A-A Oznaczenia przekrojów
- Rzędna wykończenia
- Rzędna konstrukcji
- Procent spadku
- KD Klapa dymowa 120 x 150 cm
- KD Klapa dymowa 120 x 180 cm
- Trójwymiarowe panele elewacyjne

ELEMENTY INSTALACJI SANITARNYCH

- Kurtyna powietrzna
- Wpust podłogowy
- Kran ze złączką

ELEMENTY PPOŻ

- Odporność REI 30
- Odporność REI 60
- Odporność REI 120
- EI 60 Drzwi o odporności EI 60
- EI 30 Drzwi o odporności EIS 30

ELEMENTY STOLARKI

- Czujnik kontroli dostępu
- Kontaktron drzwi systemu kontroli dostępu
- Elektrosaczepy rewersyjny
- Przycisk wyjścia ewakuacyjnego
- Przycisk wyjścia
- Manipulator klawiszowy
- Kratka/otwór wentylacyjny
- Samozamykacz

Wszystkie wymiary podane w rysunkach są w mm, z wyjątkiem rzędnych wysokościowych podanych w metrach. Wszystkie rzędne wysokościowe odnoszą się do poziomu ± 0.00 = 121.50 m n.p.m.
Wszystkie wymiary należy sprawdzić na budowie przed rozpoczęciem prac.
Rysunek nie może być zmieniany bez zgody projektanta.

ZESTAWIENIE POMIESZCZEŃ O 100:

Piętro	Lab	Nr	Nazwa	Pow
0	04	01	Sala dydaktyczna (laboratoryjna)	58.80 m²
0	04	02	Pom. do ocen wewnętrznych i komunikacyjnych	40.51 m²
0	04	03	Pom. przygotowalnia	40.80 m²
0	04	04	Pracownia badań fizycznych	58.80 m²
0	04	05	Pom. do przechowywania aparatury i prób	24.40 m²
0	04	06	Pom. do badań psychofizjologicznych i komunikacyjnych	26.00 m²
0	04	07	Pom. do badań immunologicznych i HR	26.13 m²
0	04	08	Pracownia do badań jakościowych (focus room)	40.47 m²
0	04	09	Pracownia badań ilościowych (podgląsowa)	21.17 m²
0	04	10	Hall wejściowy	19.61 m²
0	04	11	Hall wejściowy	19.61 m²
0	A	01	Sala konferencyjna	55.00 m²
0	D	01.1	Sala dydaktyczna	8.11 m²
0	D	01.2	Sala dydaktyczna	21.20 m²
0	D	01.3	Sala dydaktyczna	21.20 m²
0	D	01.4	Sala dydaktyczna	36.28 m²
0	D	04	Sala dydaktyczna	100.15 m²
0	D	05	Sala dydaktyczna	100.15 m²
0	D	06	Hall	187.28 m²
0	D	07	Hall/ p.	314.14 m²
0	D	08	Foyer	256.37 m²
0	D	09	Foyer	299.61 m²
0	K	01	Komunikacja	42.00 m²
0	K	01.a	Przedsionek	4.63 m²
0	K	02	Komunikacja	67.90 m²
0	K	02.1	Przedsionek	1.13 m²
0	K	03	Komunikacja	66.79 m²
0	K	04	Komunikacja	66.79 m²
0	K	05	Komunikacja	37.28 m²
0	K	06	Komunikacja	51.94 m²
0	K	07	Komunikacja	51.94 m²
0	K	08	Komunikacja	15.21 m²
0	P	01	Szatnia	18.03 m²
0	P	03	Suter	6.81 m²
0	P	04	Tapczan suteryn	12.12 m²
0	P	05	Pom. gospodarcze suteryna	12.12 m²
0	P	06	Hall/ p.	6.78 m²
0	S	01.3	Magazyn sprzętu i materiałów zużywalnych	11.20 m²
0	S	02.4	Pom. pracownicze w warunkach chrzelnych	17.00 m²
0	S	01.5	Magazyn gazów sprężonych	6.19 m²
0	S	02.1	Pomieszczenie techniczne	14.00 m²
0	S	02.3	Komora chłodnicza	14.00 m²
0	S	02.4	Komora mrożnicza	12.00 m²
0	S	03	Umywr. B.	3.00 m²
0	S	08	Umywr. th.	3.00 m²
0	S	09	WC.	1.87 m²
0	S	10	WC. niep.	1.87 m²
0	S	11	Umywr. G.	6.01 m²
0	S	12	Prysz.	1.00 m²
0	S	13	Prysz. zoosept.	3.00 m²
0	S	49	WC. G.	10.40 m²
0	S	50	WC. th.	11.48 m²
0	S	51	Umywr. th.	10.40 m²
0	S	52	Prysz. th.	10.40 m²
0	S	53	Zmiennik	28.58 m²
0	S	55	Pom. tech.	4.90 m²
0	S	56	P. tech.	3.85 m²
0	S	57	P. tech.	3.40 m²
0	S	04	Dmag. tech.	2.87 m²
			Σ 00	3553.95 m²
			SUMA SB	3553.95 m²

PRZEGRÓD POZIOME - KONSTRUKCJA :

- K00 - KONSTRUKCJA BEZ WYKOŃCZENIA (np. ściany szczytowe)
- K.BK18 - STROP SKRITOWY 18cm (np. ściany szczytowe)
- Pwa. - PŁYTA GŁOWICA SŁUPOWA (np. ściany szczytowe)

PRZEGRÓD - WYKOŃCZENIA ZEWNĘTRZNE :

- G.H - Dr PAPA DEK - PAPA ZGRZEWALNA (3) SPADKOWA - BL. ceb. + ŻUŻEL - Ta PAPA Z WŁÓKNEM ALUMINOWYM
- G.O - NAWIERZCHNIA DESZCZ. np.ogólnym - ŻUŻEL - ZAPRAWA CEMENTOWA - SUBSTRAT / ŻWIR PLUKANY - WARSTWA SPADKOWA - PAROZAPORA - WARSTWA ZIERNISTA - WARSTWA AUTOCEBISAWCZA - WARSTWA ZIERNISTA WYSMARNIONA - WŁÓKNA SZKLNE - PAROROZLACJA SAMOCZYNSZYNA
- G.W - ELEWACJA WENTILOWANA - TYNK - GRUNT - ISOLACJA TERMICZNA WEŁNA - ŻELBETOWA

PRZEGRÓD POZIOME - WYKOŃCZENIA WEWNĘTRZNE - POWAŁOŻ :

- G.L - GRES ANTYPOŚLIZGOWY - TYNK CEMENTOWO WAPIENNY - FUGA W KOLORZE GRESU - KLEJ WYSOKOELASTYCZNY
- G.L.W.G.S - GRES W KLEJU DO STOPNI - TYNK CEMENTOWO WAPIENNY
- G.L.W.G - GRES WYSOKOGLAZUROWANY (np. ściany szczytowe) - TYNK CEMENTOWO WAPIENNY - FUGA W KOLORZE GRESU - KLEJ WYSOKOELASTYCZNY - GRUNT - FARBA LATEKSOWA + - GRUNT - ISOLACJA CIEPLNA
- G.W.K - TYNK CEMENTOWO WAPIENNY

PRZEGRÓD POZIOME - OKŁADZINY ŚCIANNE WEWNĘTRZNE :

- G.W.K.G - PŁYTA WŁÓKNOWO-GIPSOWA - FUGA - ZAPRAWA - PŁYTA WŁÓKNOWO-GIPSOWA - ISOLACJA TERMICZNA Z WEŁNY MINERALNEJ 20 cm
- G.W.K.W - PŁYTA GIPSOWO-WŁÓKNOWA - TYNK CEMENTOWO WAPIENNY - ISOLACJA TERMICZNA Z WEŁNY MINERALNEJ
- G.W - PŁYTA GIPSOWO-WŁÓKNOWA - TYNK CEMENTOWO WAPIENNY - GRUNT - ISOLACJA TERMICZNA Z WEŁNY MINERALNEJ
- G.T.K - PŁYTA ALUMINIOWA - ISOLACJA PRZECIWWODNA W PLYNIE

PRZEGRÓD POZIOME - WYKOŃCZENIA WEWNĘTRZNE - SUFITY :

- G.S.W - SUFIT PODWIESZANY Z GK - TYNK CEMENTOWO WAPIENNY
- G.S.K - SUFIT PODWIESZANY Z GK - GRUNT - FARBA LATEKSOWA - PŁYTA METALICZNA
- G.S.W - SUFIT PODWIESZANY Z GK - WŁÓKNOWO-GIPSOWY - WAPIENNY - GRUNT - PŁYTA METALICZNA

UWAGI:

WSZYSTKIE RYSUNKI MOGĄ BYĆ WYKORZYSTANE TYLKO I WYŁĄCZNIE JAKO PROJEKT BUDOWLANY, NA ETAPIE REALIZACJI WEDŁUG PRACZ I DECYZJI, DOPUSZCZAJĄCE RODZAJAMI TECHNICZNYCH, MATERIAŁOWYCH I EKSPLOATACYJNYCH I W TYM WŁAŚCIWE ORGANY ORAZ ZGODNIE Z OBOWIĄZUJĄCYMI PRZEPISAMI TYLKO I WYŁĄCZNIE NA POSZCZEGÓLNYCH ELEMENTACH Z WYŁĄCZENIEM.

NINIEJSZY PROJEKT DZIAŁU ARCHITEKTONICZNYCH STANOWI NIEPOWTARZALNĄ DOKUMENTACJĘ, PRZEWIDZIANĄ DO REALIZACJI Z ZACHOWANIEM PRZEPISÓW PRAWA AUTORSKIEGO PRZYSŁUGUJĄCEGO PROJEKTANTOWI ZGODNIE Z USTAWĄ O PRAWIE AUTORSKIM I PRAWACH POKREWNYCH.

WSZELKIE ZMIANY WYNIKAJĄCE Z NA ETAPIE REALIZACJI MUSZĄ BYĆ WCZEŚNIEJ SKONSULTOWANE I ZAAKCEPTOWANE PRZEZ PROJEKTANTA, POWIELANIE I WYKORZYSTYWANIE PRZEZ OSOBY TRZECIE BEZ ZGODY AUTORA NINIEJSZEGO PROJEKTU, W PRZEDSTAWIONYCH JEST ZABRONIONE.

W RAZIE JAKICHKOLWIEK NIEDOGONOŚCI NALEŻY SKONSULTOWAĆ SIĘ Z PROJEKTANTAMI, ENERGOMAGAZYNEM ORAZ PROJECTOREM I KOORDYNATORE NALEŻY PRZEDSTAWIĆ WADZIOROM AUTORSKIMI.

PROJEKT ARCHITEKTONICZNY KOORDYNUJE KAŻDĄ Z PRCU KONSTRUKCYJNYM ORAZ PROJEKTAMI POSZCZEGÓLNYCH BRANŻ INSTALACYJNYCH.

PROJEKT ZAWIERA RYSUNKI ORAZ OPIS ROZWIĄZAŃ TECHNICZNO-KONSTRUKCYJNYCH, TRAS KABLOWYCH ETC. NIE, PROJECTOR GWARANTUJE, W PRZYPADKU NIEDOGONOŚCI Z PRCU. ARCH. POWIADOMIĆ PROJEKTANTA.

WYMIARY GRUBOŚCI PRZEGRÓD NALEŻY SPRAWDZIĆ W NATURZE, W PRZYPADKU NIEDOGONOŚCI Z RYSUNKAMI POWIADOMIĆ PROJEKTANTÓW.

SCHEMAT DYFUNCYJNY

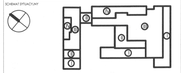

Uzgodniono pod względem wymagań higieniczno i sanitarno-zdrowotnych w zakresie ..... Decyzja z dnia 22.06.2020 r. nr 4/2020 Stanowisko Inspektor Sanitarny Dnia 22.06.2020 r. Uzgodniono pod względem wymagań higieniczno i sanitarno-zdrowotnych w zakresie ..... Decyzja z dnia 22.06.2020 r. nr 4/2020 Stanowisko Inspektor Sanitarny Dnia 22.06.2020 r.

PARTERU NIE WYKONANO

Zakończono zakres prac zgodnie z rysunkami:
1912_PB_AR_01_20_01
1912_PB_KO_01_20_03
1912_PB_AR_01_30_01
1912_PB_AR_01_30_02
1912_PB_AR_01_30_03
1912_PB_KO_01_20_02
1912_PB_KO_01_30_02
1912 PB KO 01 30 01

DOTYCZY
CAŁOŚCI OPRACOWANIA
(wraz z proj. branżowymi)

RZECZOZNAWCA DO SPRAWDZANIA DOKUMENTACJI PROJECTOWANIOWEJ
mgr inż. Andrzej Zięba nr upr. 80/89
Warszawa, dn. 23.06.2020 r.
Sprawdzono zgodność z prawem, zasadami wiedzy technicznej oraz zasadami wiedzy technicznej bez uwag z uwagami

Upoważniony do reprezentowania Inwestora
Wydział Gospodarki Nieruchomościami
na Okaz Zgody z dnia 22.06.2020 r.
Dnia 22.06.2020 r.

FAZA: **PROJEKT BUDOWLANY**

TYTUŁ: Budowa Budynku laboratoryjno - dydaktycznego wraz z zaplecem technicznym i infrastrukturą towarzyszącą, ciągami komunikacyjnymi i zagospodarowaniem terenu

ADRES INWESTYCJI: ul. Nowoursynowska 159, 02-787 Warszawa
działka ewidencyjna: 1-10-12-26, 1-14-2

INWESTOR: Szkoła Główna Gospodarstwa Wiejskiego w Warszawie, ul.Nowoursynowska 166, 02-787 Warszawa

KONSULTANT PROJEKTU: BBC BEST BUILDING CONSULTANTS
BBC Best Building Consultants Sp. z o.o. Sp.k
Al. Jerozolimskie 155
02-326 Warszawa
tel.: 22 [illegible]
e-mail: biura@bbcconsultants.pl

BRANŻA: **ARCHITEKTURA**

PROJEKTANT: mgr inż. arch. Karol Drozdek
upr. nr: ŁUPCHAK/2018

SPRAWDZAJĄCY: mgr inż. arch. Wojciech Kosiński
upr. nr: 2880/18

OPRACOWANIE: mgr inż. arch. Anna Kamba-Wabowal
mgr inż. arch. Magdalena Hinat
mgr inż. arch. Juliusz Michałowska
inż. arch. Wiktor Rzhesiko

RAZNA RYSUNKU: **RZUT PARTERU**

RAZNA DOKUMENTU: **1912_PB_AR_01_20_00**

STAD	SKALA	DATA	BEMIEJA
II	1 : 100	06.2020	