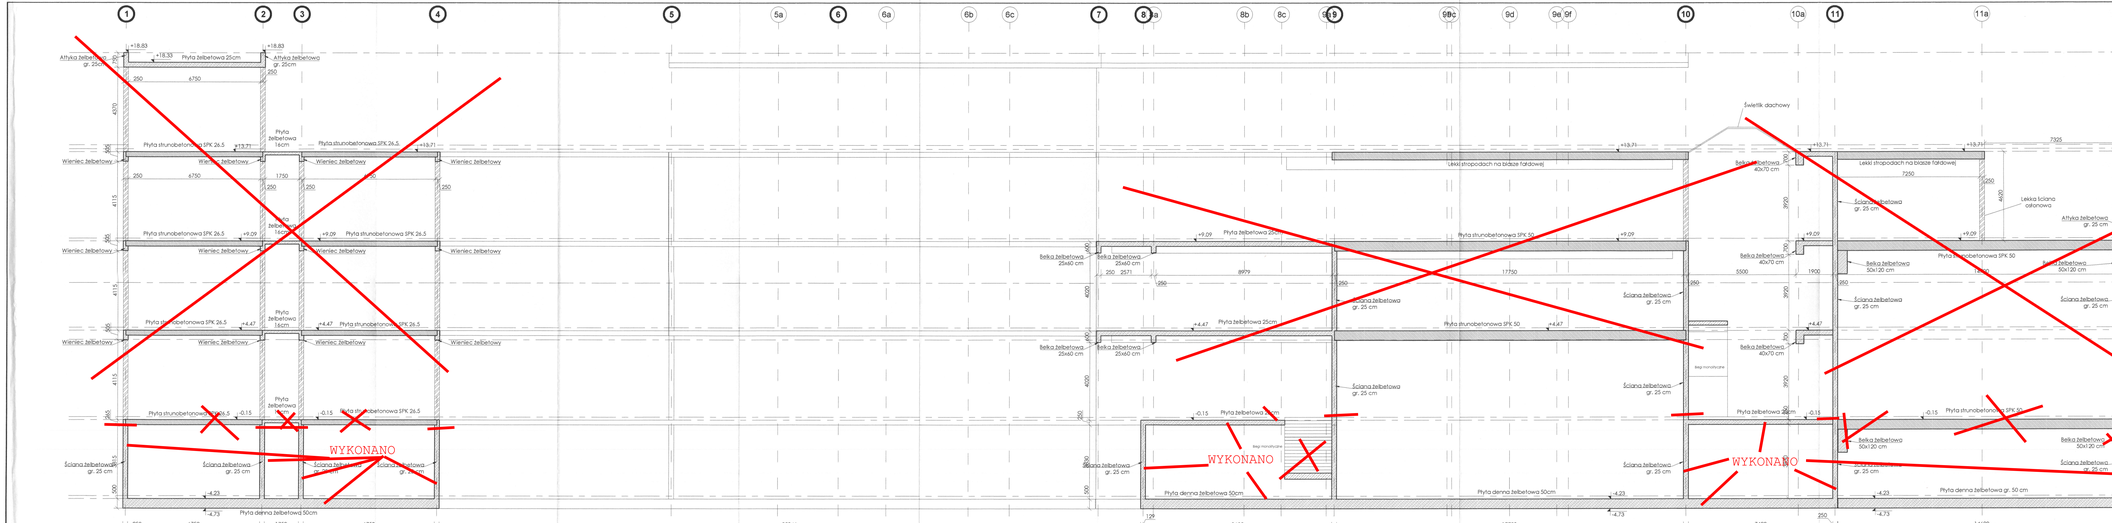

UWAGI:
POWYŻSZE RYSUNKI MOGĄ BYĆ WYKORZYSTANE TYLKO I WYŁĄCZNIE JAKO PROJEKT BUDOWLANY NA ETAPIE REALIZACJI INWESTYCJI PRACE OBEJMUJĄ ZESTYCZENIE ROZWIĄZAŃ KONSTRUKCYJNO-MATERIAŁOWYCH I ILOŚCIOWYCH Z W TYM WIDZENIE DOKUMENTY MOGĄ BYĆ PODSTAWOWYM TYLKO I WYŁĄCZNIE NA PODSTAWIE SZCZEGÓŁOWEJ WYCENY/KOSZTU.

NINIEJSZY PROJEKT SŁUŻY DO KONSTRUKCYJNYCH STANOWI NIEPOWTARZALNĄ DOKUMENTACJĘ PRZEWIDZIANĄ DO REALIZACJI Z UWZGLĘDNIENIEM PRZEPIS. OW PRAWA AUTORSKIEGO PRZYSŁUGUJĄCEGO PROJEKTANTOWI ZGODNIE Z USTAWĄ O PRAWIE AUTORSKIM I PRAWACH POKREWNYCH (DZ.U. W 24 poz.83).

NIE WOLNO WYKONYWAĆ NA PODSTAWIE NINIEJSZEJ REALIZACJI MUSZĄ BYĆ WCZEŚNIEJ SZCZEGÓŁOWANE I UZGODNIONE PRZEZ PROJEKTANTA, POWIĘKSANIE I ROZPOWSZECHNIANIE JEST DOZWOLONE TYLKO DO CEL. ON REALIZACJI NINIEJSZEGO PROJEKTU. W PODOBNYCH PRZYPADKACH JEST ZABRONIONE.

NIE BRAĆ WYMIARÓW ZE SKALI. LEŻNIAC JEDYNIE WYMIAR ON NOMINOWANYCH W RAZIE JAKICHKOLWIEK WĄTPLIWOŚCI NALEŻY SKONSULTOWAĆ SIĘ Z PROJEKTANTAMI. EWENTUALNE WADY PROJEKTOWE I KOLIZYJNOŚCI NALEŻY PRZEDSTAWIĆ NADZORUJĄCEMU AUTOROWI.

PROJEKT KONSTRUKCYJNY ROZTATRYWAĆ RAZEM Z PROJ. ARCHITEKTONICZNYM ORAZ PROJEKTAMI BRANŻOWYMI W ZAKRESIE INSTALACJI.
PROJEKT BUDOWLANO-WYKONAWCZY OPRACOWANO NA PODSTAWIE KONCEPCJI ARCHITEKTONICZNEJ, WYTYCZNYCH, WYKONAWCZYCH ETC. WSZ. PROJEKTY BRANŻOWYCH, W PRZYPADKU NIEDOKŁADNOŚCI Z PROJ. ARCH. POWIADOMIĆ PROJEKTANTA.

Usunięto informacje niejawne zgodnie z Ustawą o Ochronie Informacji Niejawnych oraz Ustawą o Dostępie do Informacji Publicznej
dn. 13.11.2020 r. Numer sprawy: DZ-1.271.1.2020

SCHEMAT SYTUACYJNY

TYTUŁ

PROJEKT BUDOWLANY

TYTUŁ: Budowa budynku laboratoryjno - dydaktycznego wraz z zapleczem technicznym i infrastrukturą towarzyszącą, ciągami komunikacyjnymi i zagospodarowaniem terenu

ADRES INWESTYCJI: Ul. Nowoursynowska 159, 02-787 Warszawa
obr.nr. e. 146513_08 dzielnica Ursynów
obręb ewidencyjny 1-10-12 ds. 11-4-02

INWESTOR: Szkoła główna Gospodarstwa Wiejskiego w Warszawie,
Ul.Nowoursynowska 166, 02-787 Warszawa

JEDNOSTKA PROJEKTOWA
BBC Best Building Consultants Sp. z o.o. Sp.k.
Al. Jerozolimskie 155
02-326 Warszawa
e-mail: biuro@bbcconsultants.pl

BRANŻA: **KONSTRUKCJA**

PROJEKTANT:	mgr inż. Mariusz Jurkiewicz	upr. nr 316/90
SPRAWDZAJĄCY:	mgr inż. Łukasz Dzibelkowski	upr. nr MAZ/0271/PWOK/12
ZESPÓŁ PROJEKTOWY:	mgr inż. Łukasz Dzibelkowski mgr inż. Piotr Bogdński inż. Adrian Kalinowski	

NAZWA RYSUNKU: **PRZEKRÓJ C-C**

NAZWA DOKUMENTU: **1912_PB_KO_01_30_02**

TOM	SKALA	DATA	REWIZJA
II	1 : 100	06.2020	00