

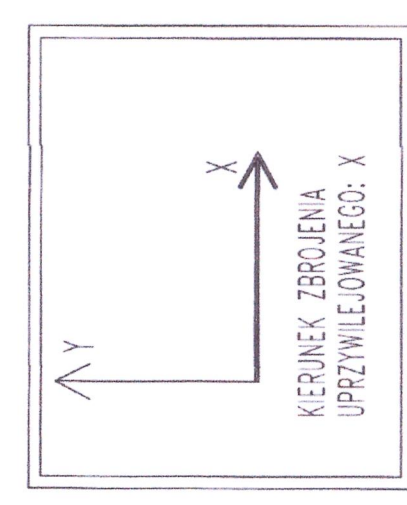


UWAGI:
Rysunek przedstawia podstawowe
zbrojenia dolne. Zbrojenie górne
oraz dobrojenia przedstawione będą
na rysunkach Projektu Wykonawczego.
— płyta fundamentowa o
grubości 0,50m
Poziom posadowienia: —4,58m

 

BETON: C30/37
STAL: A-IIIN (B500SP)
OTULINA: 5cm


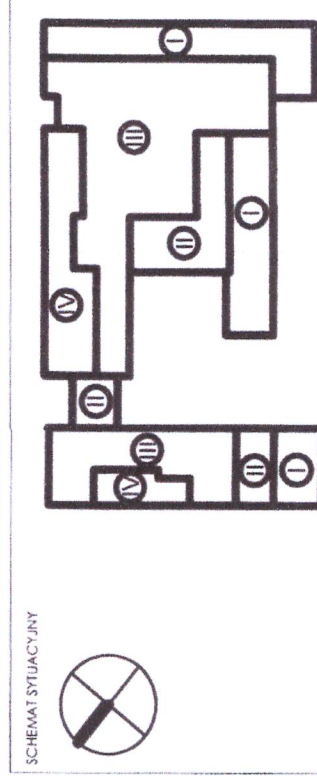

PROJEKT BUDOWLANY




