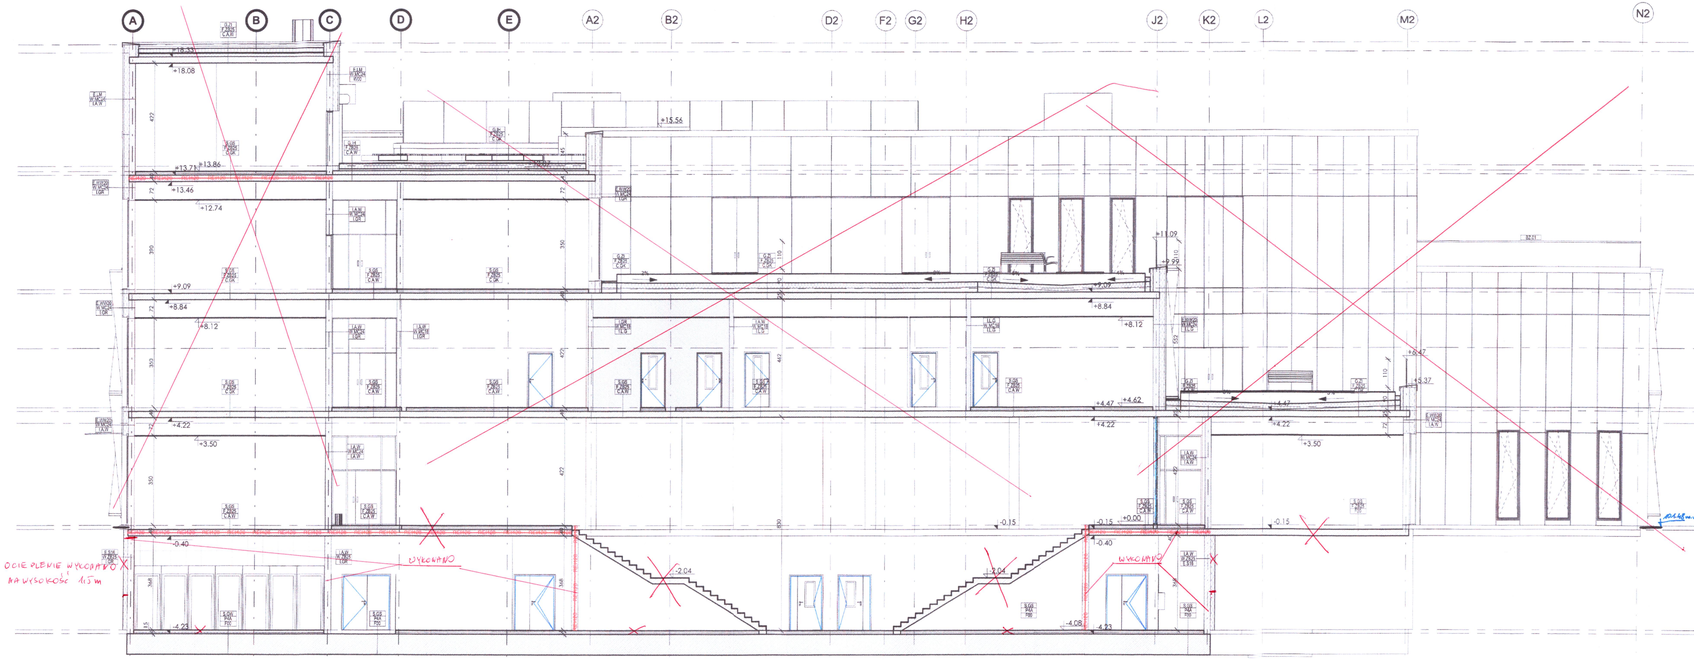

LEGENDA :

TYP PRZEGRÓD

- Elementy żelbetowe (konstrukcyjne)
- Ściana murowana z bloczków ceramicznych 24cm
- Ściana z płyt g-k
- Witryna szklana
- Termoizolacja
- Słup konstrukcyjny

OZNACZENIA

- Wejście do budynku
- Wejście techniczne do budynku
- Wyjście ewakuacyjne z budynku
- Podjazd do budynku (dostawy)
- Metka pomieszczenia
- Opis przegród zgodnie z legendą przegród pionowych i poziomych
- Oznaczenie drzwi
- Zadaszenie szklane
- A-A — Oznaczenia przekrojów
- Rzędna wykończenia
- Rzędna konstrukcji
- 2% — Procent spadku
- KD 1 — Klapa dymowa 120 x 150 cm
- KD 2 — Klapa dymowa 120 x 180 cm
- Trójwymiarowe panele elewacyjne

ELEMENTY INSTALACJI SANITARNYCH

- KP — Kurtyna powietrzna
- Wpust podłogowy
- Kran ze złączką

ELEMENTY PPOŻ

- Odporność REI 30
- Odporność REI 60
- Odporność REI 120
- EI 60 — Drzwi o odporności EI 60
- EIS 30 — Drzwi o odporności EIS 30

* Kolumny "E" oraz "EIS" w klasie odporności ogniowej "EIS 30" oznaczają wielkościowo-dymotrwałe zabezpieczenie przeciwpożarowe.
* Odporność ogniowa "EIS" oznacza szczelność ogniową "E" oraz izolacyjność ogniową "I".
* Dane: klasa wytrzymałości mech. podawać tylko dla drzwi o odporności ogniowej EI (wg wymagań normy powyższej).

UWAGI:

POWYŻSZE RYSUNKI MOGĄ BYĆ WYKORZYSTANE TYLKO I WYŁĄCZNIE JAKO PROJEKT BUDOWLANY. ETAPY REALIZACJI MUSZĄ BYĆ ZGODNE Z OBOWIĄZUJĄCYMI PRZEPISAMI TECHNICZNYCH- MATERIAŁOWYCH I BUDOWLANYCH I W TYM WSZYSTKIE ZESTAWIENIA MOGĄ BYĆ PODSTAWĄ DO WYCENY I WYŁĄCZNIE NA PODSTAWIE DOKUMENTACJI.

WYKONAWCZEJ.

NINIEJSZY PROJEKT AUTORSKI ARCHITEKTONICZNY STANOWI NIEPODZIELNĄ DOKUMENTACJĘ I PRZEWIDZIANA DO REALIZACJI Z ZACHOWANIEM PRZEPISÓW PRAWA AUTORSKIEGO OBOWIĄZUJĄCEGO PROJEKTANTOWI. ZGODNIE Z USTAWĄ O PRAWIE AUTORSKIM Z 1994 ROKU (DZ.U. NR 24 POZ.83).

WSZELKIE ZMIANY W PROJEKCIE I NA ETAPIE REALIZACJI MUSZĄ BYĆ WCZEŚNIEJ SKONSULTOWANE I ZAAKCEPTOWANE PRZEZ PROJEKTANTA. POWIELANIE I ROZPOWSZECHNIANIE JEST DOZWOLONE TYLKO DO CELÓW REALIZACJI NINIEJSZEGO PROJEKTU. W POZOSTAŁYCH PRZYPADKACH JEST ZABRONIONE.

W RAZIE JAKICHKOLWIEK NIEZGODNOŚCI NALEŻY SKONSULTOWAĆ SIĘ Z PROJEKTANTAMI. EWENTUALNE WADY PROJEKTOWE I KOORDYNACYJNE NALEŻY PRZEDSTAWIĆ NADZORowi AUTORSKIEMU.

PROJEKT ARCHITEKTONICZNY ROZPATRYWAĆ RAZEM Z PROJ. KONSTRUKCYJNYM ORAZ PROJEKTAMI POSZCZEGÓLNYCH BRANŻ INSTALACYJNYCH.

LOKALIZACJA PIONÓW WOD-KAN., GRZEJNIKÓW PRZEBIEG KONSTRUKCYJNYCH, TRAS KABLOWYCH ETC. WG. PROJEKTÓW BRANŻOWYCH, W PRZYPADKU NIEZGODNOŚCI Z PROJ. ARCH.- POWIADOMIĆ PROJEKTANTA.

WYMIARY ORAZ ILOŚCI SPRAWDZIĆ W NATURZE, W PRZYPADKU NIEZGODNOŚCI Z RYSUNKAMI POWIADOMIĆ PROJEKTANTÓW.

SCHEMAT SYTUACYJNY

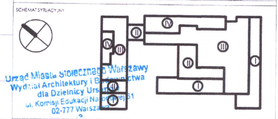

FAZA: **PROJEKT BUDOWLANY**

TYTUŁ: Budowa budynku laboratoryjno - dydaktycznego wraz z zapleczem technicznym i infrastrukturą towarzyszącą, ciągami komunikacyjnymi i zagospodarowaniem terenu

ADRES INWESTYCJI: Ul. Nowoursynowska 159, 02-787 Warszawa
dz.nr ew. 146513_08 dzielnica Ursynów
obręb ewidencyjny 1-10-12 dz. 114/2

INWESTOR: Szkoła główna Gospodarstwa Wejskiego w Warszawie,
Ul.Nowoursynowska 166, 02-787 Warszawa

JEDNOSTKA PROJEKTOWA: **BBC Best Building Consultants Sp. z o.o. Sp.k**
Al. Jerozolimskie 155
02-326 Warszawa
e-mail: biuro@bbconsultants.pl

DOKUMENTACJA POWYKONAWCZA

mgr inż. Robert Ciołka
Kierownik budowy
upr. bez ograniczeń
PDL/0005/UW/08

BRANŻA: **ARCHITEKTURA**

PROJEKTANT	mgr inż. arch. Karol Grodzki upr. nr 16/POOKP/2016
SPRAWDZAJĄCY	mgr inż. arch. Wojciech Kosiński upr. nr. 2883/58
OPRACOWANIE	mgr inż. arch. Anne Kamba Wobondi mgr inż. arch. Magdalena Hnat mgr inż. arch. Justyna Michałowska inż. arch. Wiktor Rafeenko

NAZWA RYSUNKU: **PRZEKRÓJ A-A**

NAZWA DOKUMENTY: **1912_PB_AR_01_30_01**

TOM	SKALA	DATA	REWIZJA
II	1 : 100	06.2020	