LEGENDA :

TYP PRZEGRÓD

	Elementy żelbetowe (konstrukcyjne)
	Ściana murowana z bloczków ceramicznych 24cm
	Ściana z płyt g-k
	Witryna szklana
	Termoizolacja
	Słup konstrukcyjny

OZNACZENIA

	Wejście do budynku
	Wejście techniczne do budynku
	Wyjście ewakuacyjne z budynku
	Podjazd do budynku (dostawy)
NR PIĘTRA / DEPARTAMENT / NR POMIESZCZENIA / 0.P.01 SZATNIA / 52 m2 / POWIERZCHNIA	Metka pomieszczenia
WYKOŃCZENIE OD STRONY FLAGI METKI I.GR / KONSTRUKCJA PRZEGRODY W.MC18 / WYKOŃCZENIE OD STRONY PRZECIWNEJ DO FLAGI METKI I.A.W	Opis przegród zgodnie z legendą przegród pionowych i poziomych
SZEROKOŚĆ OTWORU W ŚWIETLE PRZEJŚCIA / WYSOKOŚĆ OTWORU W ŚWIETLE PRZEJŚCIA	Oznaczenie drzwi
	Zadaszenie szklane
A-A	Oznaczenia przekrojów
	Rzędna wykończenia
	Rzędna konstrukcji
2%	Procent spadku
KD.1	Klapa dymowa 120 x 150 cm
KD.2	Klapa dymowa 120 x 180 cm
	Trójwymiarowe panele elewacyjne

ELEMENTY INSTALACJI SANITARNYCH

KP	Kurtyna powietrzna
	Wpust podłogowy
	Kran ze złączką

ELEMENTY PPOŻ

REI30 REI30 REI30	Odporność REI 30
REI60 REI60 REI60	Odporność REI 60
REI120 REI120 REI120	Odporność REI 120
EI 60	Drzwi o odporności EI 60
EIS 30	Drzwi o odporności EIS 30

* Parametr "S" (szczelność) w klasie odporności ogniowej REI i EIS kanałów wentylacyjnych (oddymiających) zapewnia się poprzez szczelnienie kanałów promatem lub montaż kanałów szczelnych.
* Szerokość klatek schodowych ewakuacyjnych wynosi min. 1,2 m
* Ściany, które wydzielają strefy pożarowe REI do zastosowania zamiennie z EI według "Warunków ochrony przeciwpożarowej".

UWAGI:

POWYŻSZE RYSUNKI MOGĄ BYĆ WYKORZYSTANE TYLKO I WYŁĄCZNIE JAKO PROJEKT BUDOWLANY. NA ETAPIE REALIZACJI WSZELKIE PRACE I DECYZJE, DOTYCZĄCE ROZWIĄZAŃ TECHNICZNYCH, MATERIAŁOWYCH I ILOŚCIOWYCH (W TYM WSZYSTKIE DOMIARY) MOGĄ BYĆ PODEJMOWANE TYLKO I WYŁĄCZNIE NA PODSTAWIE DOKUMENTACJI WYKONAWCZEJ.

NINIEJSZY PROJEKT (UTWÓR ARCHITEKTONICZNY) STANOWI NIEPOWTARZALNĄ DOKUMENTACJĘ PRZEWIDZIANĄ DO REALIZACJI Z ZACHOWANIEM PRZEPISÓW PRAWA AUTORSKIEGO PRZYSŁUGUJĄCEGO PROJEKTANTOWI ZGODNIE Z USTAWĄ O PRAWIE AUTORSKIM Z 1994 ROKU (DZ.U. Nr 24 poz.83).
WSZELKIE ZMIANY W PROJEKCIE I NA ETAPIE REALIZACJI MUSZĄ BYĆ WCZEŚNIEJ SKONSULTOWANE I ZAAKCEPTOWANE PRZEZ PROJEKTANTA. POWIELANIE I ROZPOWSZECHNIANIE JEST DOZWOLONE TYLKO DO CELÓW REALIZACJI NINIEJSZEGO PROJEKTU. W POZOSTAŁYCH PRZYPADKACH JEST ZABRONIONE.

W RAZIE JAKICHKOLWIEK NIEZGODNOŚCI NALEŻY SKONSULTOWAĆ SIE Z PROJEKTANTAMI. EWENTUALNE WADY PROJEKTOWE I KOORDYNACYJNE NALEŻY PRZEDSTAWIĆ NADZOROWI AUTORSKIEMU .

PROJEKT ARCHITEKTONICZNY ROZPATRYWAĆ RAZEM Z PROJ. KONSTRUKCYJNYM ORAZ PROJEKTAMI POSZCZEGÓLNYCH BRANŻ INSTALACYJNYCH.
LOKALIZACJA PIONÓW WOD-KAN., GRZEJNIKÓW PRZEBIĆ KONSTRUKCYJNYCH, TRAS KABLOWYCH ETC. WG. PROJEKTÓW BRANŻOWYCH. W PRZYPADKU NIEZGODNOŚCI Z PROJ. ARCH. POWIADOMIĆ PROJEKTANTA.

WYMIARY ORAZ ILOŚCI SPRAWDZIĆ W NATURZE. W PRZYPADKU NIEZGODNOŚCI Z RYSUNKAMI POWIADOMIĆ PROJEKTANTÓW.

SCHEMAT SYTUACYJNY

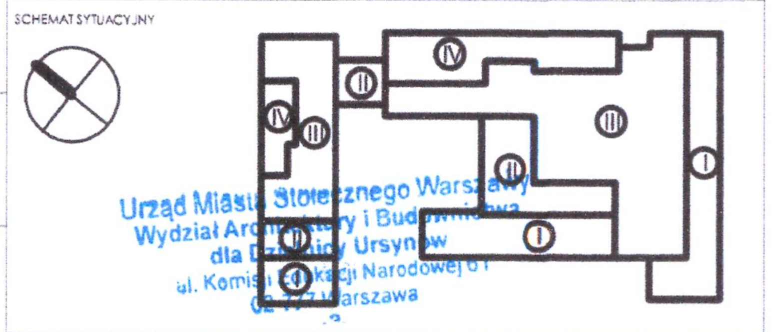

Urząd Miasta Stołecznego Warszawy Wydział Architektury i Budownictwa dla Dzielnicy Ursynów ul. Komisji Edukacji Narodowej 61 02-797 Warszawa

DOKUMENTACJA POWYKONAWCZA

FAZA	**PROJEKT BUDOWLANY**
TYTUŁ	Budowa budynku laboratoryjno - dydaktycznego wraz z zapleczem technicznym i infrastrukturą towarzyszącą, ciągami komunikacyjnymi i zagospodarowaniem terenu
ADRES INEWSTYCJI	Ul. Nowoursynowska 159, 02-787 Warszawa dz.nr e. 146513_08 dzielnica Ursynów obręb ewidencyjny 1-10-12 dz. 114/2
INWESTOR	Szkoła główna Gospodarstwa Wiejskiego w Warszawie, Ul.Nowoursynowska 166, 02-787 Warszawa
JEDNOSTKA PROJEKTOWA	BBC BEST BUILDING CONSULTANTS **BBC Best Building Consultants Sp. z o.o. Sp.k** Al. Jerozolimskie 155 02-326 Warszawa e-mail: biuro@bbconsultants.pl
BRANŻA	**ARCHITEKTURA**
PROJEKTANT	mgr inż. arch. Karol Grodzki upr. nr 16/PDOKK/2016
SPRAWDZAJĄCY	mgr inż. arch. Wojciech Kosiński upr. nr 2883/58
OPRACOWANIE	mgr inż. arch. Anne Komba Wobondi mgr inż. arch. Magdalena Hnat mgr inż. arch. Justyna Michałowska inż. arch. Wiktor Rafeenko
NAZWA RYSUNKU	**PRZEKRÓJ B-B**
NAZWA DOKUMENTY	**1912_PB_AR_01_30_02**

TOM	SKALA	DATA	REWIZJA
II	1 : 100	06.2020	

mgr inż. Robert Ciołko
Kierownik Budowy
upr. bez ograniczeń
PDL/0008/OWOK/08