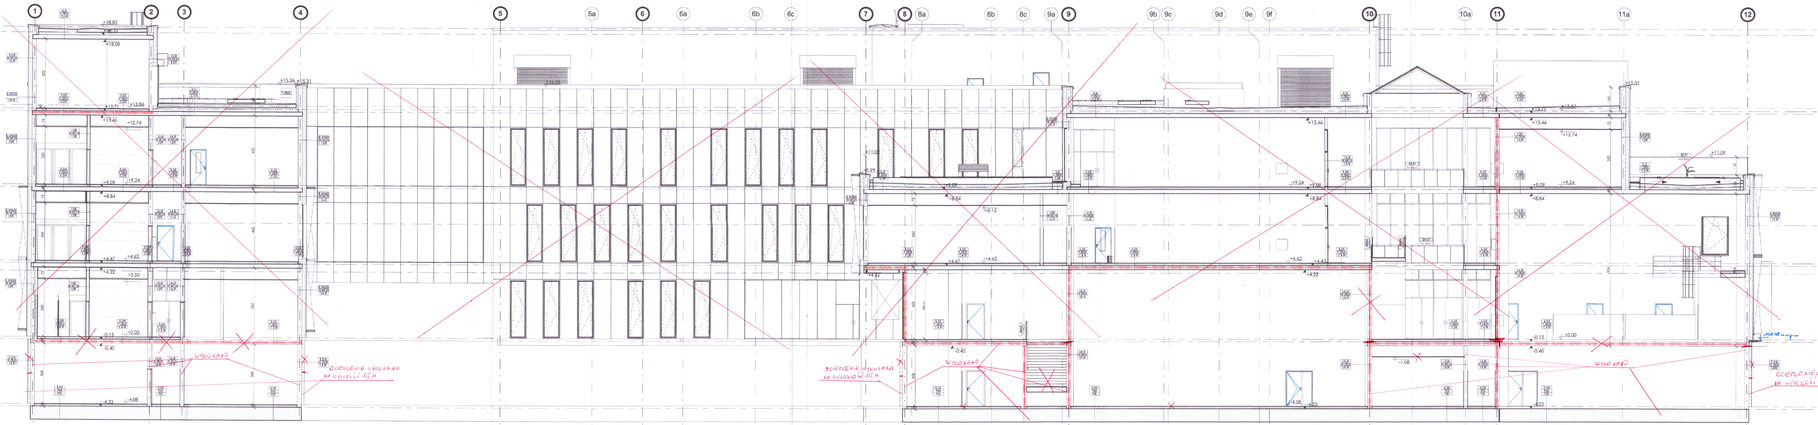
1
2
3
4
5
5a
6
6a
6b
6c
7
8
8a
8b
8c
9a
9
9b
9c
9d
9e
9f
10
10a
11
11a
12
DACH
+18,83 m
K. DACH
+19,48 m
KONDYGNACJA TECHNICZNA
+14,06 m
3
+13,86 m
Klach.
+13,71 m
2
+9,24 m
1 nad piętrem 1
+9,09 m
1
+4,62 m
0 nad parterem
+4,47 m
STROP BUDKI HALA
+4,00 m
0
+0,00 m
-0,15 m
-1
-4,06 m
01 nad piwnicą
-4,23 m
DOCIEPLENIE WEWNĘTRZNE
DOCIEPLENIE WEWNĘTRZNE
DOCIEPLENIE WEWNĘTRZNE
DOCIEPLENIE WEWNĘTRZNE
WYCIĄG
WYCIĄG
WYCIĄG