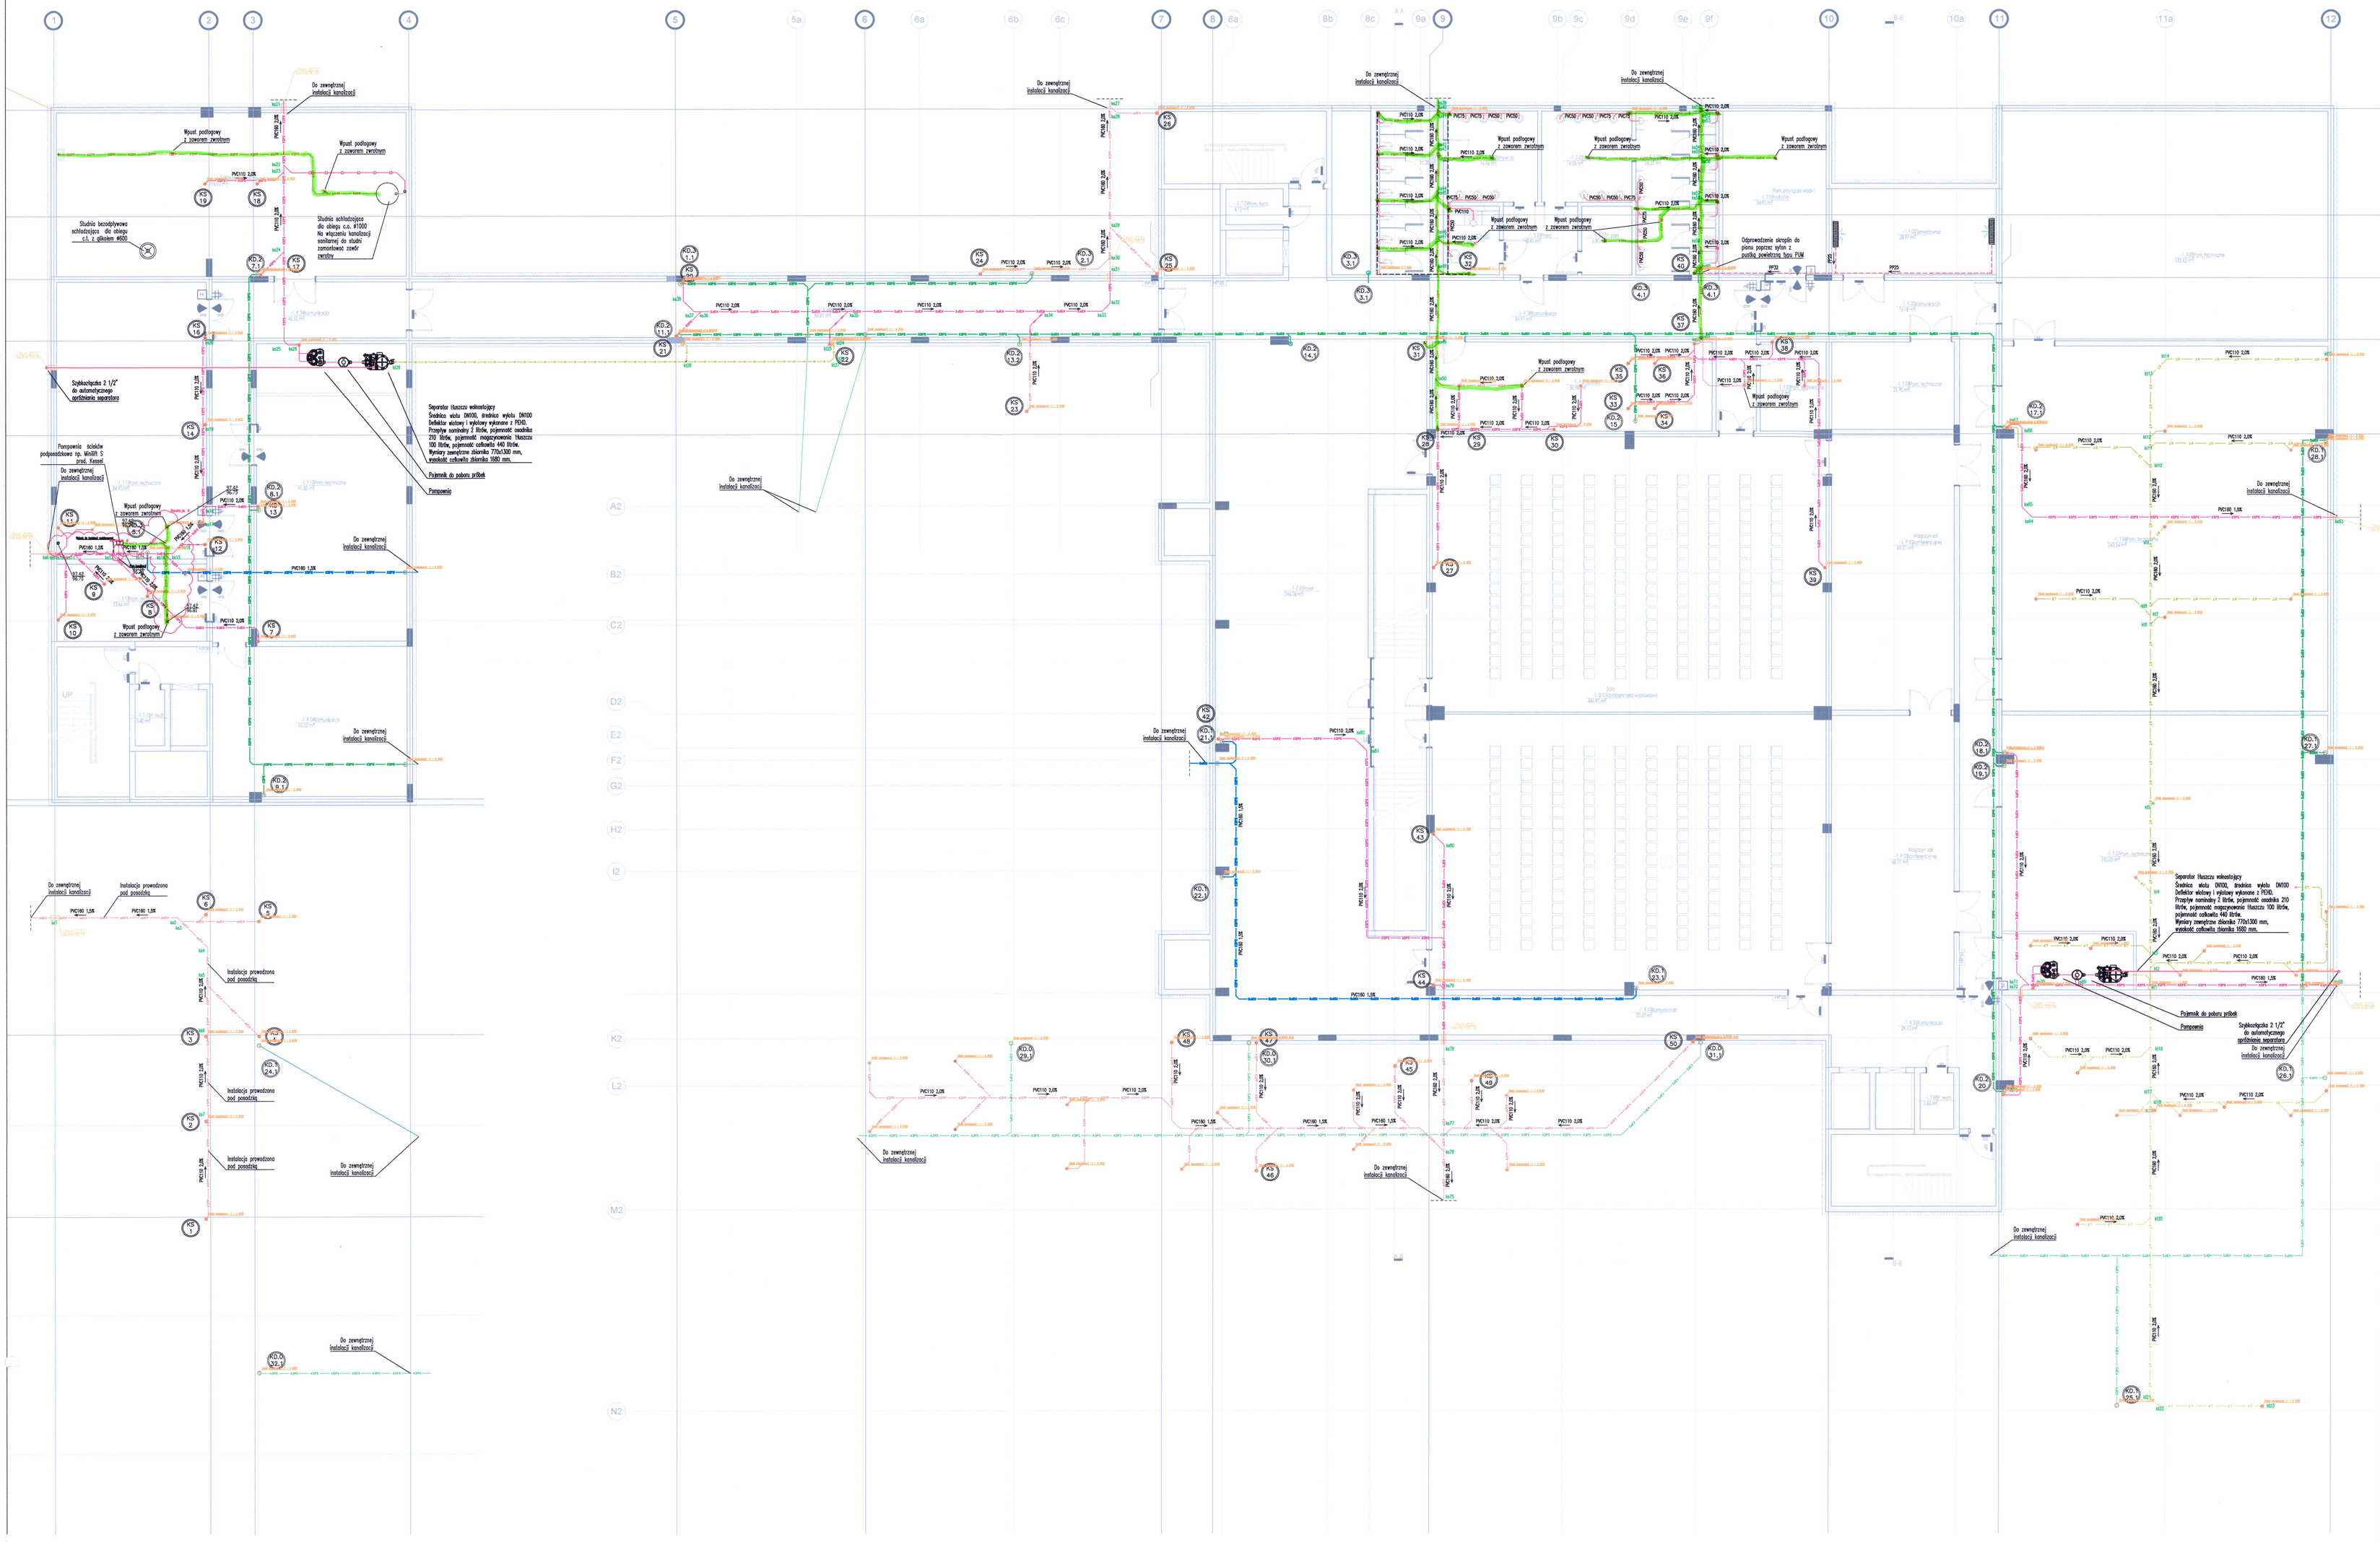

— 1

REWIZJA (09.09.2021 r.)
Rewizja 6 dotyczy uzupełnienia o brakujący profil kanalizacji podposadzkowej oznaczony zmianą na rysunku jako rewizja 6.
Zmiana trasy instalacji

Uwaga:
Przyłączenie przejścia przez zewnętrzne ściany budynku gazu i wodociągowe.

LEGENDA

- instalacja kanalizacji sanitarnej podposadzkowej.
- instalacja podstropowa kanalizacji sanitarnej.
- podejścia kanalizacji sanitarnej pod urządzenia.
- instalacja podposadzkowa kanalizacji technologicznej.
- instalacja podstropowa kanalizacji technologicznej.
- podejścia kanalizacji technologicznej pod urządzenia.
- instalacja podposadzkowa kan. deszczowej podsitkowej.
- instalacja podstropowa kan. deszczowej podsitkowej.
- instalacja podstropowa kan. deszczowej grawitacyjnej.
- instalacja kan. odprowadzająca kondensat z naczyńczy
- instalacja kanalizacji ciśnieniowa.
- instalacja kanalizacji odprowadzającej skropliny
- instalacja odpowietrania.
- pion instalacji kanalizacji sanitarnej/deszczowej
- średnica instalacji kanalizacji sanitarnej.

UWAGA!
Ścieki ze zlewek z odczynnikami wymagają neutralizacji. Należy je usuwać poprzez zlewki ceramiczne, będące na wyposażeniu digestorium.
Digestoria w laboratoriach należy wyposażyć w neutralizatory podblatowe, do usuwania używanych odczynników.
Na etapie wykonawstwa, po doktadnym ustaleniu technologii pomieszczeń laboratoryjnych należy zamontować dodatkowe punktowe neutralizatory.

UWAGA!
Na etapie wykonawstwa, po ustaleniu ostatecznej technologii pomieszczeń gastronomicznych należy zweryfikować dobór separatorów tłuszczów

UWAGI
POWYŻSZE RYSUNKI MOGĄ BYĆ WYKORZYSTANE TYLKO I WYŁĄCZNIE JAKO PROJEKT KONCEPCYJNY. NA ETAPIE REALIZACJI WSZELKIE PRACE I DECYZJE, DOTYCZĄCE ROZWIĄZAŃ TECHNICZNYCH, MATERIAŁOWYCH I UŻYTKOWYCH (W TYM WSZYSTKIE ZMIANY W PROJEKCIE) MUSZĄ BYĆ KONSULTOWANE I WYŁĄCZNIE NA PODSTAWIE DOKUMENTACJI WYKONAWCZEJ.

NINIEJSZY PROJEKT (UTWÓR ARCHITEKTONICZNY) STANOWI NIEPOWTARZALNĄ DOKUMENTACJĘ PRZYWIDZIANĄ DO REALIZACJI Z ZACHOWANIEM PRZEPIS ÓW PRAWA AUTORSKIEGO I PRAWA AUTORSKIEGO PRZYSŁUGUJĄCEGO DOCENIE I USTAWA O PRAWIE AUTORSKIM Z 1994 ROKU (DZ.U. Nr 24 tekst).
WSZELKIE ZMIANY W PROJEKCIE I NA ETAPIE REALIZACJI MUSZĄ BYĆ WCZEŚNIEJ SKONSULTOWANE I AKCEPTOWANE PRZEZ PROJEKTANTA, POWIĄZANIE I ROZPOWSZECHNIANIE JEST DOZWOLONE TYLKO DO CEL ÓW REALIZACJI NINIEJSZEGO PROJEKTU, W PODOBNYCH PRZYPADKACH JEST ZABRONIONE.

W RAZIE JAKICHKOLWIEK NIEZGODNOŚCI NALEŻY SKONSULTOWAĆ SIĘ Z PROJEKTANTAMI, EWENTUALNIE NADZÓR PROJEKTOWE I KOORDYNACYJNE NALEŻY PRZEDSTAWIĆ NADZOROWI AUTORSKIEMU.

PROJEKT ARCHITEKTONICZNY ROZPATRYWAĆ RAZEM Z PROJ. KONSTRUKCYJNYM ORAZ PROJEKTAMI BRANŻOWYCH BRANŻ INSTALACYJNYCH.
PRZED REALIZACJĄ ROBÓT BUDOWLANYCH, GRZEJOWYCH PRZEBIĆ KONSTRUKCYJNYCH, TRAS KANAŁOWYCH ETC. WG. PROJEKTÓW BRANŻOWYCH, W PRZYPADKU NIEZGODNOŚCI Z PROJ. ARCH. POWIADOMIĆ PROJEKTANTA.

WYMIARY ORAZ ILOŚCI SPRAWDZIĆ W NATURZE, W PRZYPADKU NIEZGODNOŚCI Z RYSUNKAMI POWIADOMIĆ PROJEKTANTÓW.

SCHEMAT SYTUACYJNY

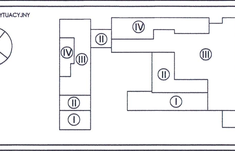

FAZA: **PROJEKT WYKONAWCZY**

TYTUŁ: Budowa budynku laboratoryjno - dydaktycznego wraz z zapleczem technicznym i infrastrukturą towarzyszącą, ciągami komunikacyjnymi i zagospodarowaniem terenu

ADRES INWESTYCJI: Ul. Nowoursynowska 159, 02-787 Warszawa
dz.nr ew. 146513_08 obrębu Ursynów
obręb ewidencyjny 1-10-12 dz. 114/2

INWESTOR: Szkoła główna Gospodarstwa Wiejskiego w Warszawie, Ul.Nowoursynowska 166, 02-787 Warszawa

JEDNOSTKA PROJEKTOWA:
SBC Best Building Consultants Sp. z o.o. Sp.k
Al. Jerozolimskie 155
02-326 Warszawa
e-mail: biuro@bbcconsultants.pl

DOKUMENTACJA POWYKONAWCZA

KIEROWNIK ROBÓT SANITARNYCH
Sławomir Mazurkiewicz Nr uprawnień 13

mgr inż. Roman Ciołka
Kierownik Budowy
upr. bez ograniczeń
Podkarpacka Izba Inżynierów Budownictwa

BRANŻA	**INSTALACJE SANITARNE**	
PROJEKTANT	Mariusz Słowiński LOD/2686/PWOS/15	
SPRAWDZAJĄCY	Eur Ing mgr inż. Piotr Ścieglenka LOD/0679/POOS/06	
OPRACOWANIE	mgr inż. Małgorzata Rowińska mgr inż. Aleksandra Bugała mgr inż. Maciej Parada	
NAZWA RYSUNKU	**RZUT PARTERU - INSTALACJA KANALIZACJI**	
NAZWA DOKUMENTY	**1912_PW_WK.CO_01_20_00.KAN**	
TOM: II	SKALA: 1:100	DATA: 09.09.2021 REWIZJA: 06