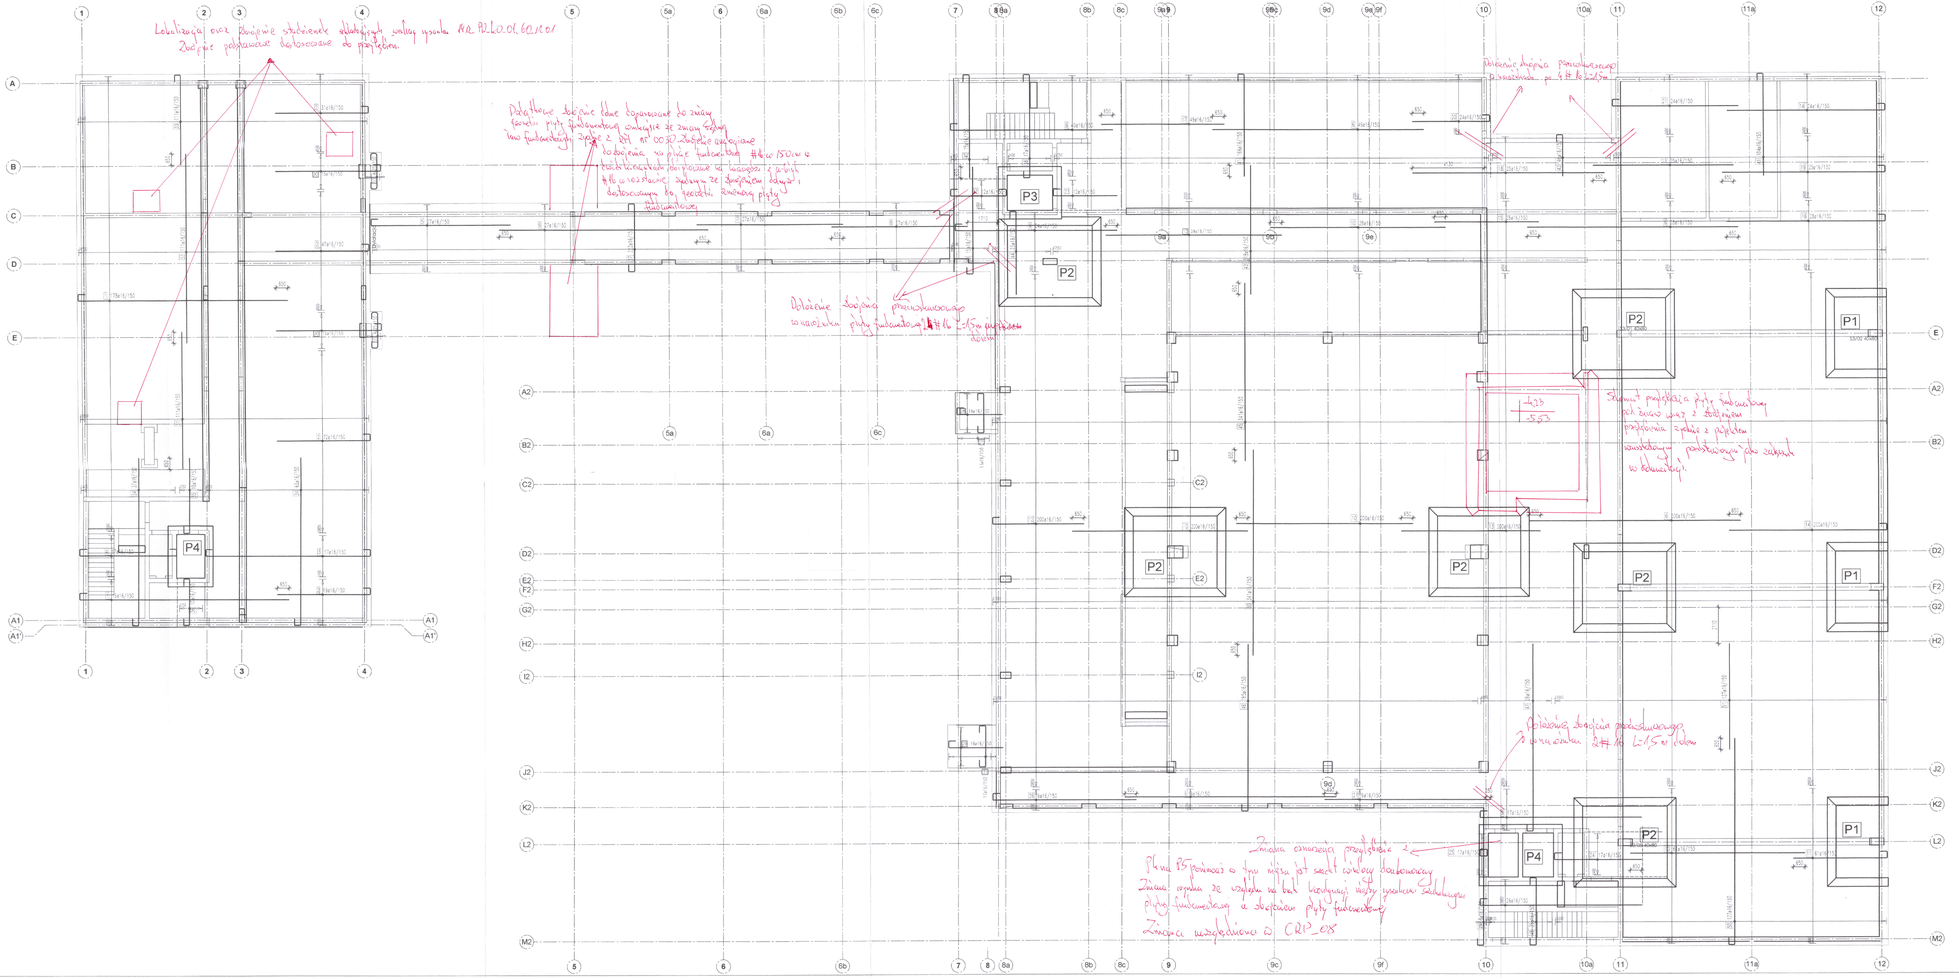
P1
P2
P3
P4
Lokalizacja otwor Rozpoczęcie stwierdzenie odbiorczych wraz wpisu na AR. 92.20.01.60/01
Zwrócenie podłączenie betonowanie do projektem.
Płytka betonowe dotyczące klasę betonowanie do zwiększ
Płyta fundamentowa grubości 40 cm z zbrojenia
Nad fundamentowej 2 dół nr 0030 Zwrócenie dotyczące
dodatkowe na płycie fundamentowej #16 w 150cm o
Płaszczyźnie betonowanie na warstwach i zbrojeń
#16 w rozstawie zgodnie ze projektem odbudź,
betonowanie tej kierunku, zewnętrzną płyty
fundamentowej.
Układanie betonu
Układanie betonu przeciwskurczowego
na warstwach płyty fundamentowej #16 w 15cm w kierunku
dołu