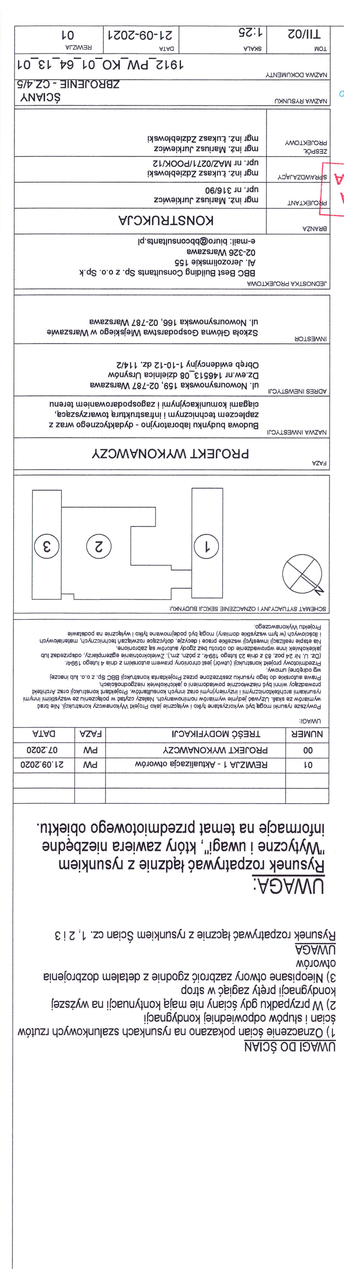
Łukasz Zdzie
blows
ki
DOKUMENTACJA POWYKONAWCZA
BBG Best Building Consulting Sp. z o.o. Sp. k
Al. Jerozolimskie 155
02-326 Warszawa
e-mail: biuro@bbconsulting.pl
KONSTRUKCJA

SCHEMAT SYTUACYJNY I ORIENTACYJNE SZKICE RZUTÓW
1
2
3
PROJEKT WYKONAWCZY
ul. Wolumenowska 156, 02-787 Warszawa
KONSTRUKCJA
PODKŁADY
SPRAWDZAJĄCY
ZESPÓŁ
PROJEKTOWY
GŁÓWNY
1912_PW_KO_01_64_13_01
SKALA PRZEWODNI
TYP
TTI/02
SKALA
1:25
DATA
21-09-2021
ARKUSZ
01
NUMER
TREŚĆ MODYFIKACJI
Rzut - dozbrojenie w węzłach
skala 1:25
Zasada układania prętów dionowych
skala 1:25
Zasada układania prętów poziomych
skala 1:25
Zasada układania prętów zbrojenia
przy otworach
skala 1:25
C-C
D-D
A-A
B-B
Widok ściany
Widok ściany
Widok ściany
Wykaz stali zbrojeniowej - formy gięcia
Wykaz stali zbrojeniowej - formy gięcia
Wykaz stali zbrojeniowej - formy gięcia
Wykaz stali zbrojeniowej - formy gięcia
TYP 16
SC2/19
L=18.25m skala 1:25
TYP 17
SC2/20
L=18.25m skala 1:25
TYP 18
SC2/19
L=22.25m skala 1:25
TYP 19
SC2/18
L=7.70m skala 1:25
TYP 20
SC2/17
L=30.0m skala 1:25