Widok W1
SC 1/6
gr. 25cm
skala: 1:50

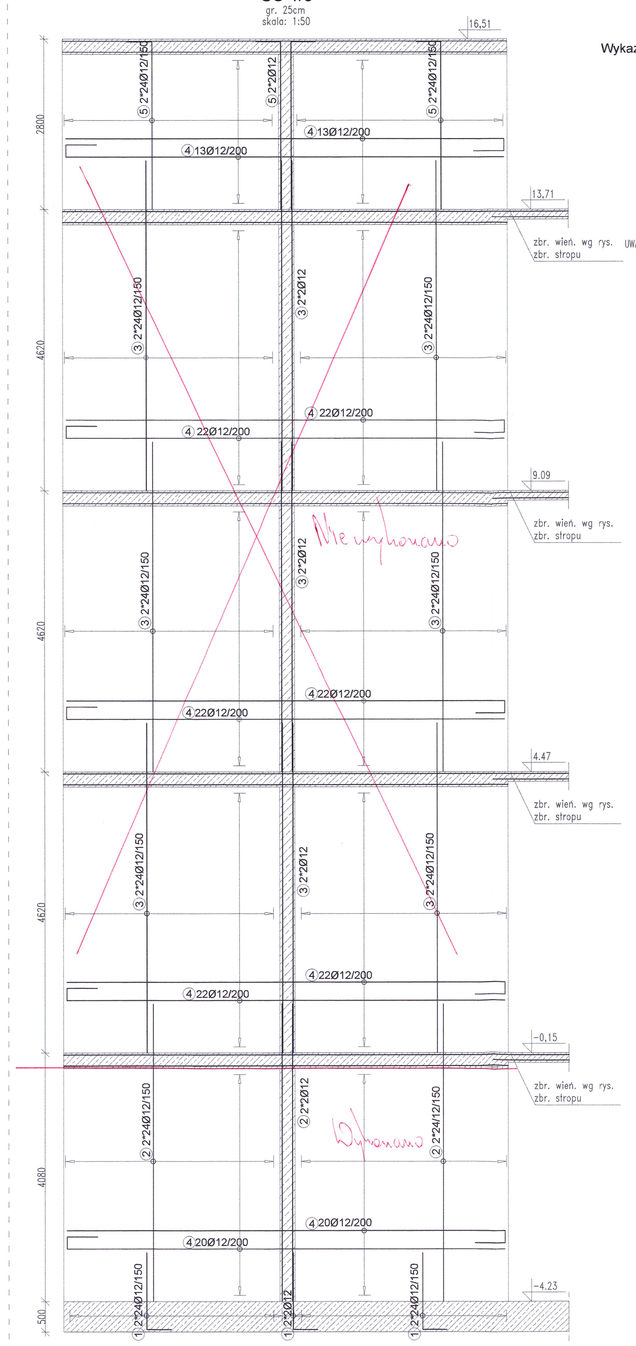

Zapotrzebowanie na beton 170 m³

Wykaz stali zbrojeniowej ściany SC 1/6 - formy gięcia

Poz.	Szt.	# [mm]	Pojed. dług. [m]	Zwym. forma gięcia (bez skali)	Suma dług. [m]	Masa [kg]
1	100	12	1.67	0.40 / 1.27	167.00	148.30
2	100	12	4.88	4.88	488.00	433.34
3	300	12	5.42	0.40 / 5.42	1626.00	1443.89
4	99	12	7.66	0.50 / 0.16 / 7.19	781.11	693.63
5	100	12	3.16	0.40 / 2.76	316.00	280.61
6	604	6	0.29	0.05 / 0.19	175.16	38.89
				Masa całkow. [kg] :	3038.66	

UWAGA: Wymiary strzemion i prętów giętych podano po zewnętrznych krawędziach.

Spinki w rozstawie 60x60cm

5 / 19

6 604Ø6L=29cm

Detal ściany dochodzącej skala 1:25

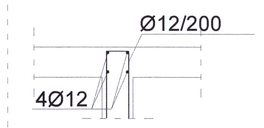

Wieńce w ścianach trzonu komunikacyjnego - pokazano na rysunkach konstrukcji stropu

Widok W2
SC 1/7
gr. 25cm
skala: 1:50

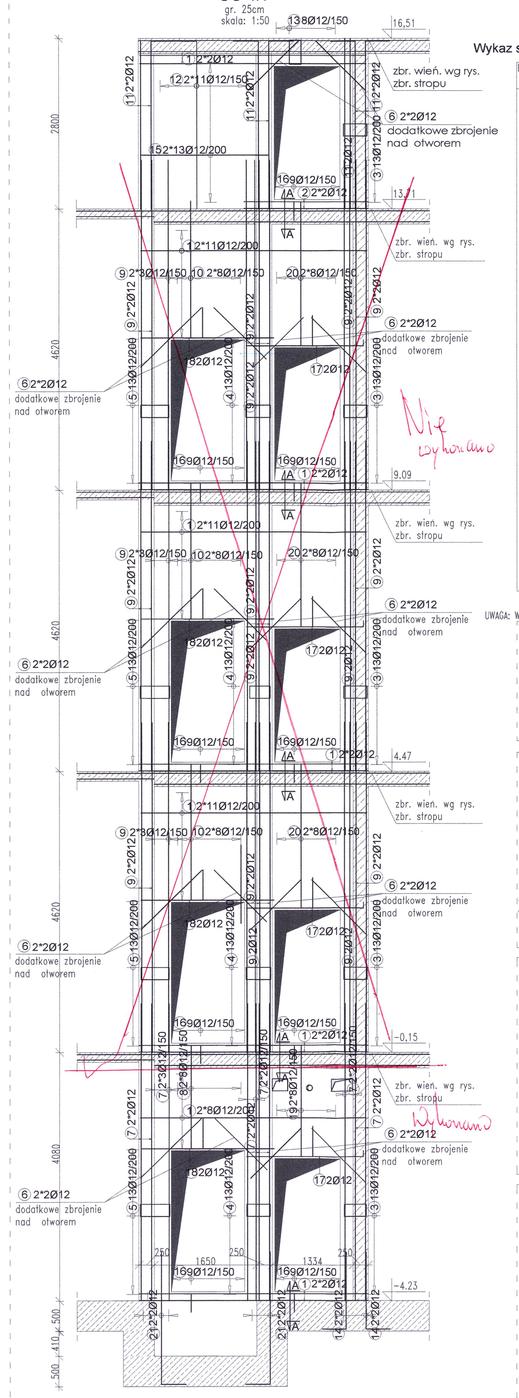
16,51
13,71
9,09
4,47
-0,15
-4,23
2800
4620
4620
4620
4620
4680
500
3 8Ø12/150
1 2*2Ø12
1 2*11Ø12/200
1 2*8Ø12/150
1 2*11Ø12/200
1 2*2Ø12
2 2*8Ø12/150
2 2*11Ø12/200
2 2*2Ø12
2 2*8Ø12/150
2 2*11Ø12/200
2 2*2Ø12
