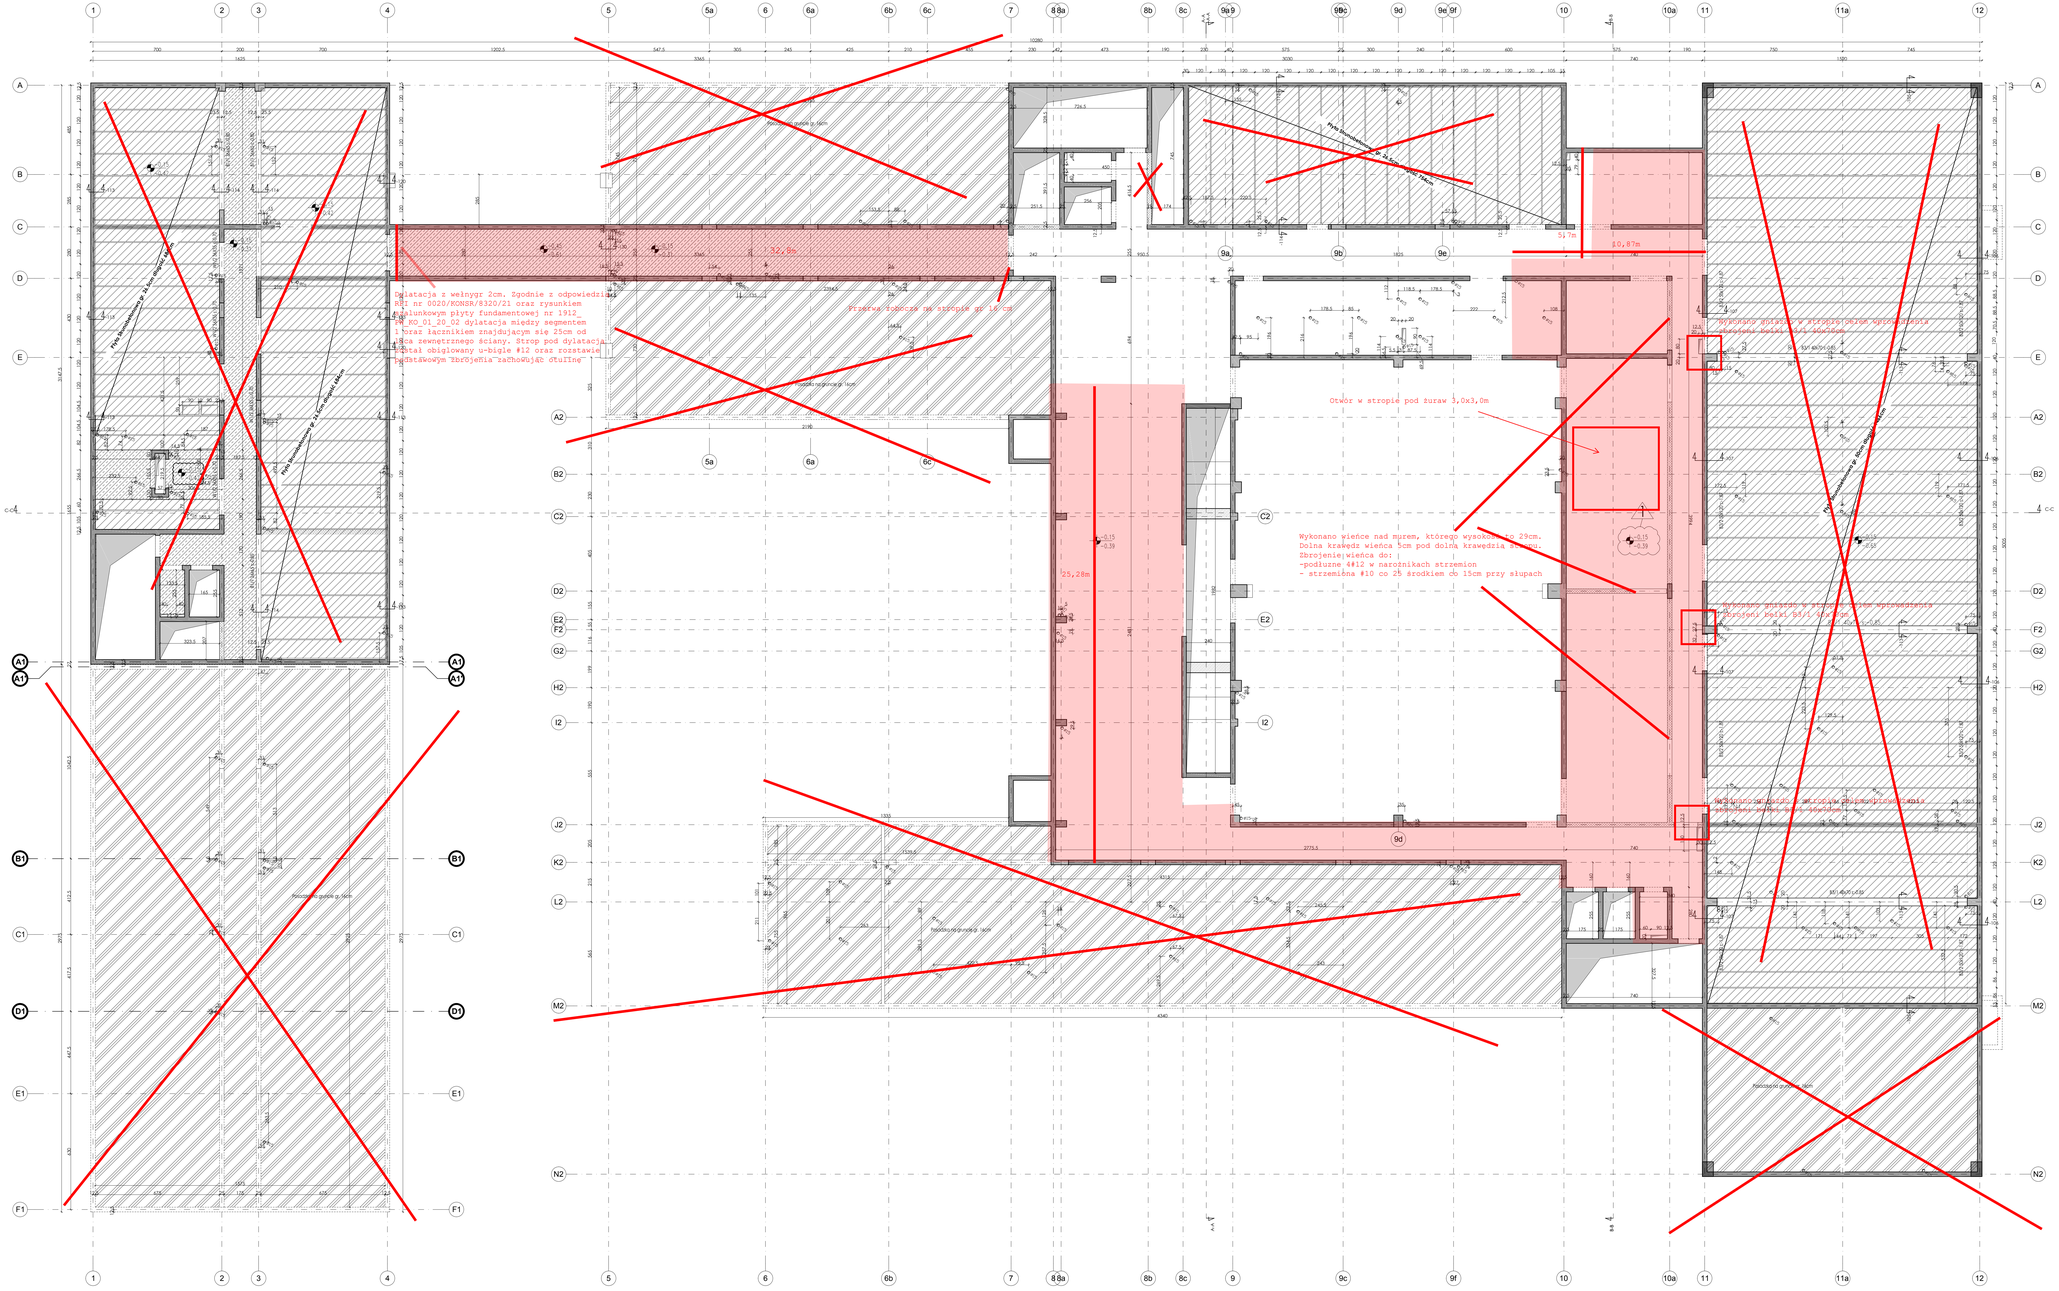
Płyta żelbetowa gr 25 cm stropu
Płyta żelbetowa gr 25 cm stropu
Płyta żelbetowa gr 25 cm stropu