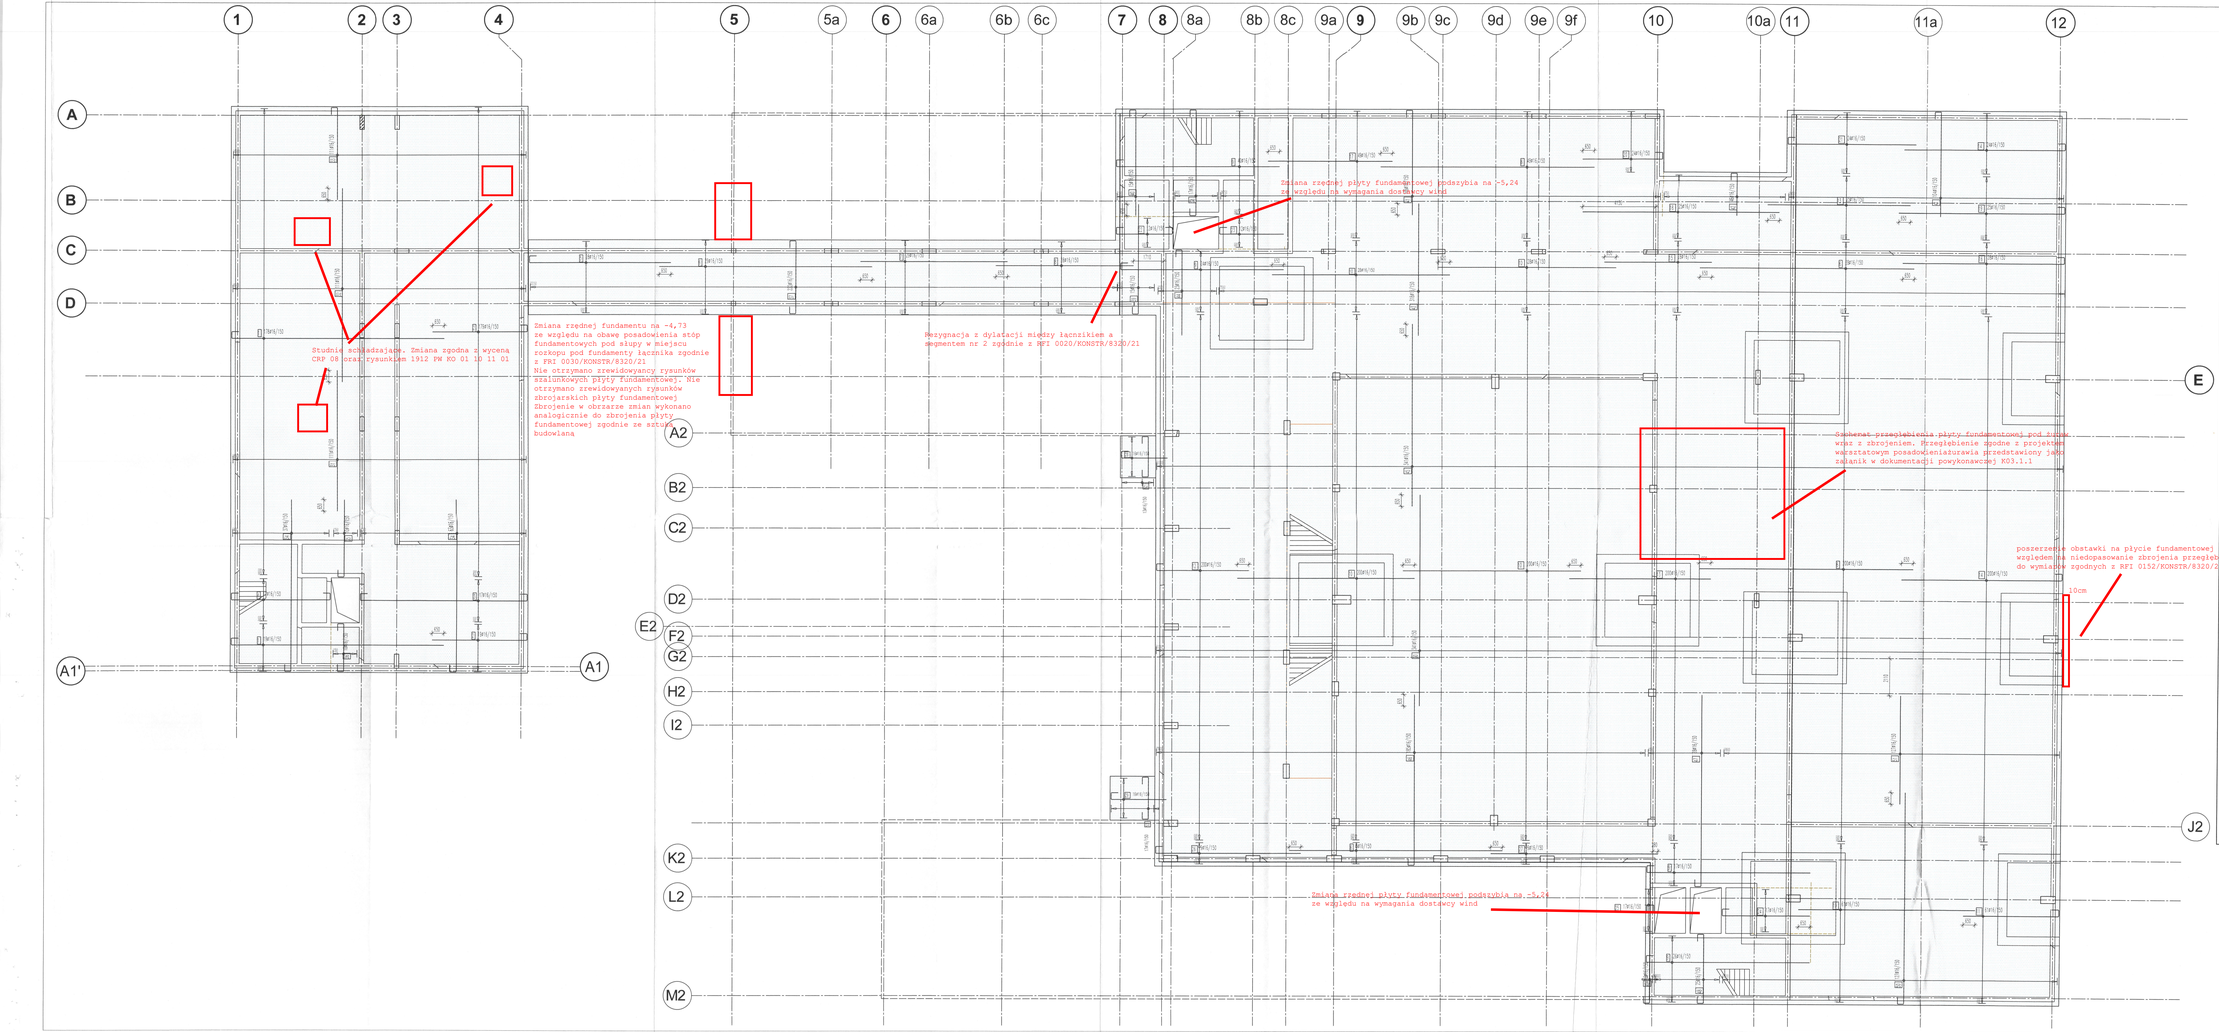

Wykaz stali zbrojeniowej - formy gięcia

Poz.	Ilość [szt.]	Średnica [mm]	Gatunek stali	Długość pręta [m]	Długość pręta [m]	Masa [kg]


DANE wykaz zbrojenia i płyta gięcia pobrane ze zwezonych kreadlach.

UWAGI:
Rysunek przedstawia podstawowe zbrojenie dolne.Zbrojenie górne oraz dozbrojenia przedstawione będą na rysunkach Projektu Wykonawczego.

– płyta fundamentowa o grubości 0,50m

Poziom posadowienia: -4.58m

KIERUNEK ZBROJENIA UPRZYWILEJOWANEGO: X

BETON: C30/37
STAL: A–IIIN (B500SP)
OTULINA: 5cm

UWAGI:
POWYŻSZE RYSUNKI MOGĄ BYĆ WYKORZYSTYWANE TYLKO I WYŁĄCZNIE JAKO PROJEKT BUDOWLANY. NA ETAPIE REALIZACJI MOŻLIWE PRACE I DECYZJE ZMIENIAJĄCE ROZWIĄZANIA PROJEKTOWE. ZMIANY TE MUSZĄ BYĆ KONSULTOWANE Z PROJEKTANTEM I NADZOREM, BYĆ PODEJMOWANE TYLKO I WYŁĄCZNIE NA PODSTAWIE DOKUMENTACJI WYKONAWCZEJ.

NINIEJSZY PROJEKT (LUTM OR KONSTRUKCYJNY) STANOWI NIEPOWTARZALNĄ DOKUMENTACJĘ PRZYGOTOWANĄ DO REALIZACJI Z ZACHOWANIEM PRZEPIS. OM PRAWA AUTORSKIE DO NINIEJSZEGO PROJEKTU PRZYSŁUGUJĄ WYŁĄCZNIE AUTOROWI (U.1994 ROKU DZ.U. W 24 poz.83).
WSZELKIE ZMIANY W PROJEKCIE I NA ETAPIE REALIZACJI MUSZĄ BYĆ WCZEŚNIEJ UZGODNIONE Z PROJEKTANTEM I NADZOREM AUTORSKIM. W PRZYPADKU NIEPRZESTRZEGANIA TEGO ZAPISU PRZEZ WYKONAWCĘ, OM WŁASNOŚCIA WINNY DOWÓD PROJEKTU, W PODSTAWACH PRZYPADKACH JEST ZABRONIONE.

NIE WOLNO WYKONYWAĆ ZE SOBĄ LUB/WAZ JEDYNIE WYKAZ OM NIEKOMPATYBILNYCH W RAZIE JAKICHKOLWIEK NIEZGODNOŚCI NALEŻY SKONSULTOWAĆ SIĘ Z PROJEKTANTAMI.
ZWERYFIKUJE NALEŻY PROJEKTOWE I KONSTRUKCYJNE NALEŻY PRZEDSTAWIĆ NADZOROWI AUTORSKIEMU.

PROJEKT KONSTRUKCYJNY ROZPATRYWAĆ RAZEM Z PROJ. ARCHITEKTONICZNYM ORAZ PROJEKTAMI POZOSTAŁYCH BRANŻ PRZEKAZYWANYCH PRZEZ PROJEKTANTÓW.
ZAKRES PROJEKTU OBEJMUJE WYŁĄCZNIE ELEMENTY KONSTRUKCYJNE KONSTRUKCYJNYCH, TAKI KAMIONKOWSTO. WOJ. PROJEKTÓW OM BEWNTOWYCH. W PRZYPADKU NIEZGODNOŚCI Z PROJ. ARCH. POWIADOMIĆ PROJEKTANTA.

SCHEMAT SYTUACYJNY

FAZA: **PROJEKT BUDOWLANY**

TYTUŁ: Budowa budynku laboratoryjno - dydaktycznego wraz z zapleczem technicznym i infrastrukturą towarzyszącą. Ciągami komunikacyjnymi i zagospodarowaniem terenu

ADRES INWESTYCJI: Ul. Nowoursynowska 159, 02-787 Warszawa
dz.nr. e. 146513_09 obręb/ca Ursynów
obręb ewidencyjny 1-10-12 dz. 1142

INWESTOR: Szkoła główna Gospodarstwa Wiejskiego w Warszawie, Ul.Nowoursynowska 166, 02-787 Warszawa

JEDNOSTKA PROJEKTOWA: **BBC Arch Building Consultants Sp. z o.o. Sp.k**
ul. Jerozolimskie 123
02-326 Warszawa
e-mail: biuro@bbconsultants.pl

BRANŻA: **KONSTRUKCJA**

PROJEKTANT	mgr inż. Mariusz Jurkiewicz	upr. nr 316/99
SPRAWDZAJĄCY	mgr inż. Łukasz Dzidelikowski	upr. nr MAZ/0271/POOK/12
ZESPÓŁ PROJEKTOWY	mgr inż. Łukasz Dzidelikowski mgr inż. Bartosz Nowicki inż. Damian Dąbski	

NAZWA RYSUNKU: **PŁYTY FUNDAMENTOWE NA POZIOMIE: -4.68m**

NAZWA DOKUMENTU: 1912_PB_KO_01_20_01

TOM	SKALA	DATA	REWIZJA
II	1 : 200	06.2020	00

Urząd Miasta Stołecznego Warszawy
Wydział Architektury i Urbanistyki
ul. Marszałkowska 77/79
00-128 Warszawa