- płyta stropowa żelbetowa monolityczna
- ściany żelbetowe
- płyta stropowa strunobetonowa SPK
- ściany murowane

UWAGI:
POWYŻSZE RYSUNKI MOGĄ BYĆ WYKORZYSTANE TYLKO I WYŁĄCZNIE JAKO PROJEKT BUDOWLANY. NA ETAPIE REALIZACJI WSZELKIE PRACE I DECYZJE, DOTYCZĄCE ROZWIĄZAŃ TECHNICZNYCH, MATERIAŁOWYCH I ILOŚCIOWYCH (W TYM WSZYSTKIE DOMIARY) MOGĄ BYĆ PODEJMOWANE TYLKO I WYŁĄCZNIE NA PODSTAWIE DOKUMENTACJI WYKONAWCZEJ.

NINIEJSZY PROJEKT (UTW ÓR KONSTRUKCYJNY) STANOWI NIEPOWTARZALNĄ DOKUMENTACJĘ PRZEWIDZIANĄ DO REALIZACJI Z ZACHOWANIEM PRZEPIS ÓW PRAWA AUTORSKIEGO PRZYSŁUGUJĄCEGO PROJEKTANTOWI ZGODNIE Z USTAWĄ O PRAWIE AUTORSKIM Z 1994 ROKU (DZ.U. Nr 24 poz.83).
WSZELKIE ZMIANY W PROJEKCIE I NA ETAPIE REALIZACJI MUSZĄ BYĆ WCZEŚNIEJ SKONSULTOWANE I ZAAKCEPTOWANE PRZEZ PROJEKTANTA. POWIELANIE I ROZPOWSZECHNIANIE JEST DOZWOLONE TYLKO DO CEL ÓW REALIZACJI NINIEJSZEGO PROJEKTU. W POZOSTAŁYCH PRZYPADKACH JEST ZABRONIONE.

NIE BRAC WYMIAR ÓW ZE SKALI. UŻYWAĆ JEDYNIE WYMIAR ÓW NOMINOWANYCH.W RAZIE JAKICHKOLWIEK NIEZGODNOŚCI NALEŻY SKONSULTOWAĆ SIĘ Z PROJEKTANTAMI. EWENTUALNE WADY PROJEKTOWE I KOORDYNACYJNE NALEŻY PRZEDSTAWIĆ NADZOROWI AUTORSKIEMU .

PROJEKT KONSTRUKCYJNY ROZPATRYWAĆ RAZEM Z PROJ. ARCHITEKTONICZNYM ORAZ PROJEKTAMI POSZCZEG ÓLNYCH BRANŻ INSTALACYJNYCH.
LOKALIZACJA PIONÓW WOD-KAN., GRZEJNIK ÓW PRZEBIĆ KONSTRUKCYJNYCH, TRAS KABLOWYCH ETC. WG. PROJEKT ÓW BRANŻOWYCH. W PRZYPADKU NIEZGODNOŚCI Z PROJ. ARCH. POWIADOMIĆ PROJEKTANTA.

SCHEMAT SYTUACYJNY

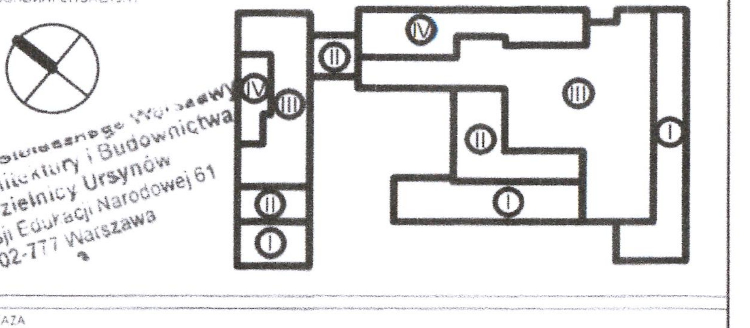

Urząd Miasta Stołecznego Warszawy
Wydział Architektury i Budownictwa
dla Dzielnicy Ursynów
al. Komisji Edukacji Narodowej 61
02-777 Warszawa

FAZA	**PROJEKT BUDOWLANY**
TYTUŁ	Budowa budynku laboratoryjno - dydaktycznego wraz z zapleczem technicznym i infrastrukturą towarzyszącą, ciągami komunikacyjnymi i zagospodarowaniem terenu
ADRES INEWSTYCJI	Ul. Nowoursynowska 159, 02-787 Warszawa dz.nr. e. 146513_08 dzielnica Ursynów obręb ewidencyjny 1-10-12 dz. 114/2
INWESTOR	Szkoła główna Gospodarstwa Wiejskiego w Warszawie, Ul.Nowoursynowska 166, 02-787 Warszawa
JEDNOSTKA PROJEKTOWA	BBC BEST BUILDING CONSULTANTS **BBC Best Building Consultants Sp. z o.o. Sp.k** Al. Jerozolimskie 155 02-326 Warszawa e-mail: biuro@bbconsultants.pl
BRANŻA	**KONSTRUKCJA**
PROJEKTANT	mgr inż. Mariusz Jurkiewicz upr. nr 316/90
SPRAWDZAJĄCY	mgr inż. Łukasz Zdziebłowski upr. nr MAZ/0271/POOK/12
ZESPÓŁ PROJEKTOWY	mgr inż. Łukasz Zdziebłowski mgr inż. Piotr Bagiński inż. Adrian Kalinowski
NAZWA RYSUNKU	**PRZEKRÓJ C-C**
NAZWA DOKUMENTY	**1912_PB_KO_01_30_02**

TOM	SKALA	DATA	REWIZJA
II	1 : 100	06.2020	00

DOKUMENTACJA POWYKONAWCZA

mgr inż. Robert Ciołko
Kierownik Budowy
upr. bez ograniczeń
PDL/0008/OWOK/03