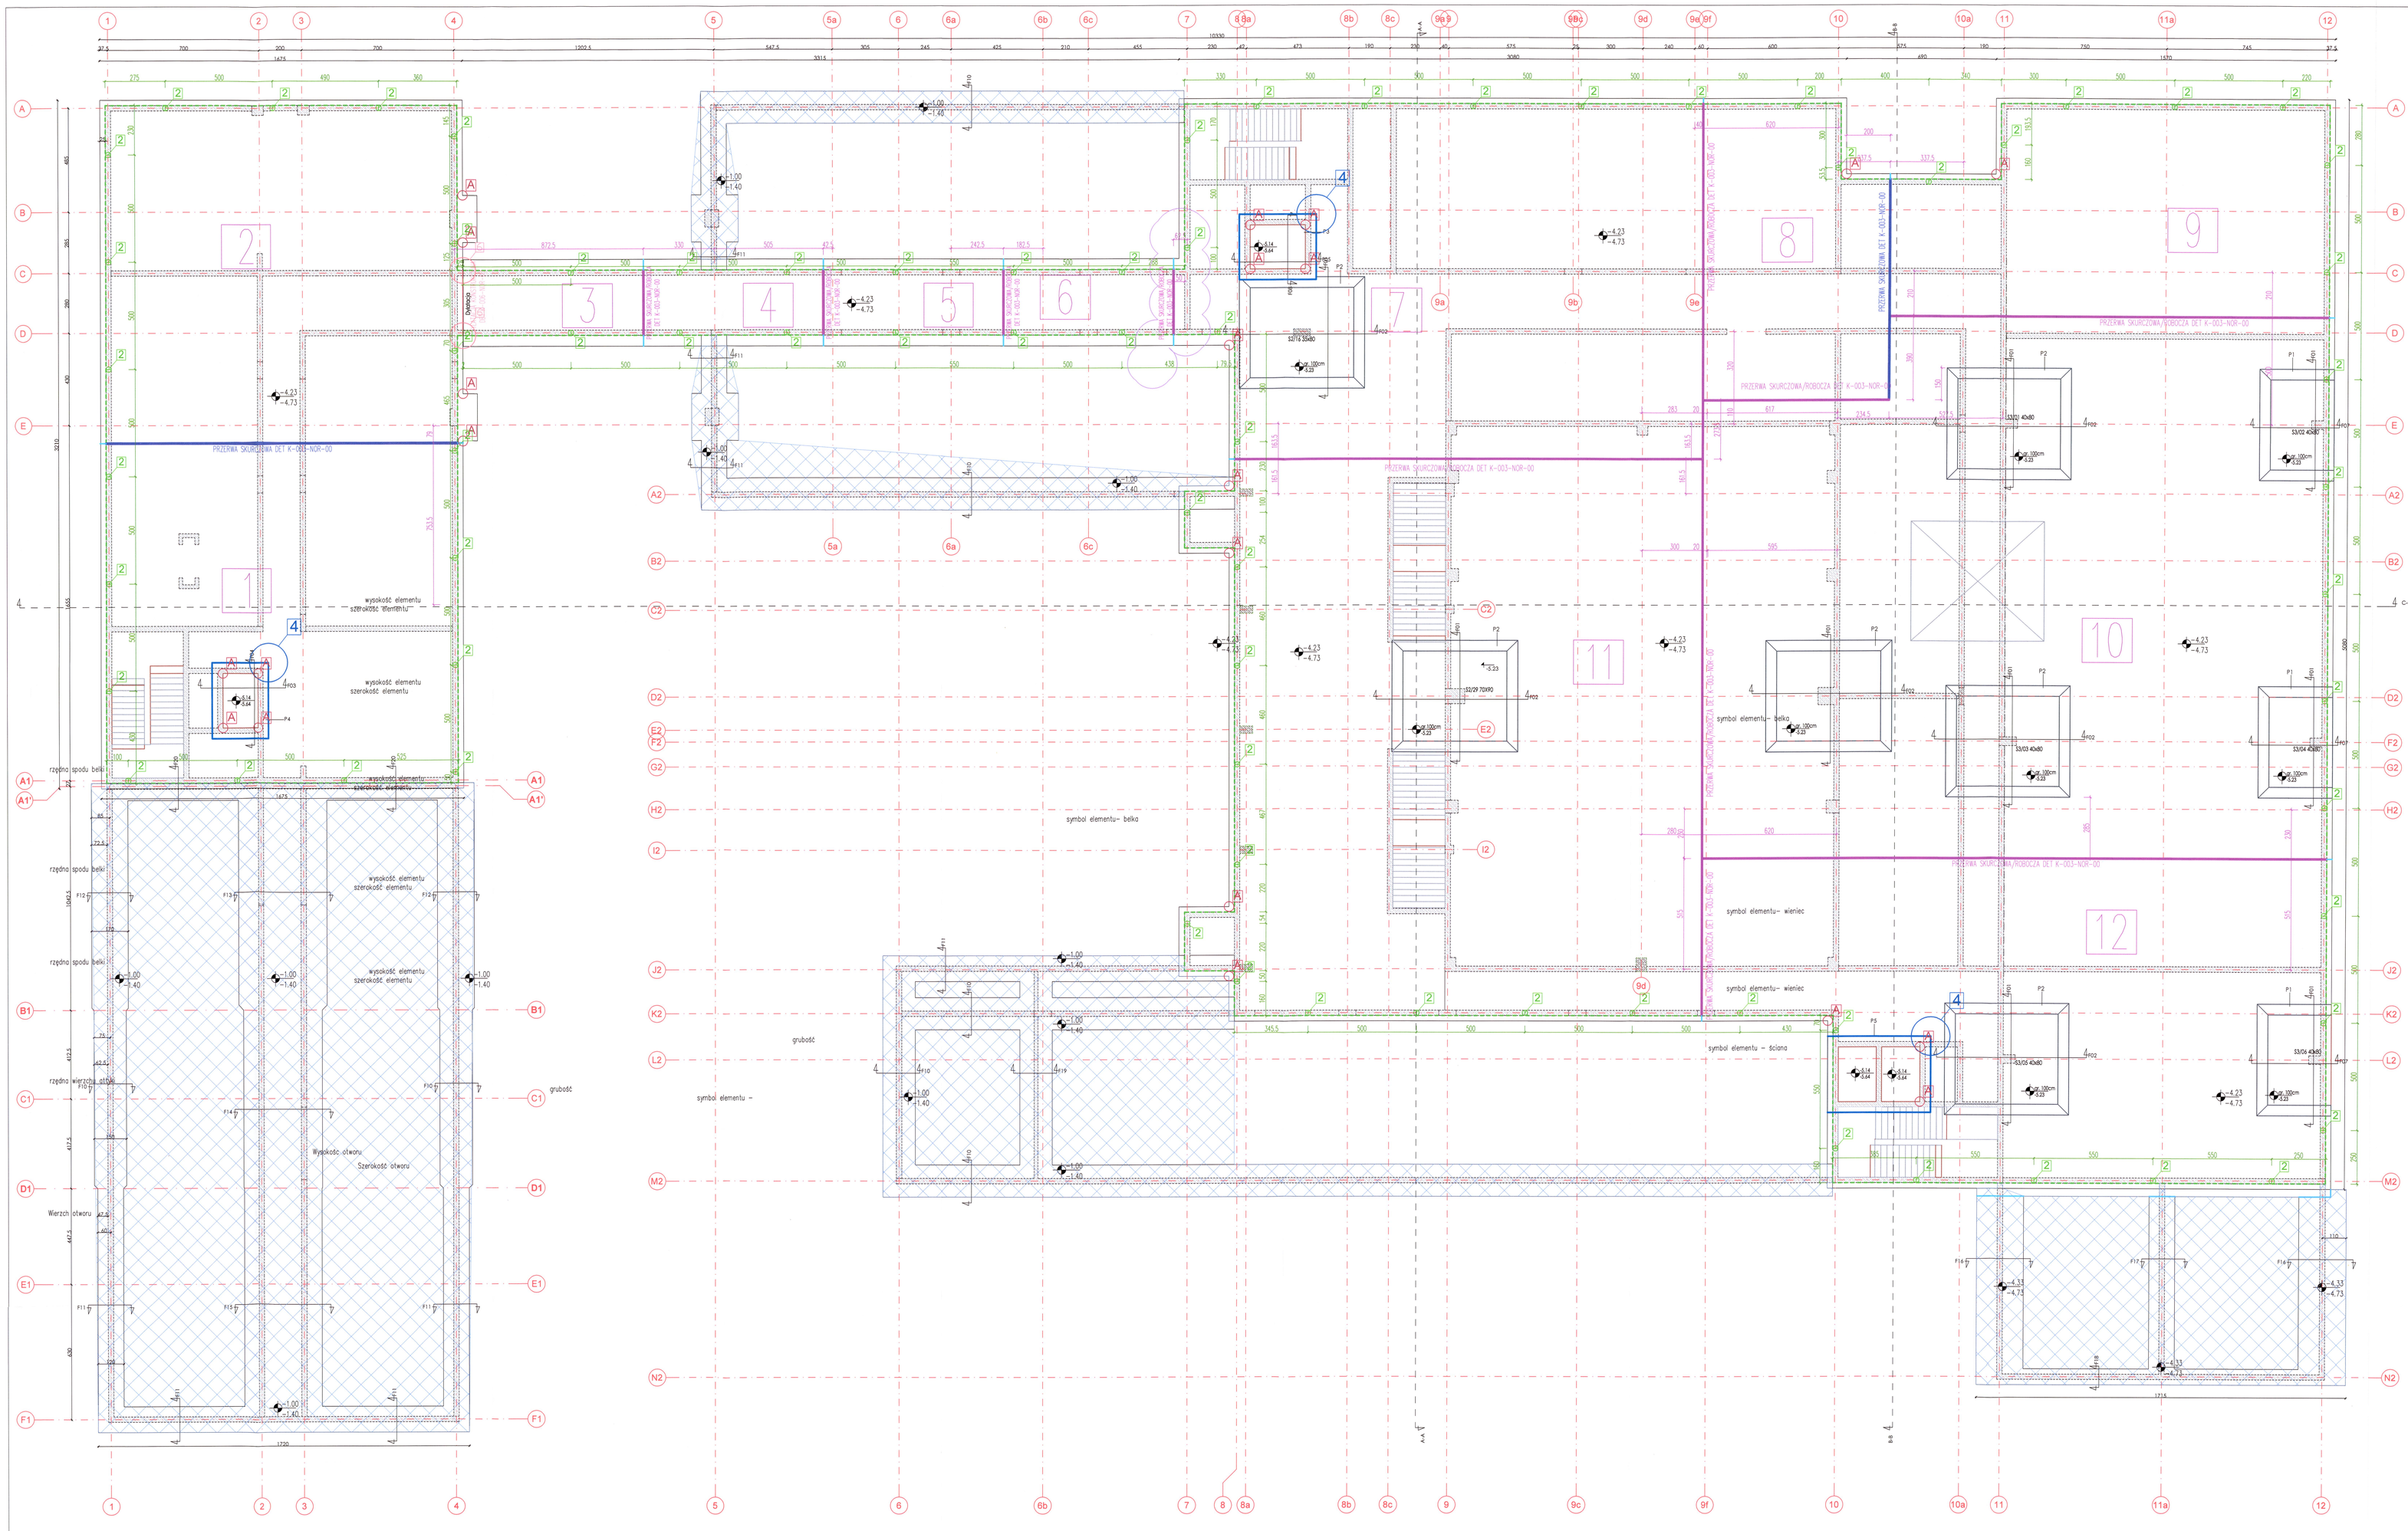
PRZERWA SKURCZOWA DET K-003-NOR-00
PRZERWA SKURCZOWA/ROBOCZ