


## Detal wyprowadzenia bednarki z fundamentu

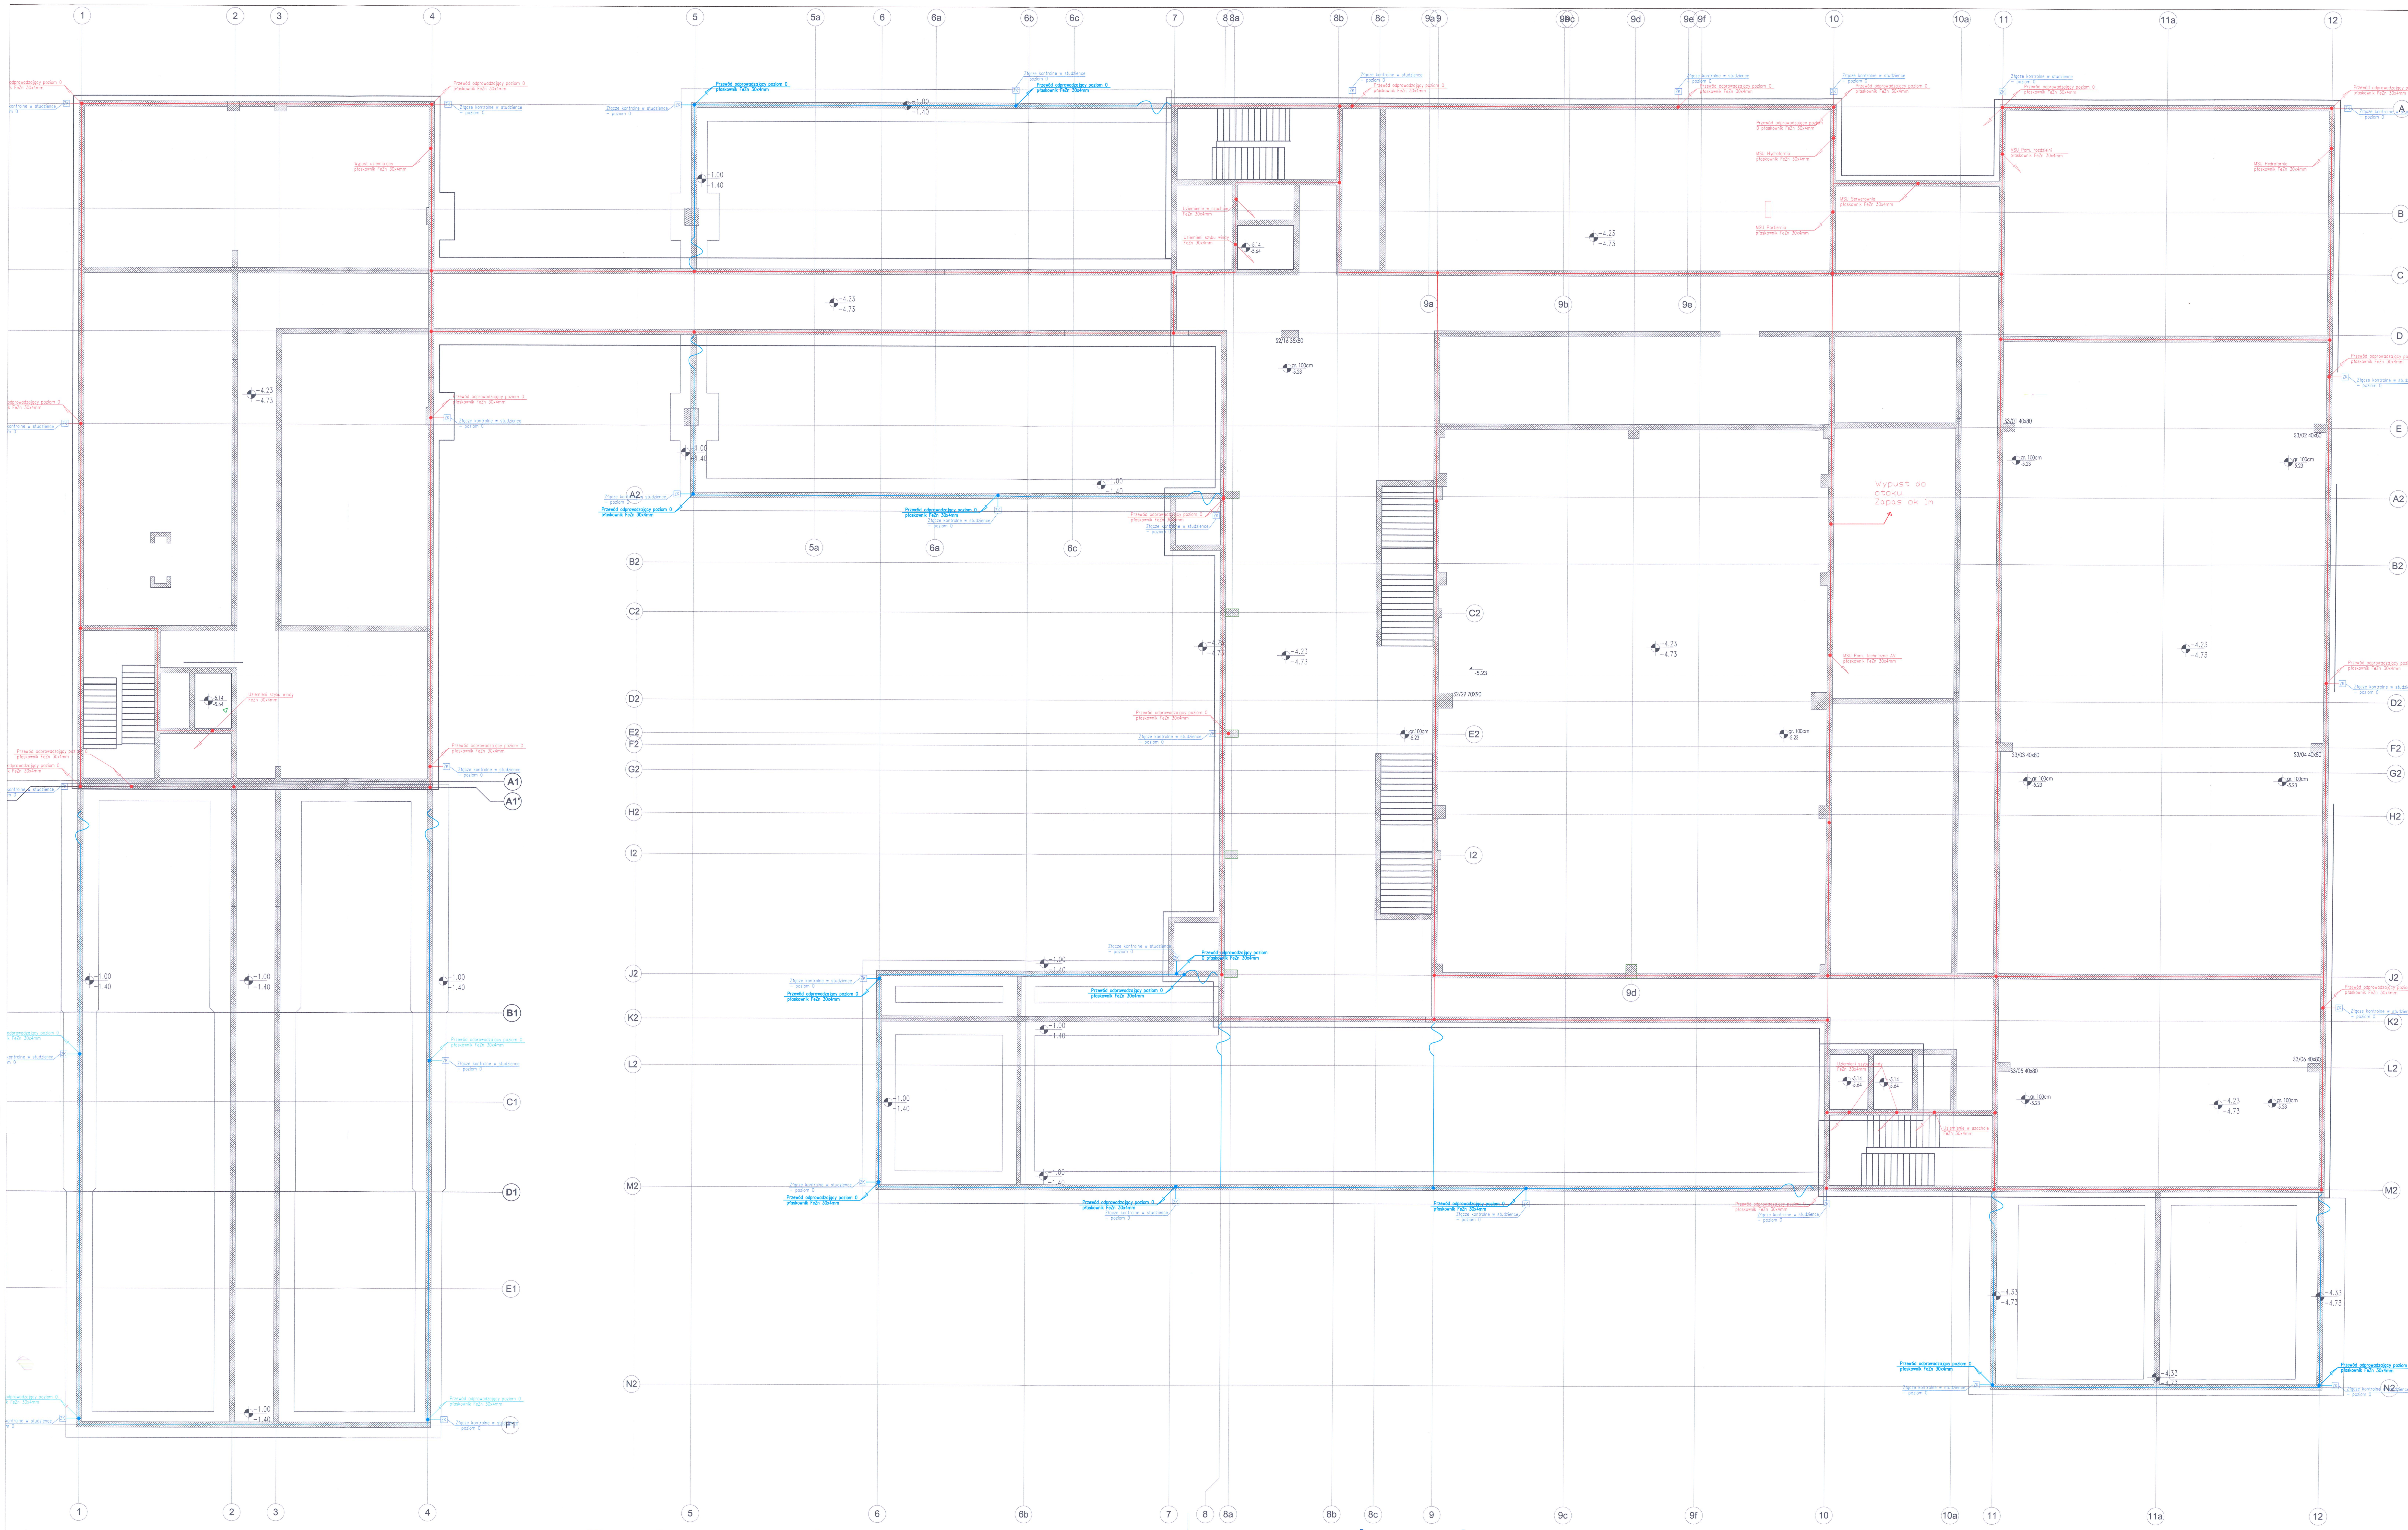


## Legenda:

- Przewód odprowadzający poziom 0 płaskownik FeZn 30x4mm zatopiony w betonie
- Uziom fundamentowy
- ZK – Złącze probiercze kontrolne na poziomie 0 – do realizacji na etapie wykonywania terenów zewnętrznych
- Uziom otokowy do wykonania po wykonaniu ław fundamentowych
- Uziom otokowy – Płaskownik FeZn30x4 ułożony na poziomie fundamentów
- Połączenie skręcane uziomu otokowego
- Połączenie spawane uziomu fundamentowego
- Uziom fundamentowy do wykonania po wykonaniu ław fundamentowych

**DOKUMENTACJA POWYKONAWCZA**

DOKUMENTACJA POWYKONAWCZA

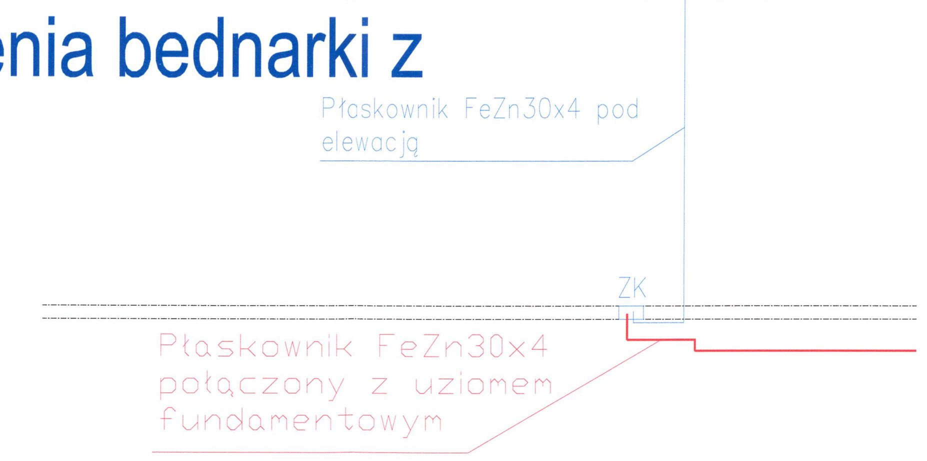mgr inż. Łukasz Rotek
Uprawnienia budowlane do projektowania i kierowania robotami budowlanymi bez ograniczeń w specjalności instalacyjnej w zakresie sieci i urządzeń instalacji elektrycznych i elektroenergetycznych
Nr ewid.: MAZ/0032/PWOE/10

| | |
|---|---|
| FAZA | PROJEKT WYKONAWCZY |
| NAZWA INWESTYCJI | Budowa budynku laboratoryjno - dydak z zapleczem technicznym i infrastruktur ciągami komunikacyjnymi i zagospodar |
| ADRES INWESTYCJI | Ul. Nowoursynowska 159, 02-787 Warszaw dz.nr ewid. 146513_08 dzielnica Ursynów obręb ewidencyjny 1-10-12 dz. 114/2 |
| INWESTOR | Szkoła Główna Gospodarstwa Wiejskiego Ul.Nowoursynowska 166, 02-787 Warszaw |
| JEDNOSTKA PROJEKTOWA | BBC Best Building Consultants Sp. z o.o. Al. Jerozolimskie 155 02-326 Warszawa e-mail: biuro@bbconsultants.pl |
| BRANŻA | ELEKTRYCZNA |
| PROJEKTANT | mgr inż. Michał Simiński nr upr. LOD/143 |
| SPRAWDZAJĄCY | mgr inż. Rafał Skowron nr upr. LOD/302 |
| OPRACOWANIE | |
| NAZWA RYSUNKU | RZUT FUNDAMENTÓW INSTALACJ |
| NAZWA DOKUMENTY | 1912_PW_ |
| TOM | II DI/4 |
| SKALA | 1:100 |
| DATA | 08.2020 |