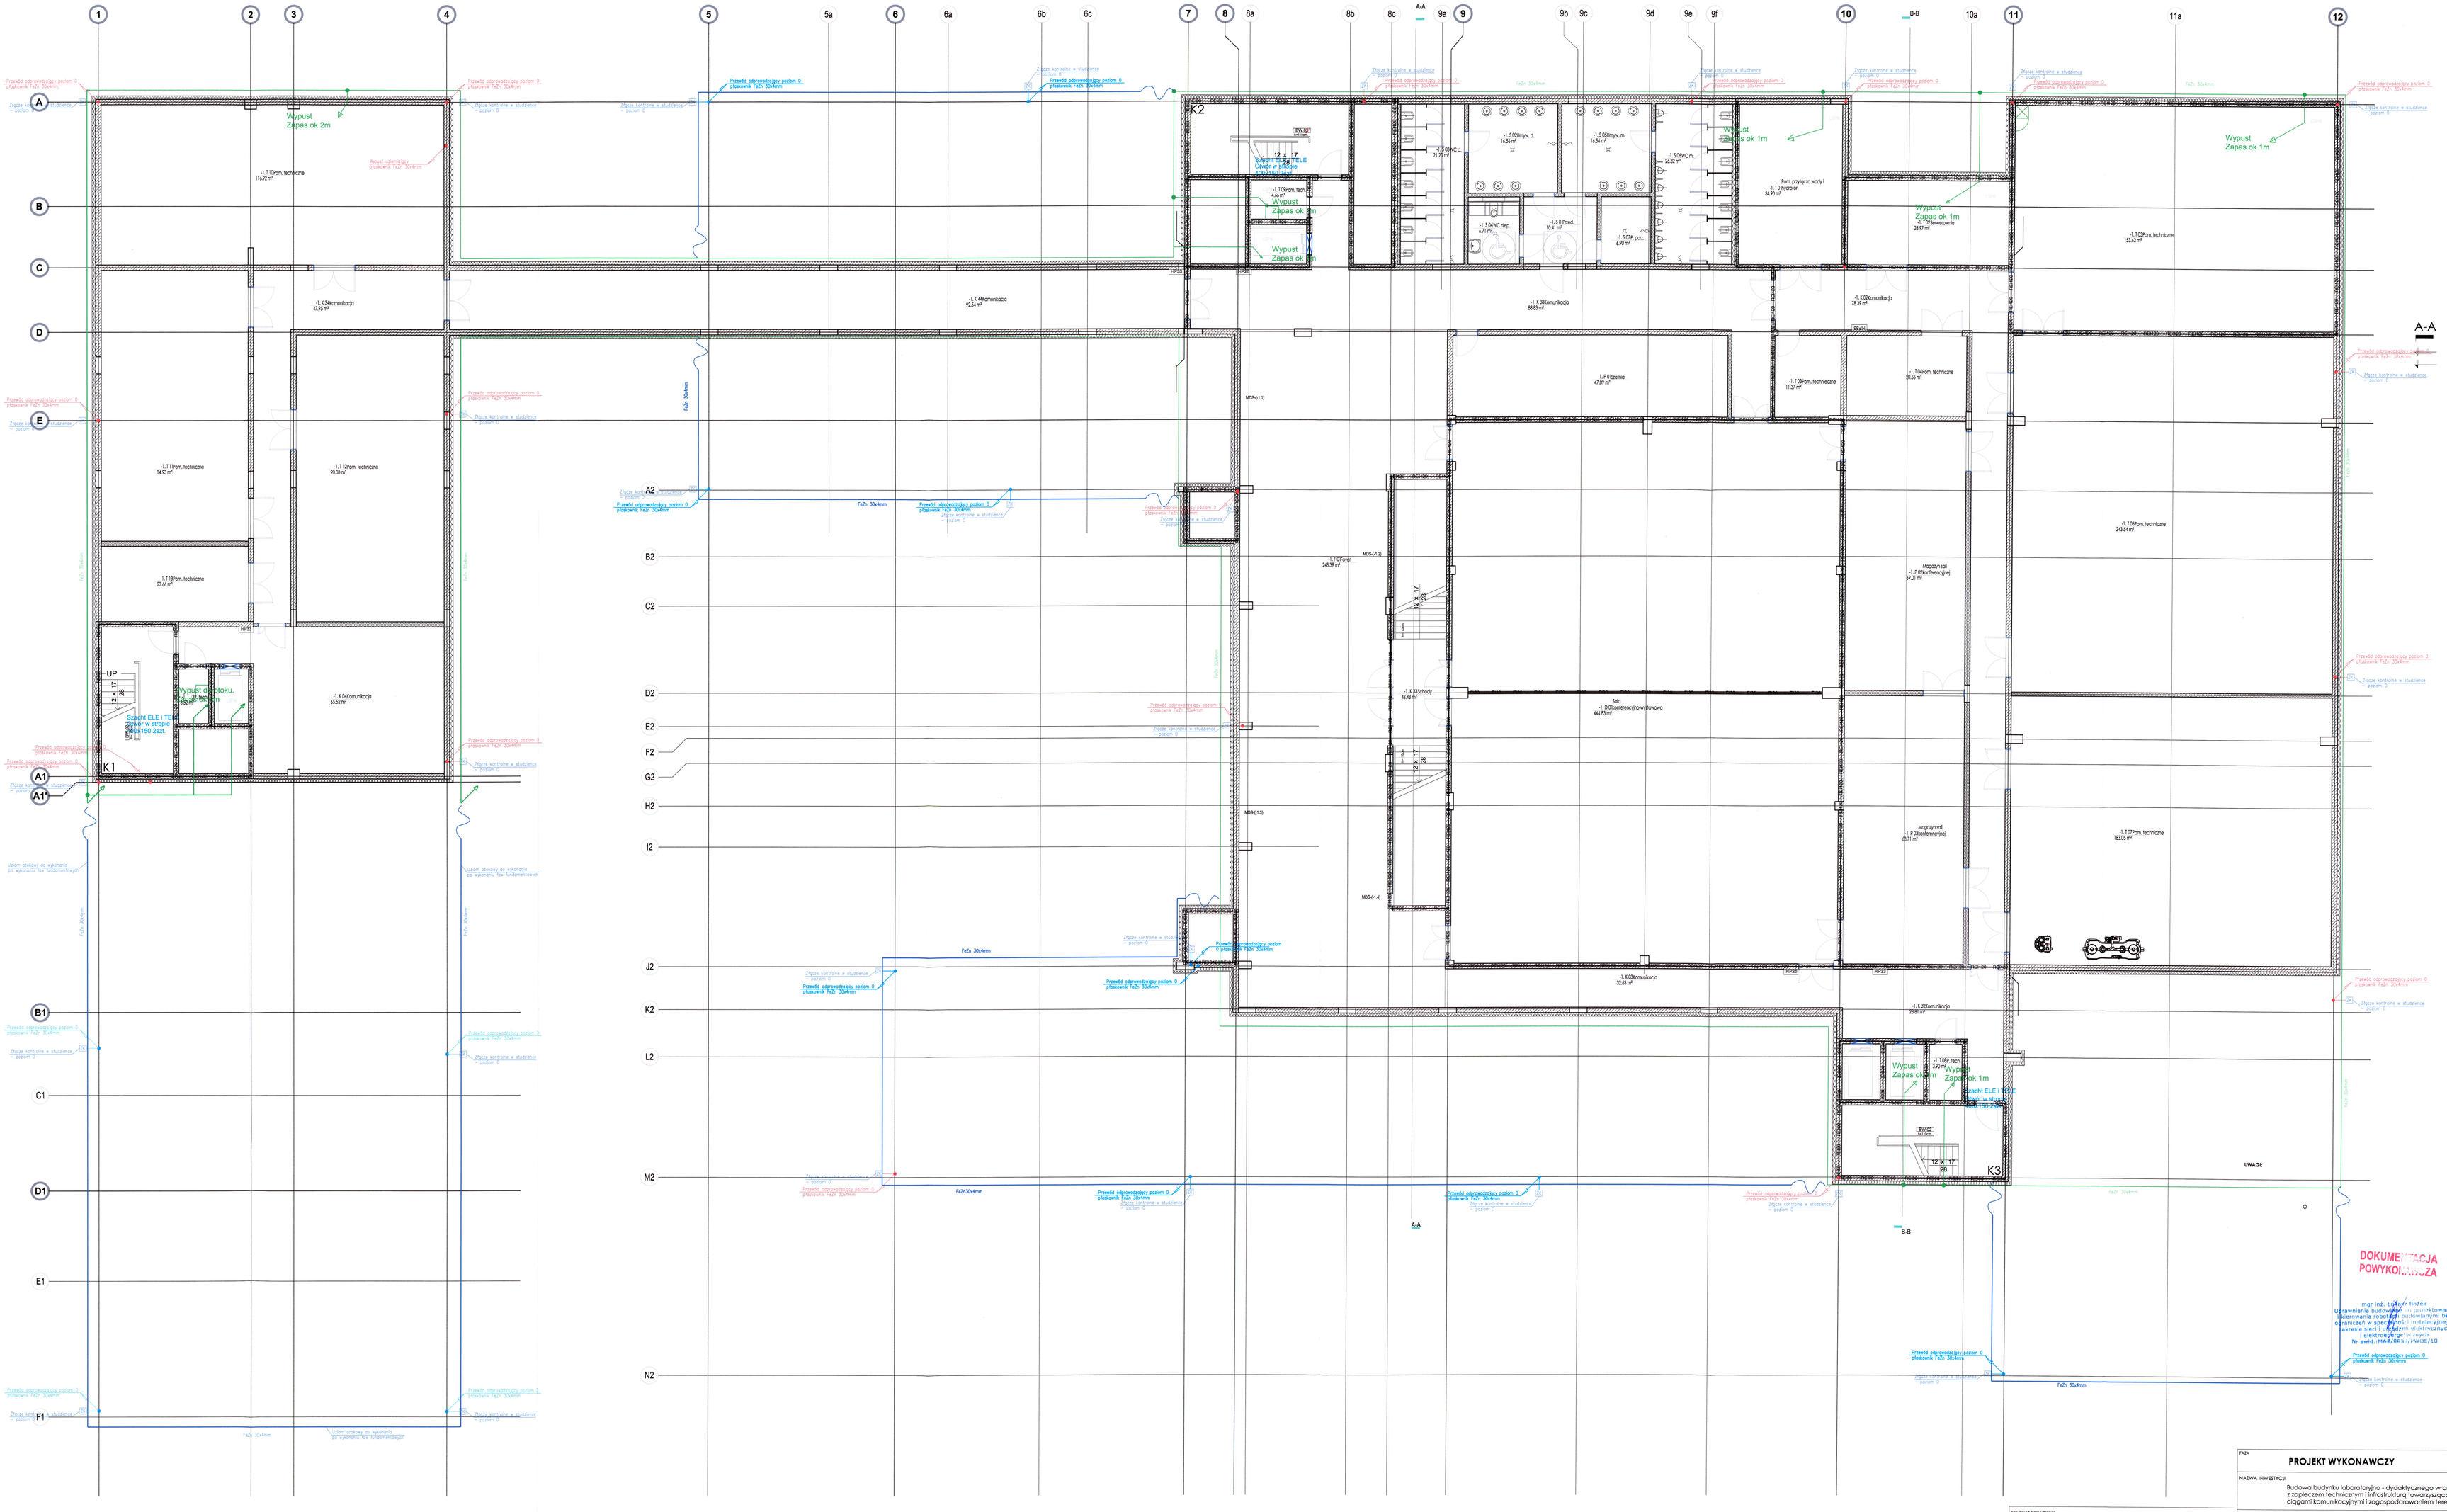
Wypust
Zapas ok 2m
Wypust
Zapas ok 1m
Wypust
Zapas ok
Wypust
Zapas ok 1m
Wypust
Zapas ok 1m
Wypust
Zapas ok 1m