


UWAGI DOT. ZBRÓJENIA:

- Zbrojenie układać razem ze zbrojeniem przedstawionym na rysunkach:
- * "Płyta fundamentowa - zbrojenie górne cz.2"
- * "Płyta fundamentowa - zbrojenie dolne cz.2"
- * "Płyta fundamentowa - dach zbrojenie"
2. W płycie umieścić wykładowe pod elementy znajdujące się nad wykonywaną płytą.
- Wykładowe wg rysunków danych elementów.

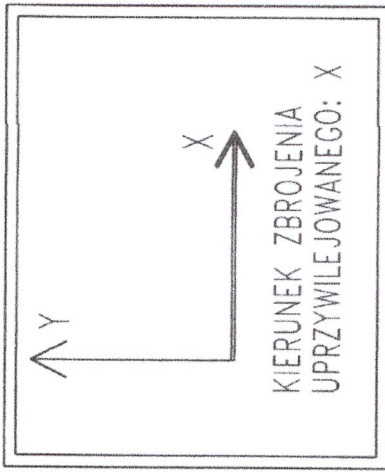

UWAGA:
Rysunek rozpatrywać łącznie z rysunkiem "Wycyzne i uwagi", który zawiera niezbędne informacje na temat przedmiotowego obiektu.





