Zbrojenie dolne–CZ.1–siatka podstawowa 1:100

(układać razem z siatką cz.2)

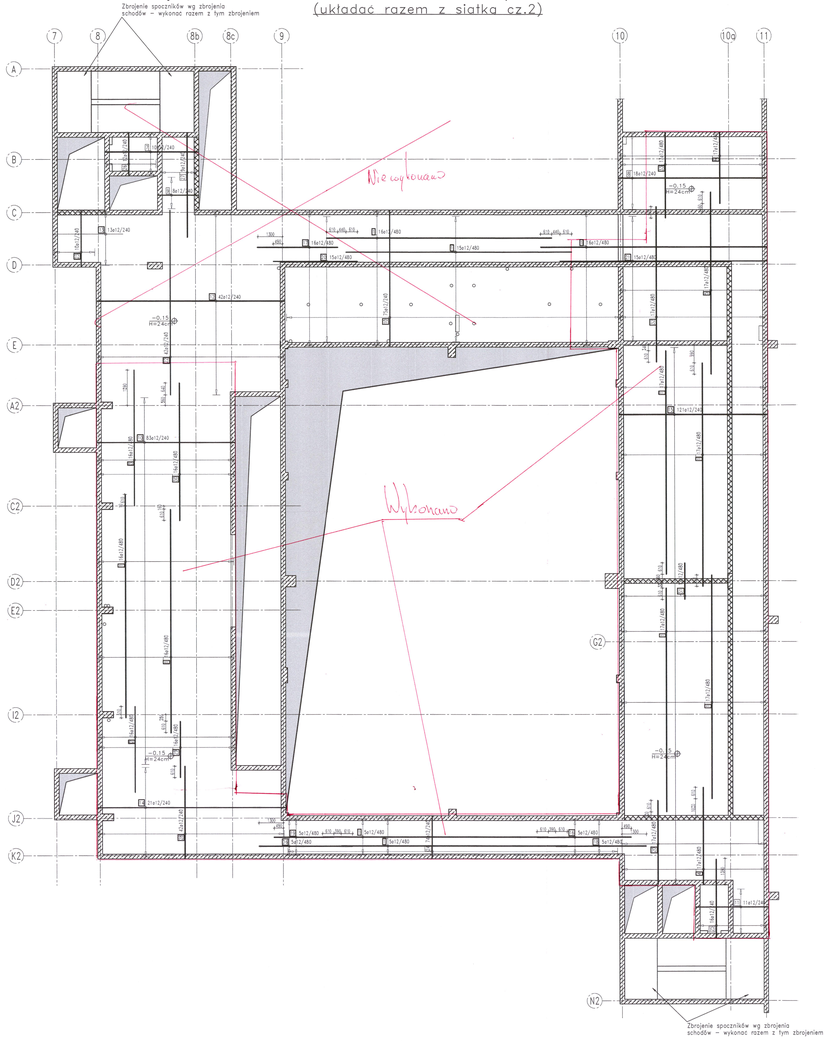

Zbrojenie dolne–CZ.2–siatka uzupełniająca 1:100

(układać razem z siatką cz.1)

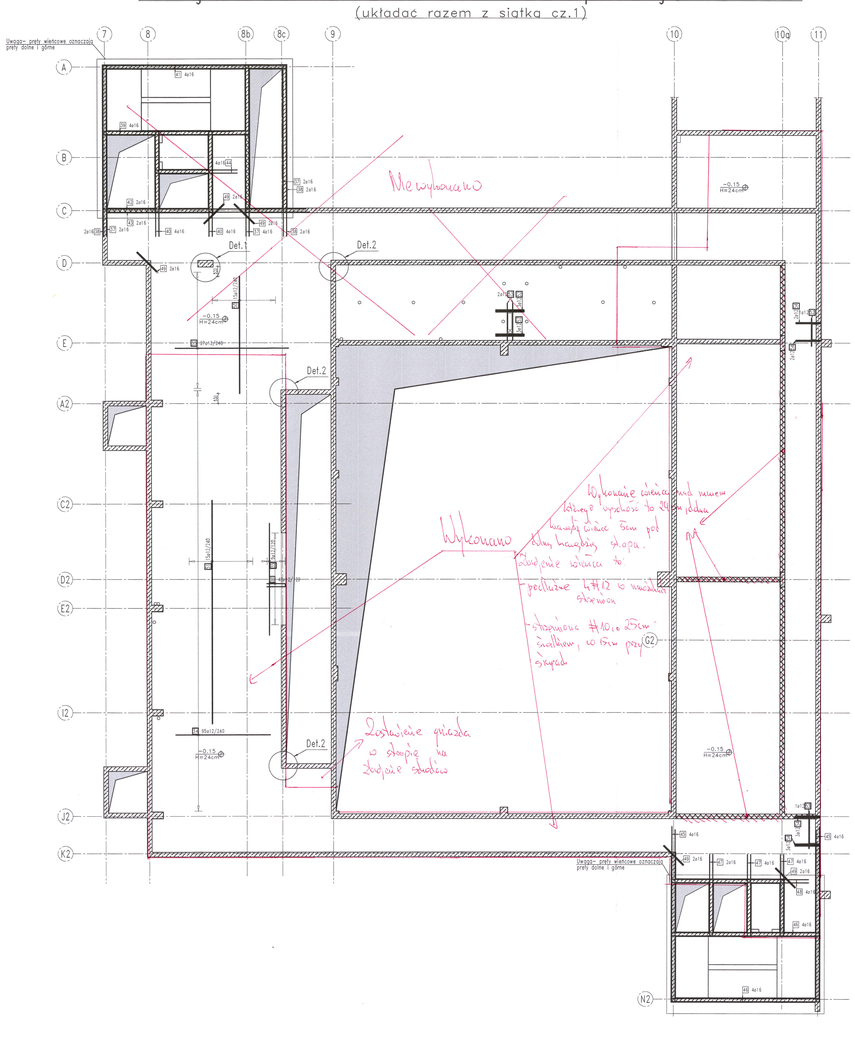

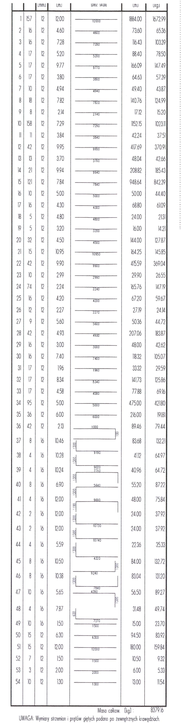

Masa całkow. [kg]: 83749

UWAGA: Wymiary otworów i prętów gietych podano po zewnętrznych krawędziach.

Detal Det.1
schemat zbrojenia na przebicie,
skala 1:25, sztuk: 1

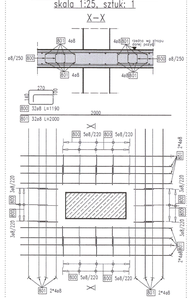

Detal Det.2
schemat zbrojenia na przebicie,
skala 1:25, sztuk: 3

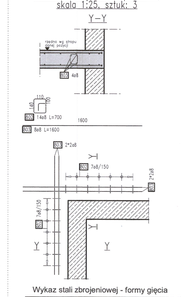

UWAGI DO ZBROJENIA:
W płycie umieścić wykrtowienia pod elementy znajdujące się nad wykonywaną płytą.
Wykrtowienia według rysunków danych elementów.

Detal zakotwienia zbr. wieńców zewnetrznych ciagłych z #16

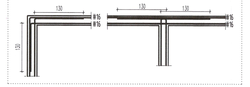

UWAGI DO OTWOROWANIA
1) Nieopisane otwory zaszlonić zgodnie z detalem dozbrojenia
2) Pręty przy otworach należy wyciąć lub zagiąć - krawędzie dozbroić wg detalu.

UWAGA:
Rysunek rozpatrywać łądznie z rysunkiem "Wyłyczne i uwagi", który zawiera niezbędne informacje na temat przedmiotowego obiektu.

ZBROJENIE MONTAŻOWE STROPU

Wykaz stali zbrojeniowej - formy gięcia

Poz	Śr	Ø (mm)	Rozpl. długość (m)	Zwrot. formy gięcia bez skali	Sumy długość (m)	Masy (kg)
400	B45	10	10		203P50	125120

Masa całkow. [kg]: 125120

UWAGA: Wymiary otworów i prętów gietych podano po zewnętrznych krawędziach.

01	REWIZJA 1 - DOZBROJENIE OTWORÓW	PW	21.09.2021
00	PROJEKT WYKONAWCZY	PW	07.2020
NUMER	TREŚĆ MODYFIKACJI	FAZA	DATA

UWAGI

Powyższe rysunki mogą być wykorzystane tylko i wyłącznie jako Projekt Wykonawczy konstrukcji, fire brat, wykładzie ze stali. Używać jedynie w przypadku rozmieszczeń. Niniejszy rysunek w połączeniu ze wszystkimi innymi rysunkami i opisami technicznymi stanowi kompletny projekt wykonawczy konstrukcji oraz instalacji przeciwpożarowej wraz z opisem technicznym zawierającym w szczególności następujące elementy:
Prawa autorskie do tego rysunku zastrzeżone przez Projektanta konstrukcji BBC Sp. z o.o. lub inne(ej) osoby(ę) fizyczne(ą).
Powielanie(a), projekt konstrukcji(ji) jest chroniony prawem autorskim z dnia 4 lutego 1994r. (Dz. U. Nr 24 poz. 83 z dnia 23 lutego 1994r. z późn. zm.). Zwielokrotnianie egzemplarzy, odpowiedzi lub rozpowszechnianie projektu konstrukcji(ji) bez zgody autora(ów) jest zabronione.


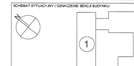

FAZA: PROJEKT WYKONAWCZY

NAZWA INWESTYCJI: Budowa budynku laboratoryjno - dydaktycznego wraz z zapleczem technicznym i infrastrukturą towarzyszącą, ciągami komunikacyjnymi i zagospodarowaniem terenu

ADRES INWESTYCJI: ul. Nowoursynowska 159, 02-787 Warszawa
Działka nr 146/513, obręb 08-09 dzielnica Ursynów
Obręb ewidencyjny 1-10-12 dz. 114/2

INWESTOR: Szkoła Główna Gospodarstwa Wiejskiego w Warszawie
ul. Nowoursynowska 166, 02-787 Warszawa

GEODEZYTA PROJEKTOWY:

PROJEKTANT: BBC Best Building Consultants Sp. z o.o. Sp.k
Al. Jerozolimskie 155
02-326 Warszawa
e-mail: biuro@bbconsultants.pl

BRANŻA: KONSTRUKCJA

PROJEKTANT: mgr inż. Mariusz Jurkiewicz
upr. nr 316/90

SPRAWDZAJĄCY: mgr inż. Łukasz Zdziebłowski
upr. nr MA/2021/POOK/12

ZESPÓŁ PROJEKTOWY: mgr inż. Mariusz Jurkiewicz
mgr inż. Łukasz Zdziebłowski

DOKUMENTACJA POWYKONAWCZA

Łukasz Zdziebłowski
Elektronicznie podpisany przez Łukasz Zdziebłowski
DN: c=PL, o=Zdziebłowski, cn=Łukasz Zdziebłowski
emailAddress=PWZR, 6524626191
Data: 2021.09.22 11:46:16 +02'00'

mgr inż. Robert Cibor
Kierownik budowy
upr. bez ograniczeń
ds. konstrukcyjno-budowlanych

RYSUNEK: STROP NAD PIWNICĄ - SEKCJA 2
ZBROJENIE DOLNE

NUMER DOKUMENTY: 1912_PW_KO_01_61_02_01

TOM	SKALA	DATA	REWIZJA
TII/02	1:100; 1:25	21-09-2021	01