Widok W1
SC 2/16
gr. 25cm
skala: 1:50

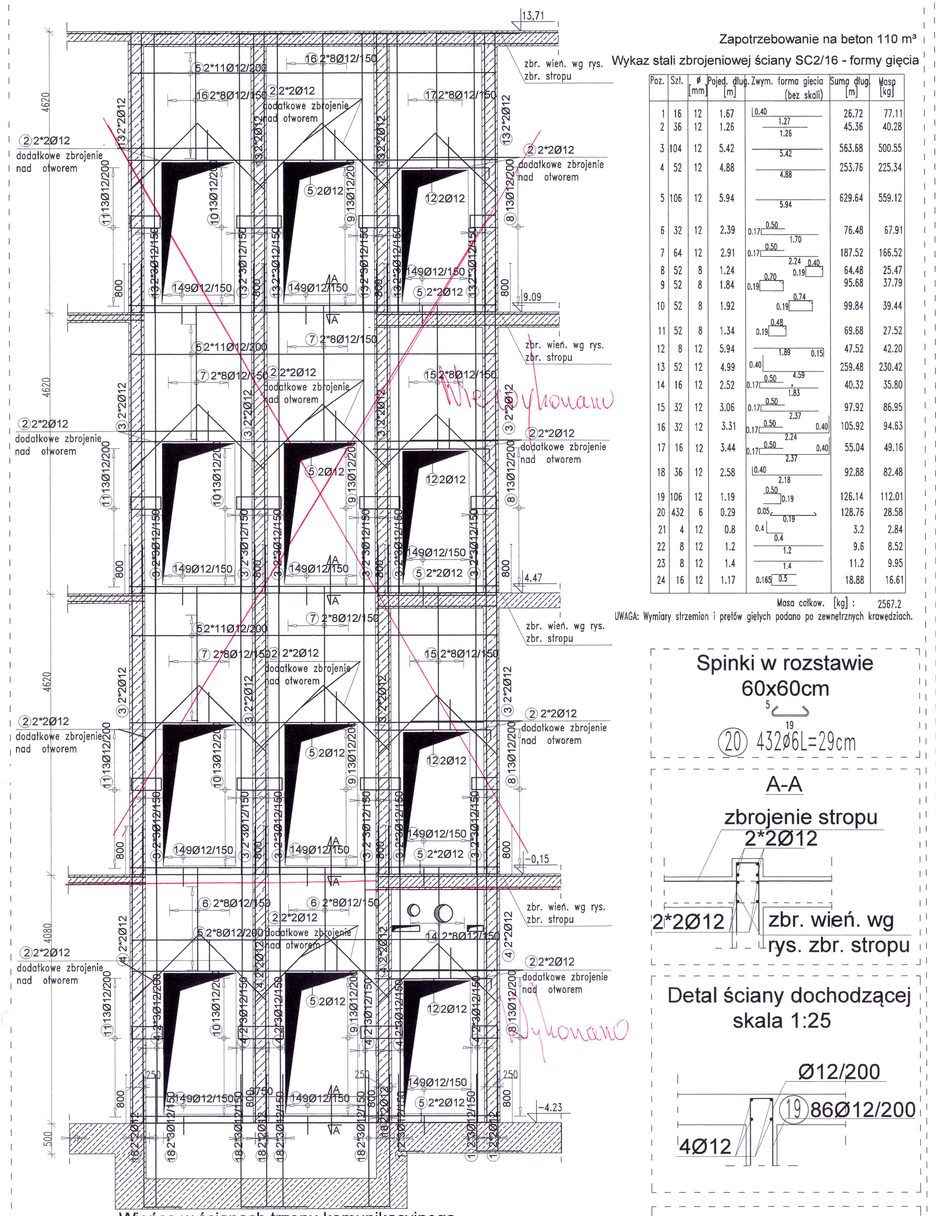

Wieńce w ścianach trzonu komunikacyjnego - pokazano na rysunkach konstrukcji stropu

Zapotrzebowanie na beton 110 m³

Wykaz stali zbrojeniowej ściany SC2/16 - formy gięcia

Poz.	Szt.	# [mm]	Pojed. dług. [m]	Zwym.	forma gięcia (bez skali)	Sumy dług. [m]	Masy [kg]
1	16	12	1.67	0.40	1.27	26.72	77.11
2	36	12	1.25		1.25	45.36	40.28
3	104	12	5.42		5.42	563.68	500.55
4	52	12	4.88		4.88	253.76	225.34
5	106	12	5.94		5.94	629.64	559.12
6	32	12	2.39	0.15	0.50 1.75	76.48	67.91
7	64	12	2.91	0.15	0.50 2.24 0.40 0.16	187.52	166.52
8	52	8	1.24	0.15	0.70 0.16	64.48	25.47
9	52	8	1.84	0.15	0.74 0.16	95.68	37.79
10	52	8	1.92		0.74 0.16	99.84	39.44
11	52	8	1.34		0.40 0.16	69.68	27.52
12	8	12	5.94		1.89 0.15	47.52	42.20
13	52	12	4.99	0.40	0.50 4.09	258.48	230.43
14	16	12	2.52	0.15	0.50 1.52	40.32	35.80
15	32	12	3.06	0.15	0.50 2.33 0.40	97.92	86.95
16	32	12	3.31	0.15	0.50 2.54 0.40	105.92	94.03
17	16	12	3.44	0.15	0.50 2.57 0.40	55.04	49.16
18	36	12	2.58	0.40	2.18 0.50	92.88	82.48
19	106	12	1.19	0.05	0.50 0.19	126.14	112.01
20	432	6	0.29	0.05	0.19	128.76	28.58
21	4	12	0.8	0.4		3.2	2.84
22	8	12	1.2	0.4		9.6	8.52
23	8	12	1.4	0.4		11.2	9.94
24	16	12	1.17	0.15	0.50 0.52	18.88	16.61

Masa całkow. [kg] : 2567.2

UWAGA: Wymiary strzemion i prętów giętych podano po zewnętrznych krawędziach.

Spinki w rozstawie 60x60cm

5 ↔ 19

⑳ 432Ø6L=29cm

A-A

zbrojenie stropu 2*2Ø12

2*2Ø12 zbr. wień. wg rys. zbr. stropu

Detal ściany dochodzącej skala 1:25

Ø12/200

⑲ 86Ø12/200

4Ø12

Detal narożа ściany skala 1:25

Ø12/200

4Ø12 Ø12/200

Widok W2
SC 2/15
gr. 25cm
skala: 1:50

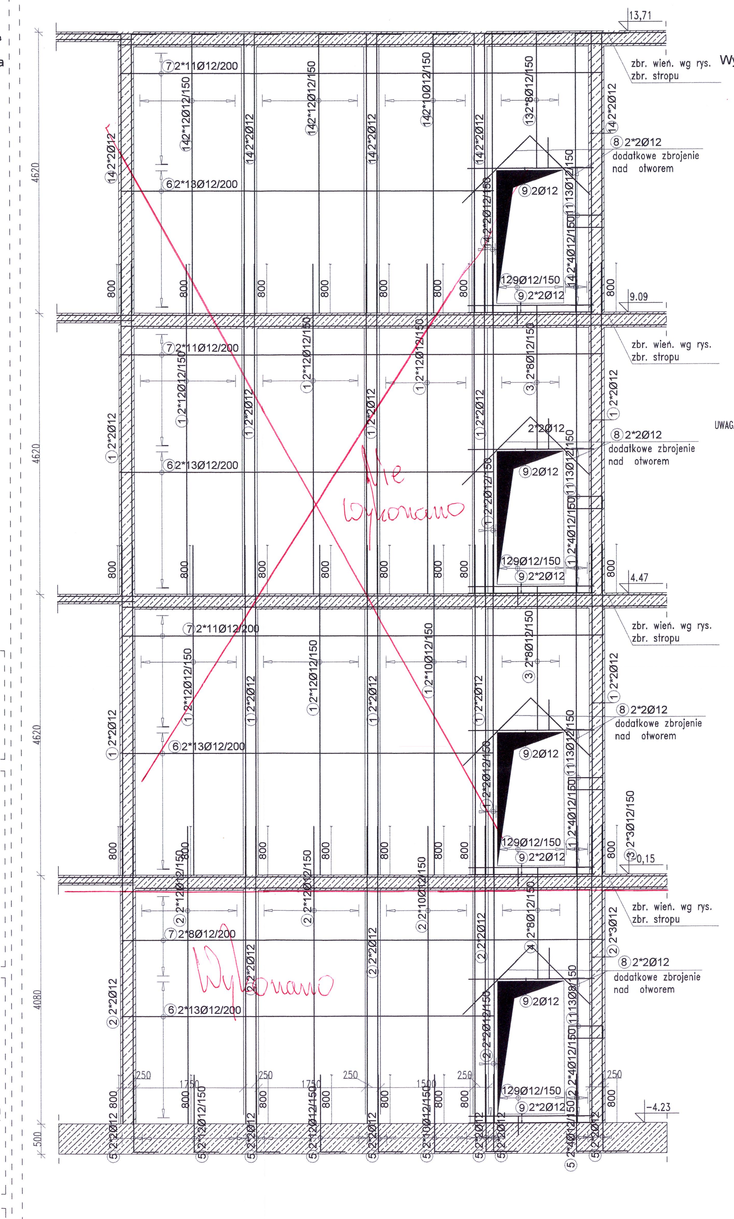

Wykaz stali zbrojeniowej ściany SC 2/15 - formy gięcia

Poz.	Szt.	# [mm]	Pojed. dług. [m]	Zwym.	forma gięcia (bez skali)	Sumy dług. [m]	Masy [kg]
1	200	12	5.42		5.42	1084.00	962.59
2	100	12	4.88		4.88	488.00	549.53
3	32	12	3.04	0.15	0.50 2.37	97.92	86.95
4	16	12	1.80	0.15	0.50 1.19	29.28	26.00
5	100	12	1.67	0.40	1.27	167.00	148.30
6	104	12	6.10		6.10	634.40	563.35
7	82	12	7.84		7.84	642.88	570.88
8	16	12	1.26		1.26	20.16	17.90
9	24	12	2.04		2.04 0.24	48.96	43.48
10	188	12	1.19		0.50 0.19	221.34	196.55
11	52	8	1.66	0.15	0.41 0.16	86.32	34.10
12	36	12	0.79	0.15	0.30 0.19	28.44	25.25
13	16	12	3.44	0.15	0.50 2.57 0.40	55.36	49.16
14	100	12	4.99	0.40	4.59	499.00	433.11
15	568	6	0.29	0.05	0.19	164.72	36.51

Masa całkow. [kg] : 3364.42

UWAGA: Wymiary strzemion i prętów giętych podano po zewnętrznych krawędziach.

Spinki w rozstawie 60x60cm

5 ↔ 19

⑮ 224Ø6L=29cm

Detal ściany dochodzącej skala 1:25

⑩ Ø12/200

4Ø12

Detal narożа ściany skala 1:25

⑩ Ø12/200

4Ø12 ⑩ Ø12/200

Detal końcówki ściany skala: 1:25

⑩ Ø12/200

2*2Ø12

Widok W3
SC 3/S
gr. 25cm
skala: 1:50

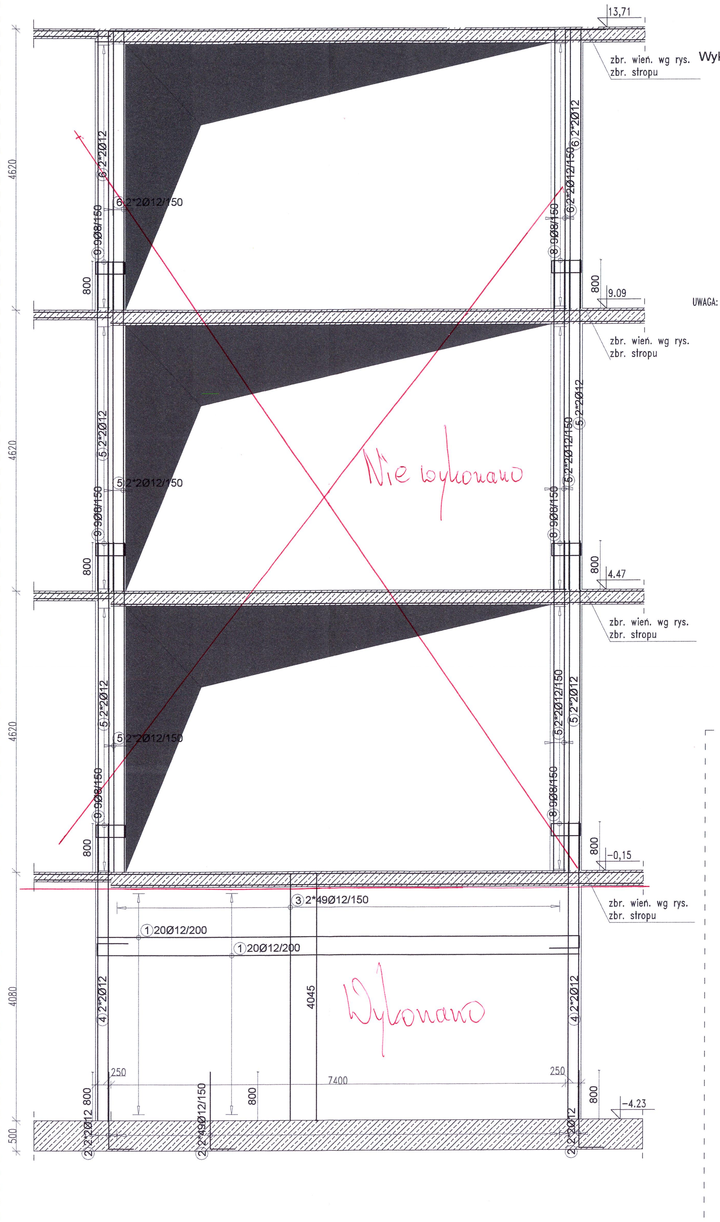

Wykaz stali zbrojeniowej ściany SC 3/S - formy gięcia

Poz.	Szt.	# [mm]	Pojed. dług. [m]	Zwym.	forma gięcia (bez skali)	Sumy dług. [m]	Masy [kg]
1	40	12	8.53	0.15	0.50 7.84 0.40	341.6	303.34
2	106	12	1.67		1.27 0.40	177.02	157.19
3	98	12	4.05		4.05	396.90	352.45
4	8	12	4.88		4.88	39.04	34.68
5	32	12	5.42		5.42 0.40	173.44	154.01
6	16	12	4.99		4.59 0.40	79.84	70.90
7	132	6	0.29	0.05	0.19 0.40 0.16	38.28	8.50
8	27	8	1.34		0.40 0.16	36.18	14.29
9	27	8	1.30		0.40 0.16	35.10	13.86

Masa całkow. [kg] : 1109.23

UWAGA: Wymiary strzemion i prętów giętych podano po zewnętrznych krawędziach.

Spinki w rozstawie 60x60cm

5 ↔ 19

⑦ 132Ø6L=29cm

Detal naroża ściany skala 1:25

Ø12/200

4Ø12 Ø12/200

Widok W4
SC 2/11
gr. 25cm
skala: 1:50

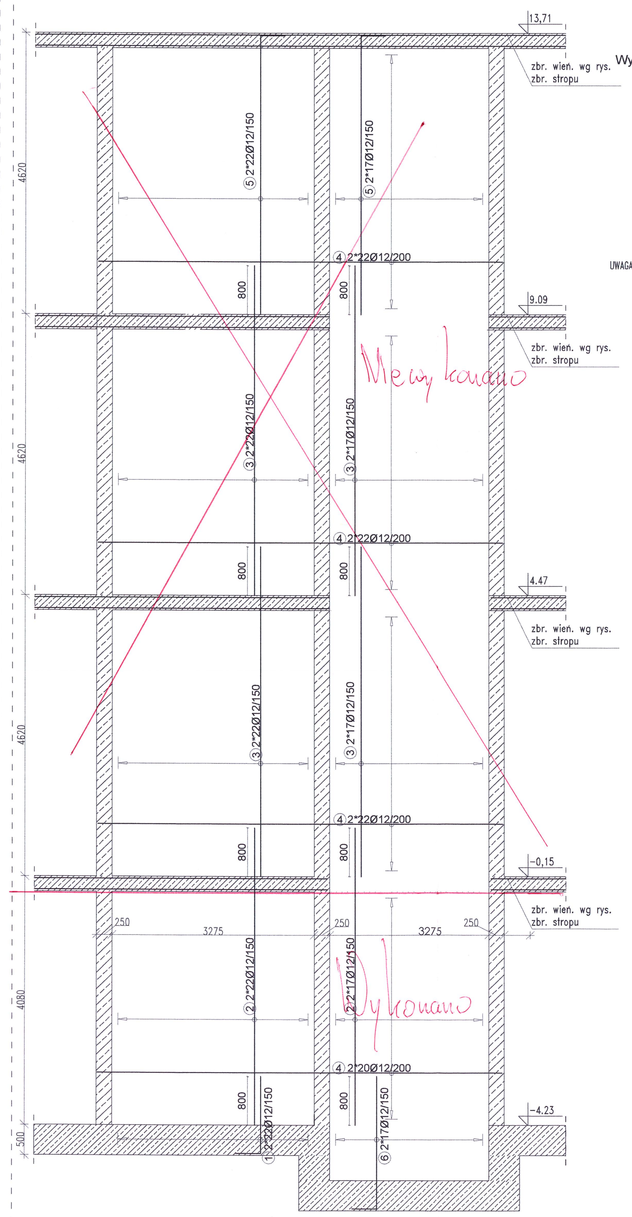

Wykaz stali zbrojeniowej ściany SC 2/11 - formy gięcia

Poz.	Szt.	# [mm]	Pojed. dług. [m]	Zwym.	forma gięcia (bez skali)	Sumy dług. [m]	Masy [kg]
1	44	12	1.67	0.40	1.27	73.48	65.25
2	78	12	4.88		4.88	380.64	338.01
3	156	12	5.42		5.42	845.52	750.92
4	172	12	6.57		6.57 0.40	1130.04	1003.48
5	78	12	4.99		4.59 0.40	389.22	345.63
6	34	12	2.58		2.18 0.40	73.48	65.25
7	172	12	1.19	0.05	0.50 0.19	204.68	181.76
8	476	6	0.29	0.05	0.19	138.04	30.65

Masa całkow. [kg] : 2780.85

UWAGA: Wymiary strzemion i prętów giętych podano po zewnętrznych krawędziach.

Spinki w rozstawie 60x60cm

5 ↔ 19

⑧ 476Ø6L=29cm

Detal ściany dochodzącej skala 1:25

Ø12/200

⑦ 86Ø12/200

4Ø12

Detal naroża ściany skala 1:25

Ø12/200

4Ø12 Ø12/200

Klatka K3

dalsze zbrojenie ściany według rysunku ŚCIANY - ZBROJENIE - CZ.5/5

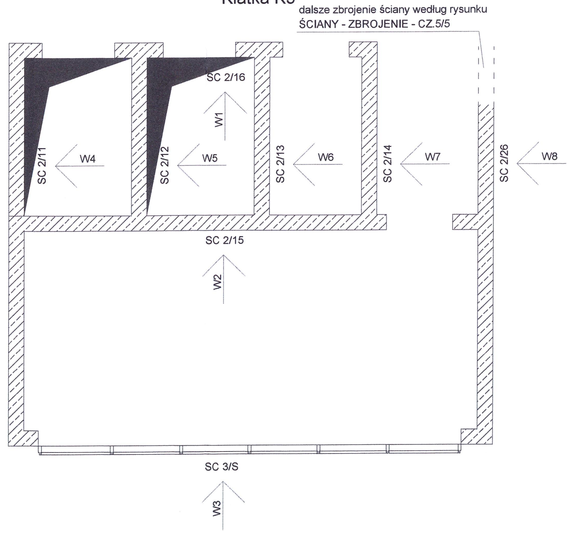

Detal dozbrojenia otworu

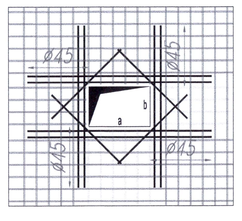

UWAGI:
1. Pręty przy boku "a": co 50mm jak na rysunku. Przedłużyć poza krawędź otworu na odległość ≥45.
2. Pręty przy boku "b": co 50mm jak na rysunku. Przedłużyć poza krawędź otworu na odległość ≥45.
3. Pręty ukośne: 1ϕ12, L=1000mm-dołyczy otwórw o co najmniej jednym wymiarze>300mm
4. Pręty podstawowewe wewnątrz otworu wyżej, krawędzie otworu dozbroić U-łącznikami- poz.
5. Odległość pierwszego pręta od krawędzi otworu-30mm.
6. Dołyczy otwórw o wymiarach powyżej 200x200mm

Detal dozbrojenia otworu

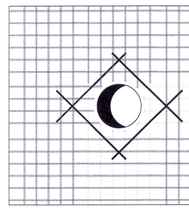

UWAGI:
1. Pręty ukośne: 1ϕ12, L=1000mm
2. Pręty podstawowewe wewnątrz otworu wyżej, krawędzie otwo U-łącznikami- poz.
3. Odległość pierwszego pręta od krawędzi otworu-30mm.
4. Dołyczy otwórw o średnicy Ø>200mm.

UWAGA
Rysunek rozpatrywać łącznie z rysunkiem "Wytyczne i uwagi", który zawiera niezbędne informacje na temat przedmiotowego obiektu.

NUMER	TREŚĆ MODYFIKACJI	FAZA	DATA
01	OTWOROWANIE	PW	21.09.2021
00	PROJEKT WYKONAWCZY	PW	07.2020

UWAGI:
Powyższe uwagi mogą być wykorzystane tylko i wyłącznie jako Projekt Wykonawczy konstrukcji. Nie brak wymienionych w nich, użytej jedynie wymienione nominowanych. Należy użyć w połączeniu ze wszystkimi innymi dokumentami projektowymi, specyfikacjami technicznymi wykonania i odbioru robót konstrukcji oraz Architekt powinien być zapoznany z tymi dokumentami przed rozpoczęciem robót budowlanych.
Prawa autorskie do tego rysunku (architektoniczne jak i konstrukcyjne) przysługują BBC Bp. z o.o. Sp.k. Na podstawie Ustawy z dnia 4 lutego 1994 r. o prawie autorskim i prawach pokrewnych (Dz. U. z 2006 r. Nr 90, poz. 631 z dnia 23 lutego 1994 r. poz. 211). Zwielokrotnianie egzemplarza, wprowadzanie lub jakiekolwiek inne rozpowszechnianie dla użytku bez zgody autorów są zabronione. Na etapie realizacji projektu dopuszczalne jest wprowadzanie zmian w projekcie wyłącznie przez autorów projektu. Wykonawca nie ma prawa do wprowadzania zmian w projekcie bez zgody autorów projektu. Wykonawca może korzystać z projektu wyłącznie na podstawie Projektu Wykonawczego.

SCHEMAT SYTUACYJNY I OZNACZENIE BRANŻA/RZUTU

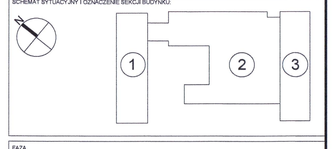

FAZA: PROJEKT WYKONAWCZY

NAZWA INWESTYCJI: Budowa budynku laboratoryjno - dydaktycznego wraz z zapleczem technicznym i infrastrukturą towarzyszącą, ciągami komunikacyjnymi i zagospodarowaniem terenu

ADRES INWESTYCJI: ul. Nowoursynowska 159, 02-787 Warszawa
Dz.ew.nr 146/13, 28 działka w Ursynów
Obręb ewidencyjny 1-10-12 dz. 114/2

INWESTOR: Szkoła Główna Gospodarstwa Wiejskiego w Warszawie
ul. Nowoursynowska 166, 02-787 Warszawa

JEDNOSTKA PROJEKTOWA: BBC Best Building Consultants Sp. z o.o. Sp.k
AL. Jerozolimskie 155
02-326 Warszawa
e-mail: biuro@bbconsultants.pl

BRANŻA: KONSTRUKCJA

PROJEKTANT: mgr inż. Mariusz Jurkiewicz
upr. nr 316/90

SPRAWDZAJĄCY: mgr inż. Łukasz Zdziebłowski
upr. nr MAZ/0271/POOK/12

ZESPÓŁ PROJEKTOWY: mgr inż. Mariusz Jurkiewicz
mgr inż. Łukasz Zdziebłowski

NAZWA RYSUNKU: ŚCIANY TRZONU KOMUNIKACYJNEGO K3 - ZBROJENIE - CZ.1/2

NAZWA DOKUMENTU: 1912_PW_KO_01_64_05

TOM	SKALA	DATA	REWIZJA
TII/02	1:50, 1:25	21.09.2021	01

Łukasz Zdziebłowski
Elektronicznie podpisany przez Łukasz Zdziebłowski
DN: c=PL, st=Zdziebłowski, givenName=Łukasz, serialNumber=PNOPL-85042601613, cn=Łukasz Zdziebłowski
Data: 2021.09.22 11:47:10 +02'00'

DOKUMENTACJA POWYKONAWCZA

Mariusz Ciołko
Budowlany
upr. bez ograniczeń
POL/0000/OOK/03