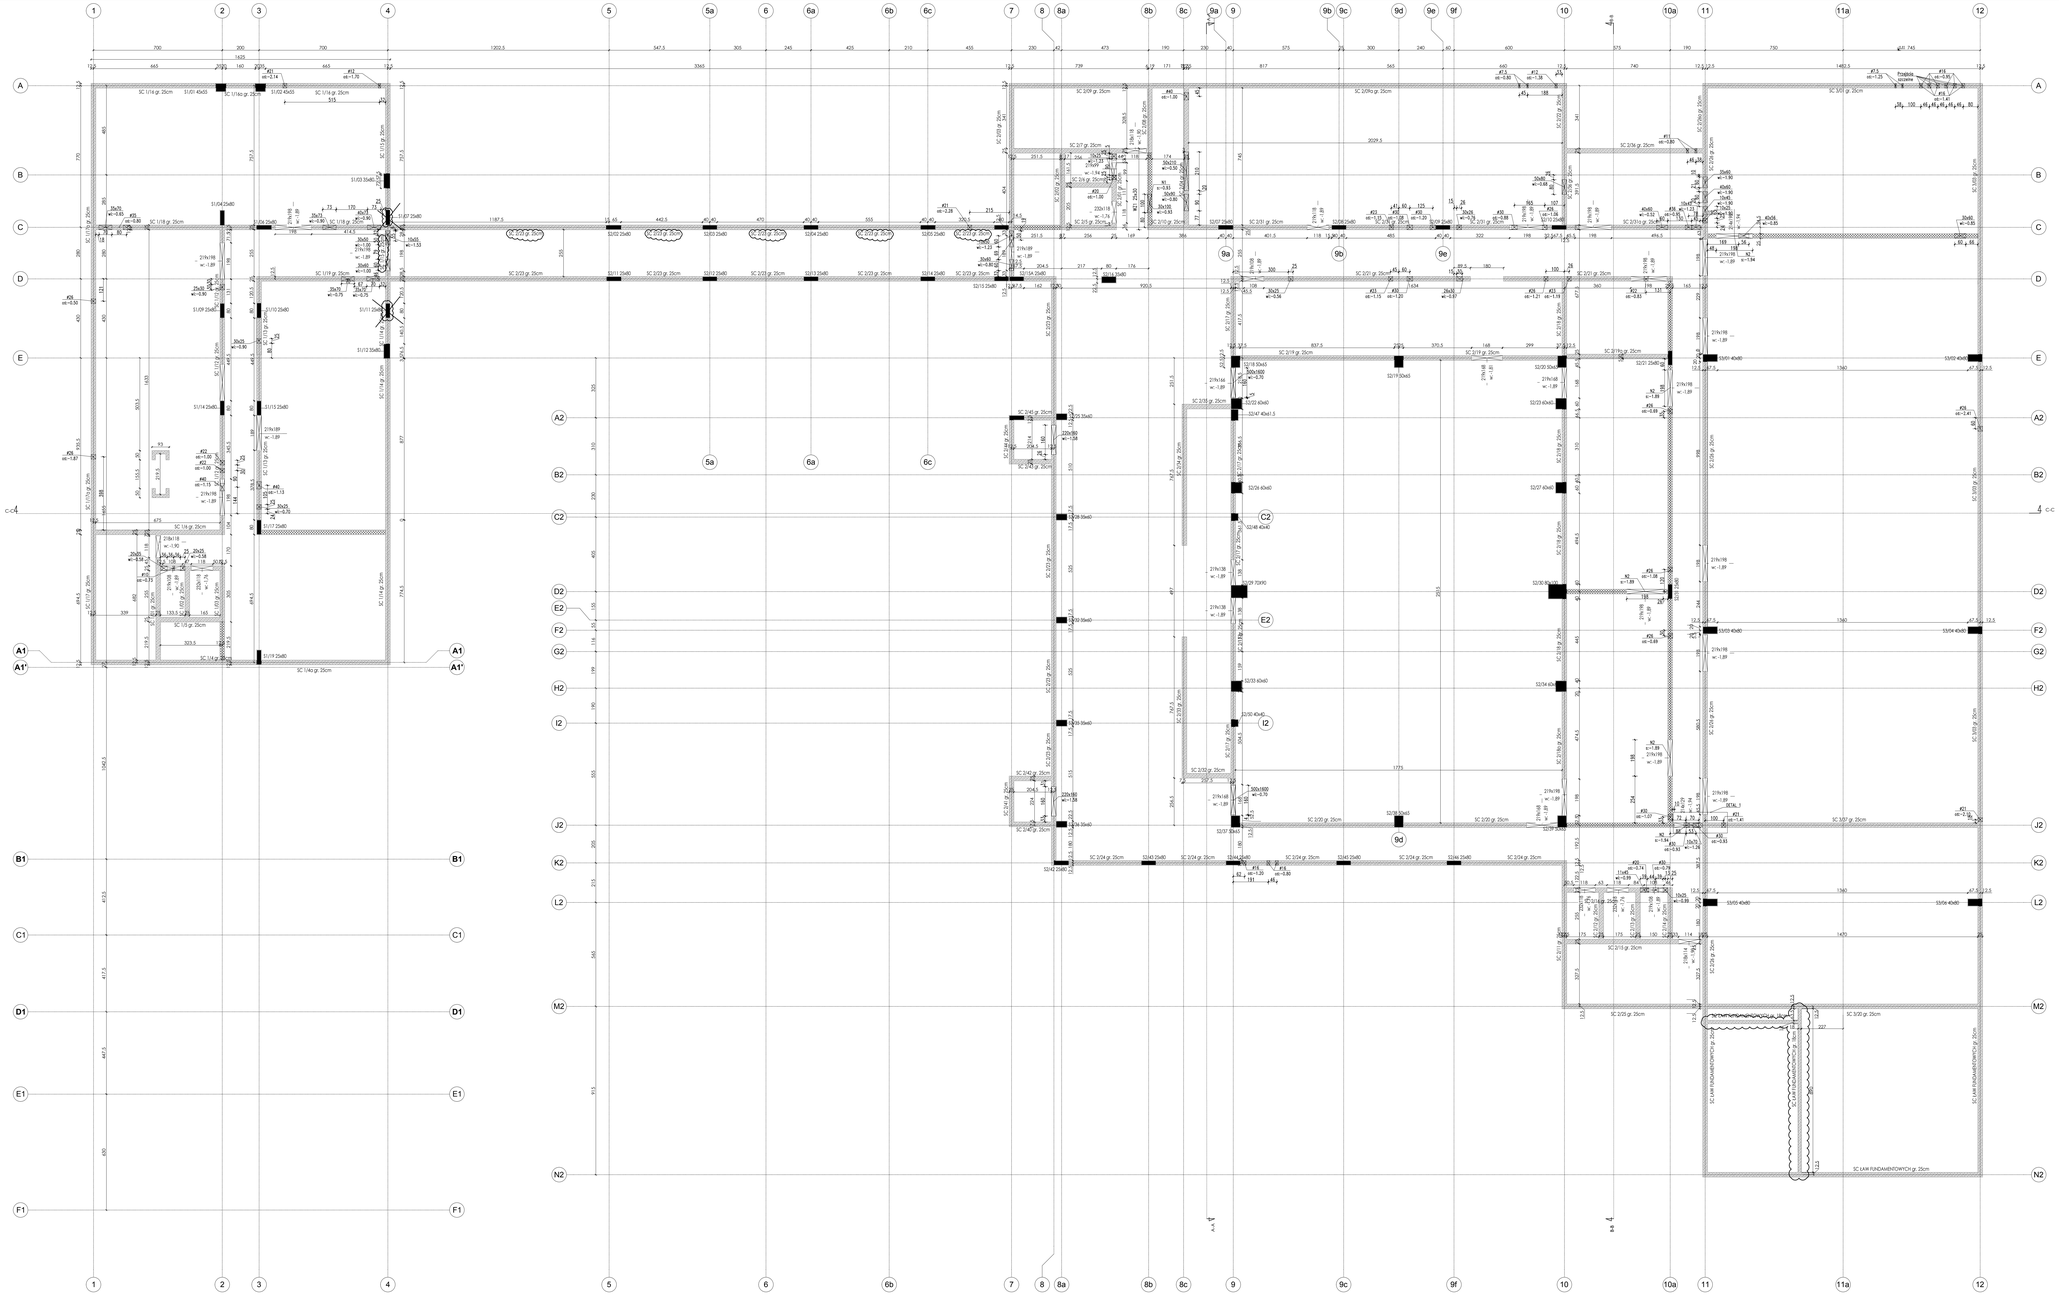
1 2 3 4 5 5a 6 6a 6b 6c 7 8 8a 8b 8c 9 9a 9b 9c 9d 9e 9f 10 10a 11 11a 12
A B C D E A2 B2 C2 D2 E2 F2 G2 H2 I2 J2 K2 L2 M2 N2
A1 B1 C1 D1 E1 F1
SC 1/16 gr. 25cm
SC 1/17 gr. 25cm
SC 1/18 gr. 25cm
SC 1/19 gr. 25cm
SC 2/01 gr. 25cm
SC 2/02 gr. 25cm
SC 2/03 gr. 25cm
SC 2/04 gr. 25cm
SC 2/05 gr. 25cm
SC 2/06 gr. 25cm
SC 2/07 gr. 25cm
SC 2/08 gr. 25cm
SC 2/09 gr. 25cm
SC 2/10 gr. 25cm
SC 3/04 gr. 25cm
SC 3/05 gr. 25cm
SC 3/06 gr. 25cm
SC 3/07 gr. 25cm
SC 3/08 gr. 25cm
SC 3/09 gr. 25cm
SC 3/10 gr. 25cm
SC 3/11 gr. 25cm
SC 3/12 gr. 25cm
SC 3/13 gr. 25cm
SC