REV.
ISSUANCE STUDZIENEK SCHŁADZAJĄCYCH

STUDZIENKA SCHŁADZAJĄCA

REV.
ISSUANCE STUDZIENEK SCHŁADZAJĄCYCH

STUDZIENKA SCHŁADZAJĄCA

Przyłączenie podzpompowanie

Instalacja studzienek wg projektu elektrycznego studzienek

REV.
ZMIANA RZĘDNYCH ŁAW FUNDAMENTOWYCH

REV.
ZMIANA RZĘDNYCH ŁAW FUNDAMENTOWYCH

REV.
ZMIANA LOKALIZACJI ŚCIAN FUNDAMENTOWYCH

REV.
SEDNANIE PRZEKROJÓW ŁAW FUNDAMENTOWYCH

REV.
ZMIANA RZĘDNYCH ŁAW FUNDAMENTOWYCH

F01 1:50




F03 P41 1:50




F04 P4 1:50

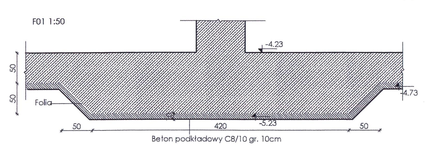


F09 P5 1:50

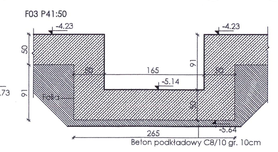


F07 1:50

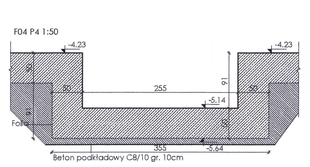


F14 1:50

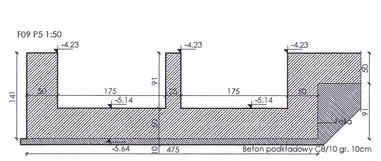


F13 1:50

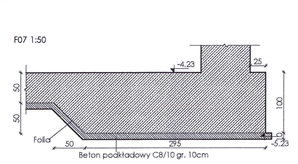


F02 1:50

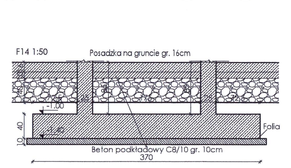


F05 P3 1:50

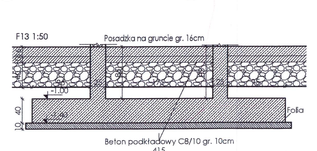


F08 P3 1:50

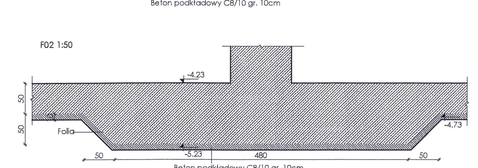


F11 1:50

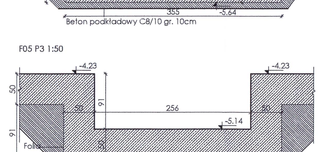


F10 1:50

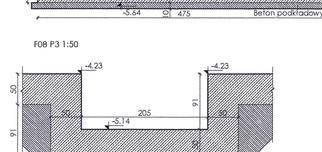


F12 1:50

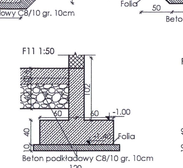


F16 1:50

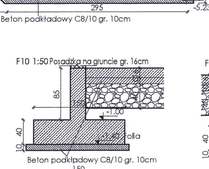


F17 1:50

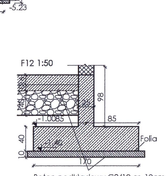


F18 1:50

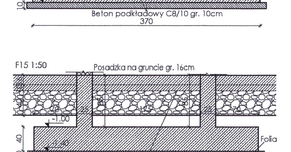


F19 1:50

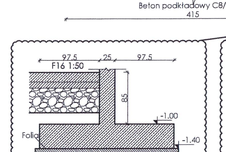


F20 1:50

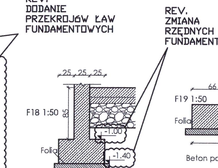


Rewizja 2 - uwzględnienie studzienki pod przepompownię

DOKUMENTACJA POWYKONAWCZA

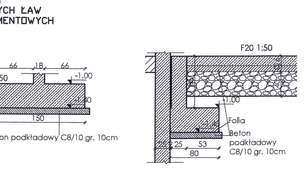mgr inż. Mariusz Jurkiewicz
upr. bez ograniczeń
POMOMTP/00/2006

LEGENDA:

symbol elementu- słup żelbetowy
| numer segmentu
| numer elementu
S3/1 40x60
wysokość elementu (cm)
szerokość elementu (cm)

symbol elementu- rdzeń żelbetowy
| numer segmentu
| numer elementu
R3/1 40x60
wysokość elementu (cm)
szerokość elementu (cm)

symbol elementu- belka żelbetowa
| numer segmentu
| numer elementu
B3/1 30x80 s:+11.84
rzędna spodu belki (m)
wysokość elementu (cm)
szerokość elementu (cm)

symbol elementu- belka stalowa
| numer segmentu
| numer elementu
BS3/1 30x80 s:+11.84
rzędna spodu belki (m)
wysokość elementu (cm)
szerokość elementu (cm)

symbol elementu- wieniec żelbetowy
| numer segmentu
| numer elementu
W3/1 30x80 s:+11.84
rzędna spodu belki (m)
wysokość elementu (cm)
szerokość elementu (cm)
symbol elementu- wieniec żelbetowy
| numer segmentu
| numer elementu
SC3/1 gr. 30 cm
grubość ściany
symbol elementu - ściana żelbetowa

ATT gr. 15 w:+11.84
rzędna wierzchu otwki (m)
grubość otwki
symbol elementu – attyka

rzędna wierzchu płyty
rzędna spodu płyty

Wysokość otworu (cm)
Szerokość otworu (cm)
210x100
Wierzch otworu (m)

ŻELBET
SŁUP/ RDZEŃ ŻELBETOWY
STROP ŻELBETOWY
LEKKI DACH Z BLACHA TRAPEZOWA
PŁYTA STRUNOBETONOWA
PODLOGA NA GRUNCIE
ŚCIANA MUROWANA
POSPÓŁKA ŻWIROWO- PIASKOWA
OTWÓR OKIENNY/DRZWIOWY
OTWÓR W STROPIE
PRZEKRÓJ

UWAGI:
POWYŻSZE RYSUNKI MOGĄ BYĆ WYKORZYSTANE TYLKO I WYŁĄCZNIE JAKO PROJEKT WYKONAWCZY KONSTRUKCJI. NIE MOGĄ BYĆ WYKORZYSTANE DO CELÓW BUDOWLANYCH BEZ NIEMIENIONYCH WPISÓW CZYNIĆ W POŁĄCZENIU ZE WSZYSTKIMI INNYMI RYSUNKAMI ARCHITEKTONICZNYMI I BRANŻOWYMI ORAZ Z INNYCH EKSPERTYZAMI. PROJEKTANT KONSTRUKCJI NIE PONOSI ŻADNEJ ODPOWIEDZIALNOŚCI ZA NIEZGODNOŚCI WYNIKAJĄCE Z NIEPRAWIDŁOWEGO LUB NIEZGODNEGO Z PRZEZNACZENIEM WYKORZYSTANIA NIEDOZWOLONEGO.

PRAWA AUTORSKIE DO TEGO RYSUNKU ZASTRZEŻONE PRZEZ PROJEKTANTA KONSTRUKCJI BBC SP. Z O. O. LUB INACZEJ WG ODRĘBNEJ UMOWY.

PRZEDMIOTOWY PROJEKT KONSTRUKCJI (UTWÓR) JEST CHRONIONY PRZEPISAMI USTAWY O PRAWIE AUTORSKIM I PRAWACH POKREWNYCH (DZ. U. NR POZ. 631 Z DNIA 23 LUTEGO 1994R. Z PÓŹN. ZM.). ZWIELOKROTNIENIE EGZEMPLARZY, ODSPRZEDAŻ LUB JAKIEKOLWIEK INNE WPROWADZANIE DO OBROTU BEZ ZGODY AUTORÓW SA ZABRONIONE. NA ETAPIE REALIZACJI ZABRONIONE JEST WPROWADZANIE ZMIAN W ZASTOSOWANYCH ROZWIĄZANIACH TECHNICZNYCH, MATERIAŁOWYCH I KOLORYSTYCZNYCH (W TYM WIDZIANE DOMAWIANIA) MOGĄ BYĆ PODEJMOWANE TYLKO I WYŁĄCZNIE NA PODSTAWIE PROJEKTU WYKONAWCZEGO.

SCHEMAT STRUKTURY

I II III

FAZA
**PROJEKT WYKONAWCZY**

TYTUŁ: Budowa budynku laboratoryjno - dydaktycznego wraz z zapleczem technicznym i infrastrukturą towarzyszącą, ciągami komunikacyjnymi i zagospodarowaniem terenu

ADRES INWESTYCJI: Ul. Nowoursynowska 139, 02-787 Warszawa
działka nr 1-14/33, 28 obręb nr 2 Ursynów
obręb ewidencyjny 1-10-12 dz. 114/2

INWESTOR: Szkoła Główna Gospodarstwa Wiejskiego w Warszawie, Ul.Nowoursynowska 166, 02-787 Warszawa

JEDNOSTKA PROJEKTOWA: BBC Best Building Consultants Sp. z o.o. Sp.k
BEST BUILDING CONSULTANTS
Al. Jerozolimskie 155
02-326 Warszawa
e-mail: biuro@bbcconsultants.pl

BRANŻA: **KONSTRUKCJA**

| | | |
|---|---|---|
| PROJEKTOWAŁ | mgr Inż. Mariusz Jurkiewicz | upr. nr 314/90 |
| SPRAWDZAJĄCY | mgr Inż. Łukasz Zdebkiewski<br>Łukasz Zdebkiewski | upr. nr MAZ/0271/POOK/12<br>Podpisano przez Łukasz Zdebkiewski<br>Data: 2021.09.09 08:57:07 +02'00' |
| ZESPÓŁ PROJEKTOWY | mgr Inż. Łukasz Zdebkiewski<br>mgr Inż. Mariusz Jurkiewicz | upr. nr MAZ/0271/POOK/12<br>upr. nr 314/90 |

FAZA/NR RYSUNKU: **FUNDAMENTY SZALUNEK**

NAZWA DOKUMENTU: **1912_PW_KO_01_20_02**

| Stan | SKALA | DATA | REWIZJA |
|---|---|---|---|
| TII/02 | 1:100, 1:50 | 09.09.2021 | 02 |